Ath. med stads. ofns 107.

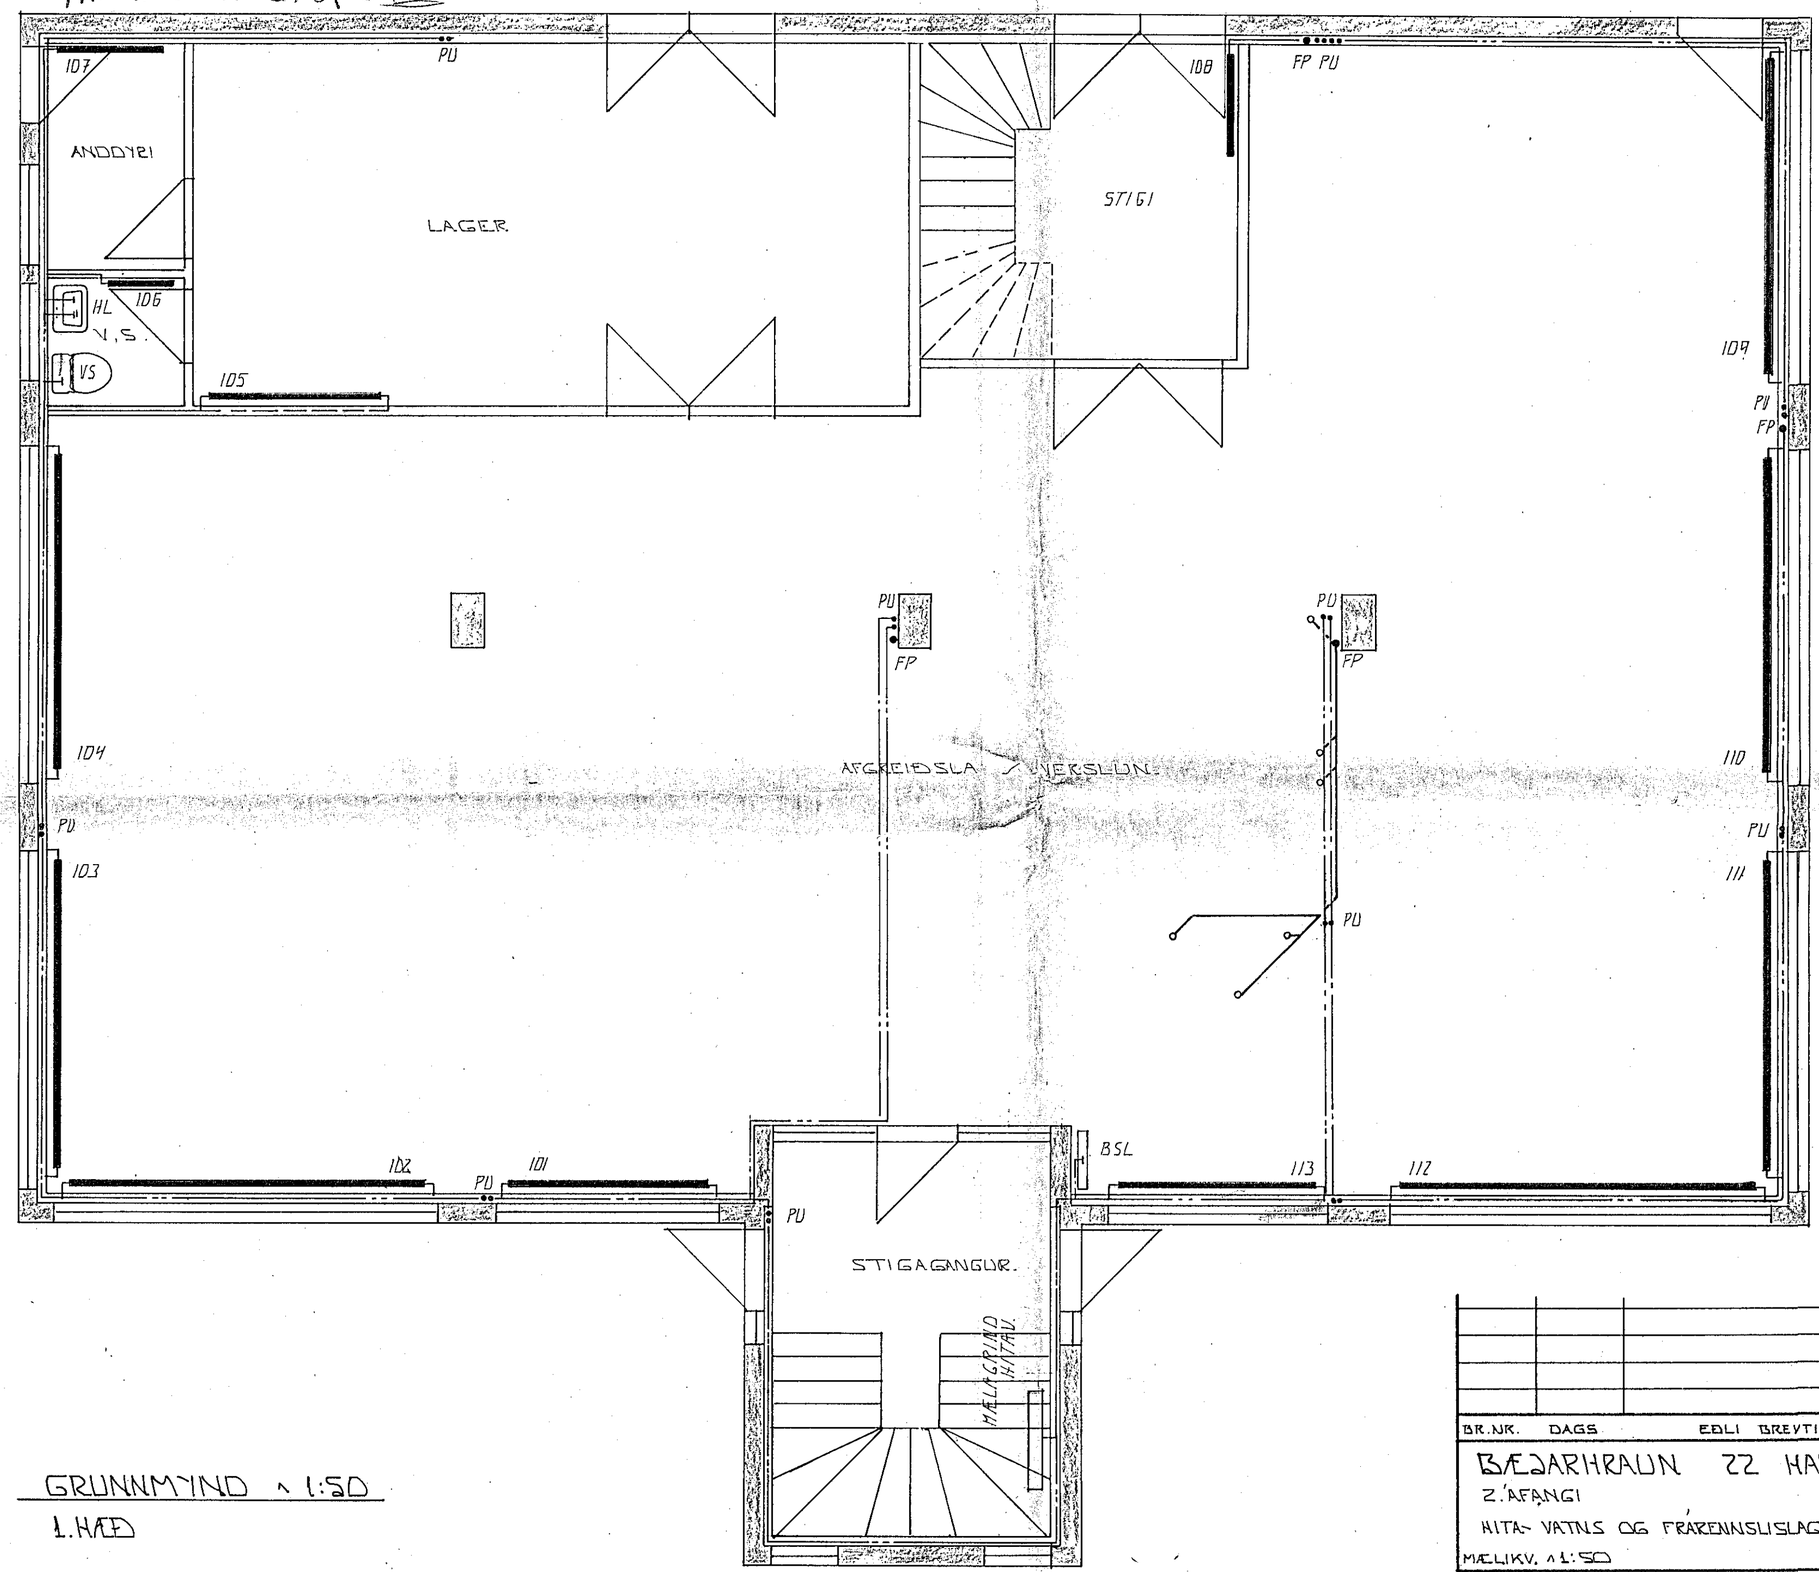


GRUNNMYND ~ 1:50

1. HÆÐ

23 FEB 1993

HAFNARFJARÐARBÆR BYGGINGAFULLTRÚINN

| BR.NR. | DAGS | EÐLI BREYTINGAR | SIGN. |
|---|---|---|---|
| | | | |

BÆJARHRAUN 22 HAFNARFIRÐI

2. ÁFANGI

HITA- VATNS OG FRÁRENNSLISLAGNIR.

MÆLIKV. ~ 1:50

SIGURÐUR ÞORLEIFSSON TÆKNIFRÆÐINGUR F.T.F.I.

STRANDGÖTU 11 HAFNARFIRÐI SÍMI 54751

| | |
|---|---|
| DAGS. | FEB. 93 |
| HANNAÐ | Ø.Ú. |
| TEIKNAÐ | Ø.Ú. |
| VERK NR. | 9001 |
| BLAÐ NR. | 2-03 |