


X = Vantar loftæstingur á þessum

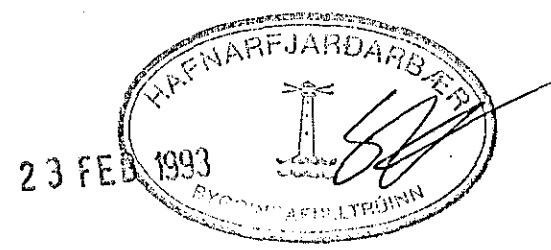

RISHÆÐ. GRUNNMÝND. 1:50

FRIÐRIK

BR.NR.	DAGS	EDLI BREVINGAR	SIGN.
			DAGS. FEB. 93
BÆJARHRAUN 22 HAFNARFIRÐI			HANNAÐ <i>Þ.H.</i>
HITA - OG VATNSLAGNIR. 3.HÆÐ			TEIKNAD <i>Þ.H.</i>
MÆLIKV. 1:50			VERK NR. 9001
SIGURÐUR ÞORLEIFSSON TEKNIFRÆÐINGUR F.T.T.F.I.			BLAÐ NR. 2-05
STRANDGÖTU 11 HAFNARFIRÐI SÍMI 54751/54255			