


Bygginga- og húsnæðisráðgjafi
 nefndar þ. / 19
 BYGGINGAFULLTRÚINN
 Í HAFNARFIRÐI

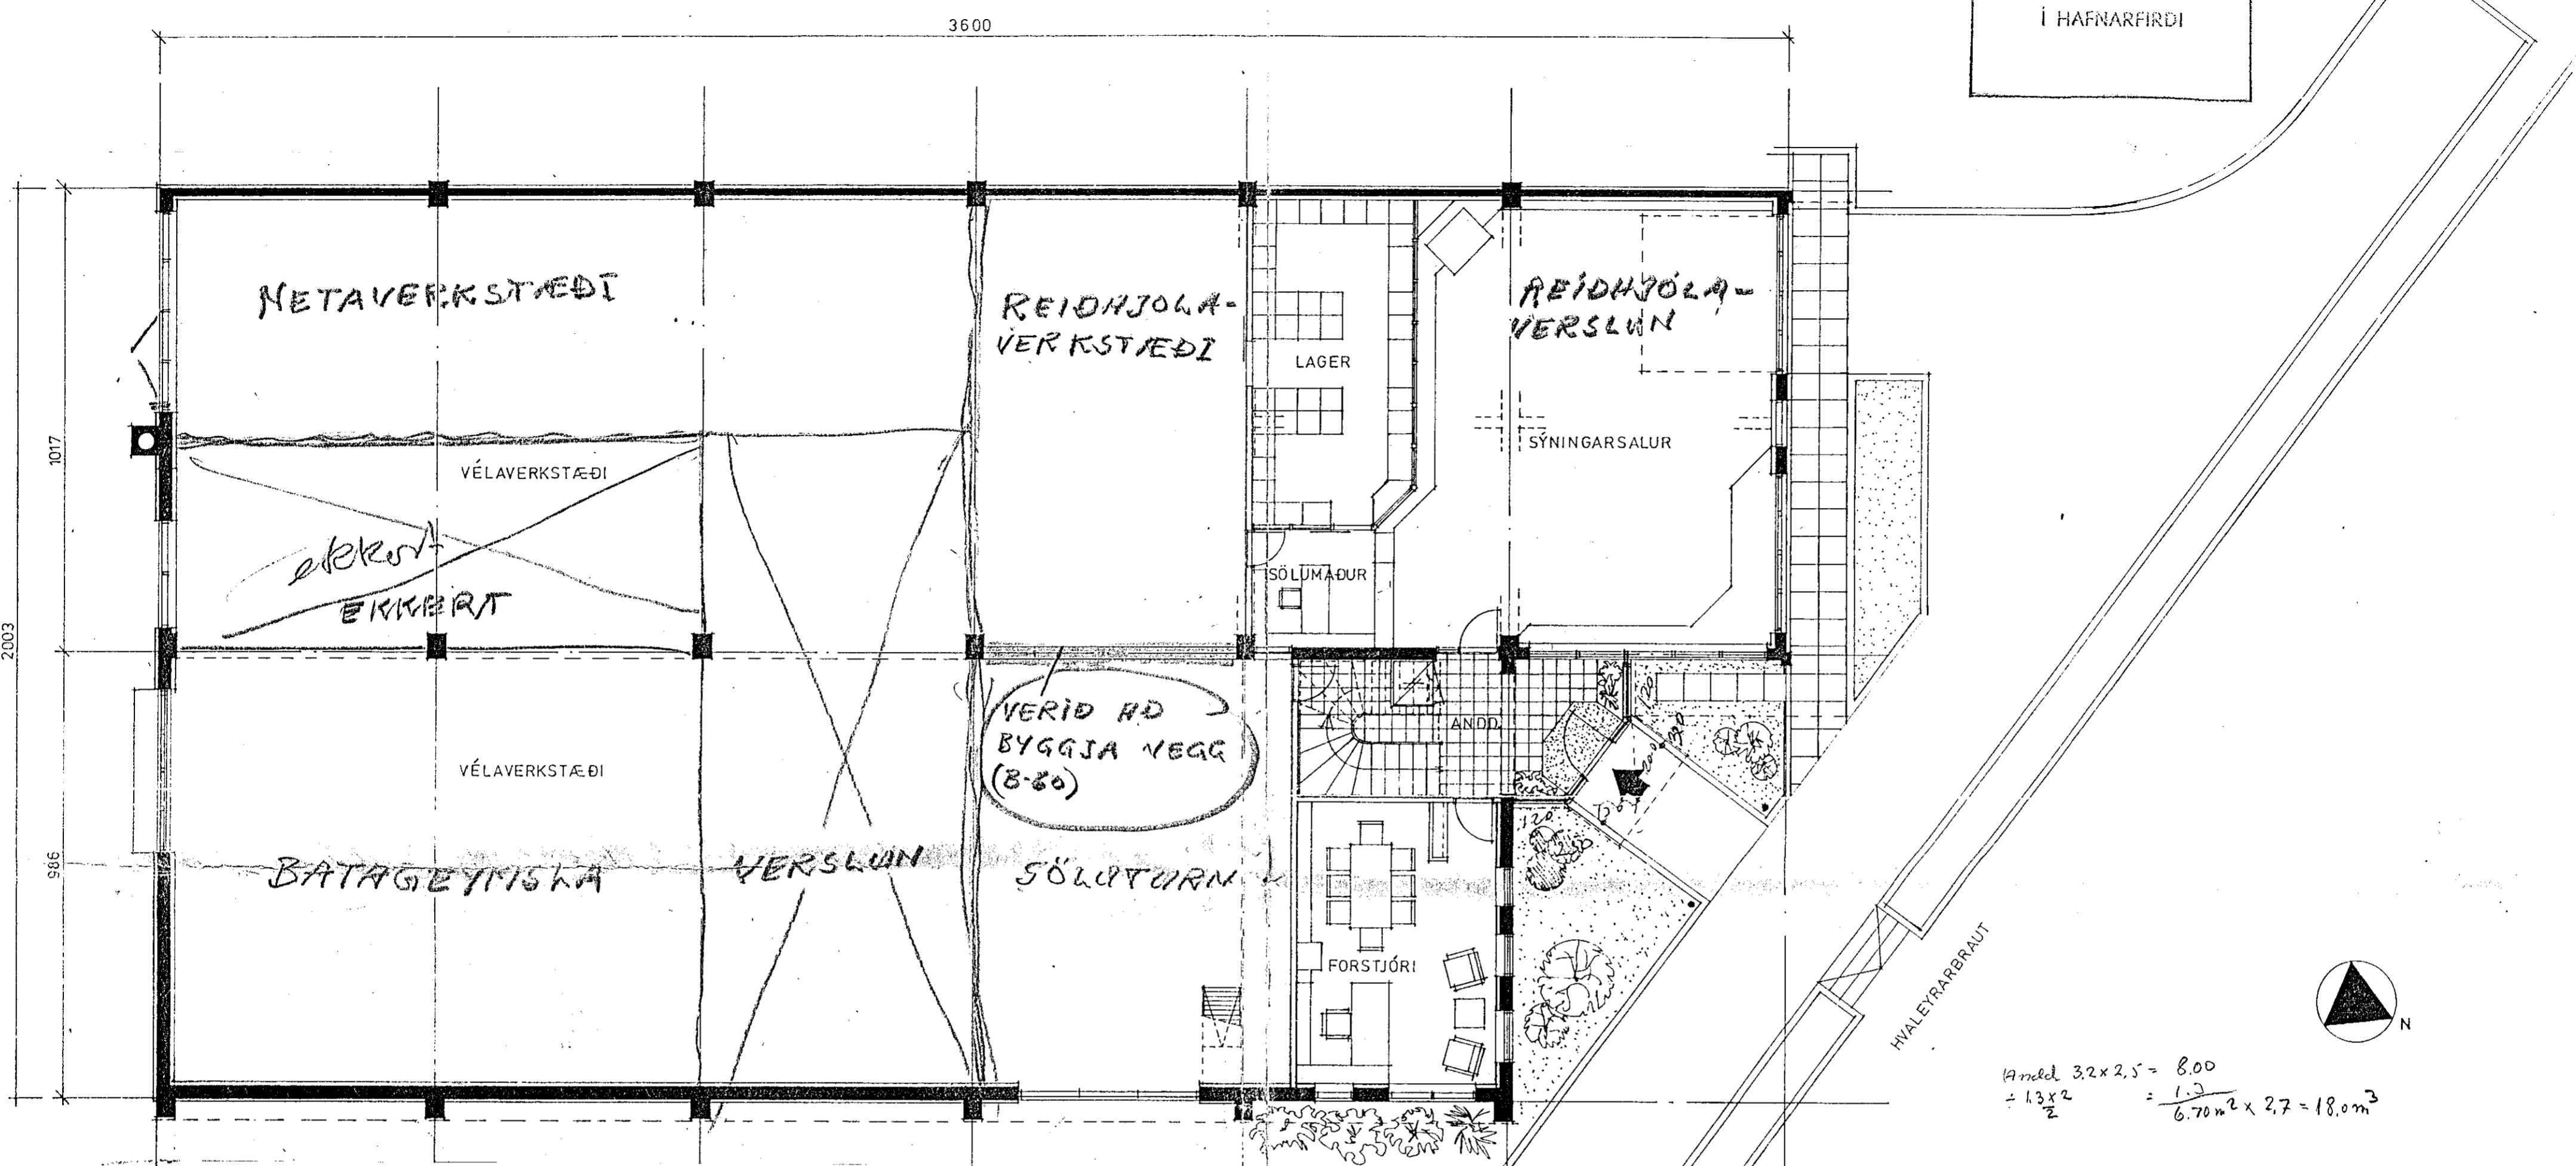

$$\frac{3,2 \times 2,5}{2} = 8,00$$

$$= \frac{1,3 \times 2}{2} = 1,3$$

$$= \frac{1,3}{6,70 \text{ m}^2} \times 2,7 = 18,0 \text{ m}^3$$



BYGGINGAFULLTRÚINN Í HAFNARFIRÐI Nr. 2460

Ég undirritaður æski hér með úttektar á milliregg á lehöð
 hússins nr. 3 við Hvaleyrarbraut
 Eigandi Guðbj. Benediktsson
 Meistari
 Úttekt framkvæmd mærs. daginn 13. 1980 kl. 14:00
 Aths. Engar lufnængas lán fyrir
 um breytingarmál, og ætlar því
 megar útlekt að sér stætt.
 Stættva verður framkvæmd á mæfuger
 Kristján Þórnason
 Eftirlitsmaður Meistari

$$721,0 \text{ m}^2$$


$$- 59,0$$

$$\hline 662,0 \text{ m}^2$$
 and

$$6,0$$

$$\hline \text{ca. } 668,0 \text{ m}^2$$

BREYTING
 Klett að uter
 og byggt andleyni

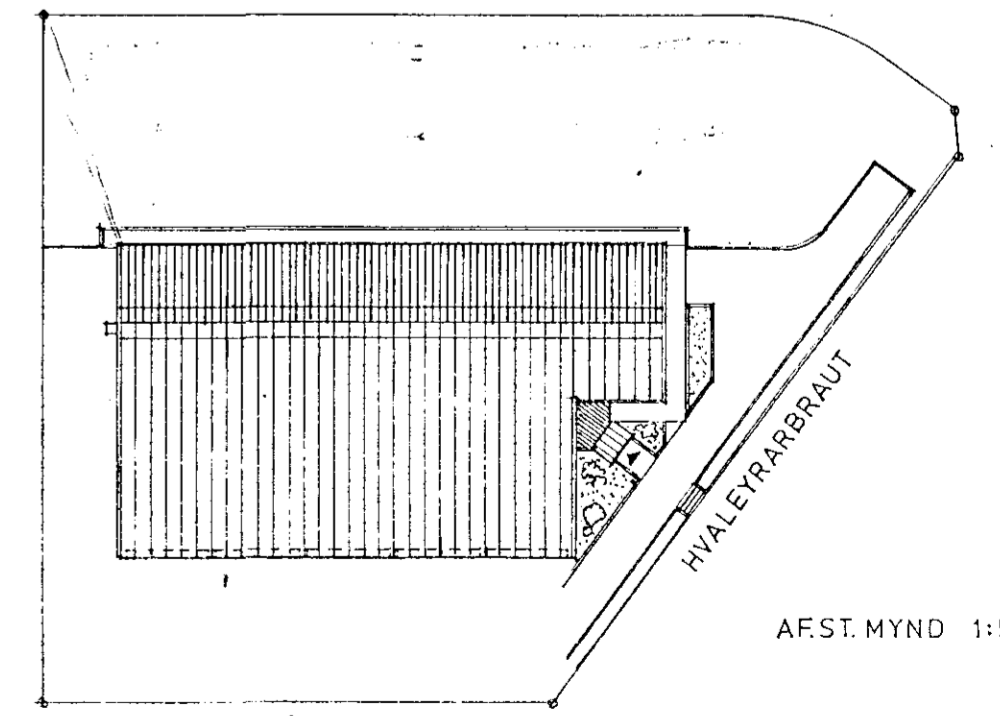

AFST. MYND 1:500

4420-0030
 01
 02