



netíðing p. 4.13.1992

BYGGINGAFLUTNINGUR
Í HAFNARFIRDI


[Signature]
ARKIÐ STA 306111

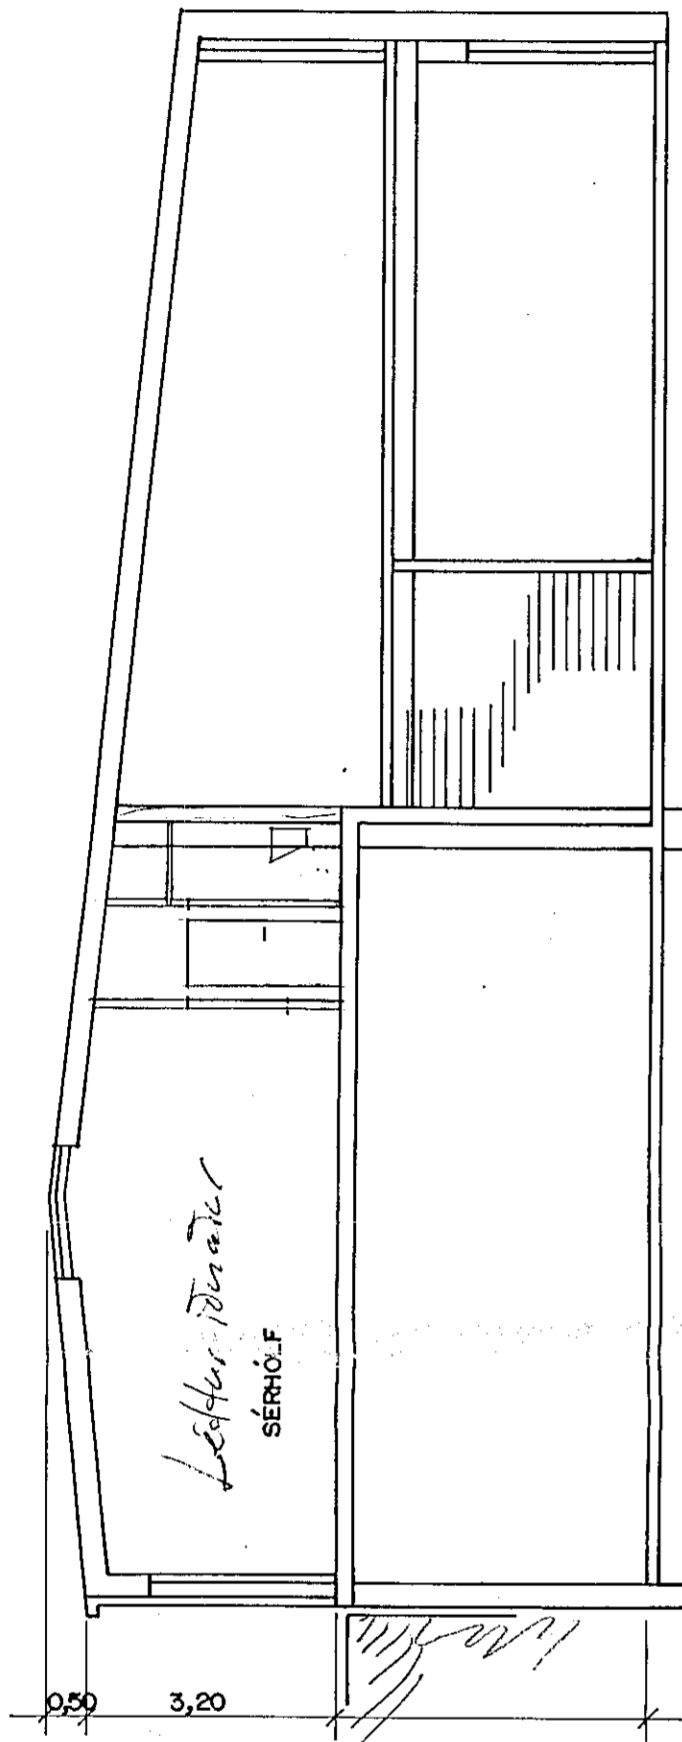

SNIDMYND A-A

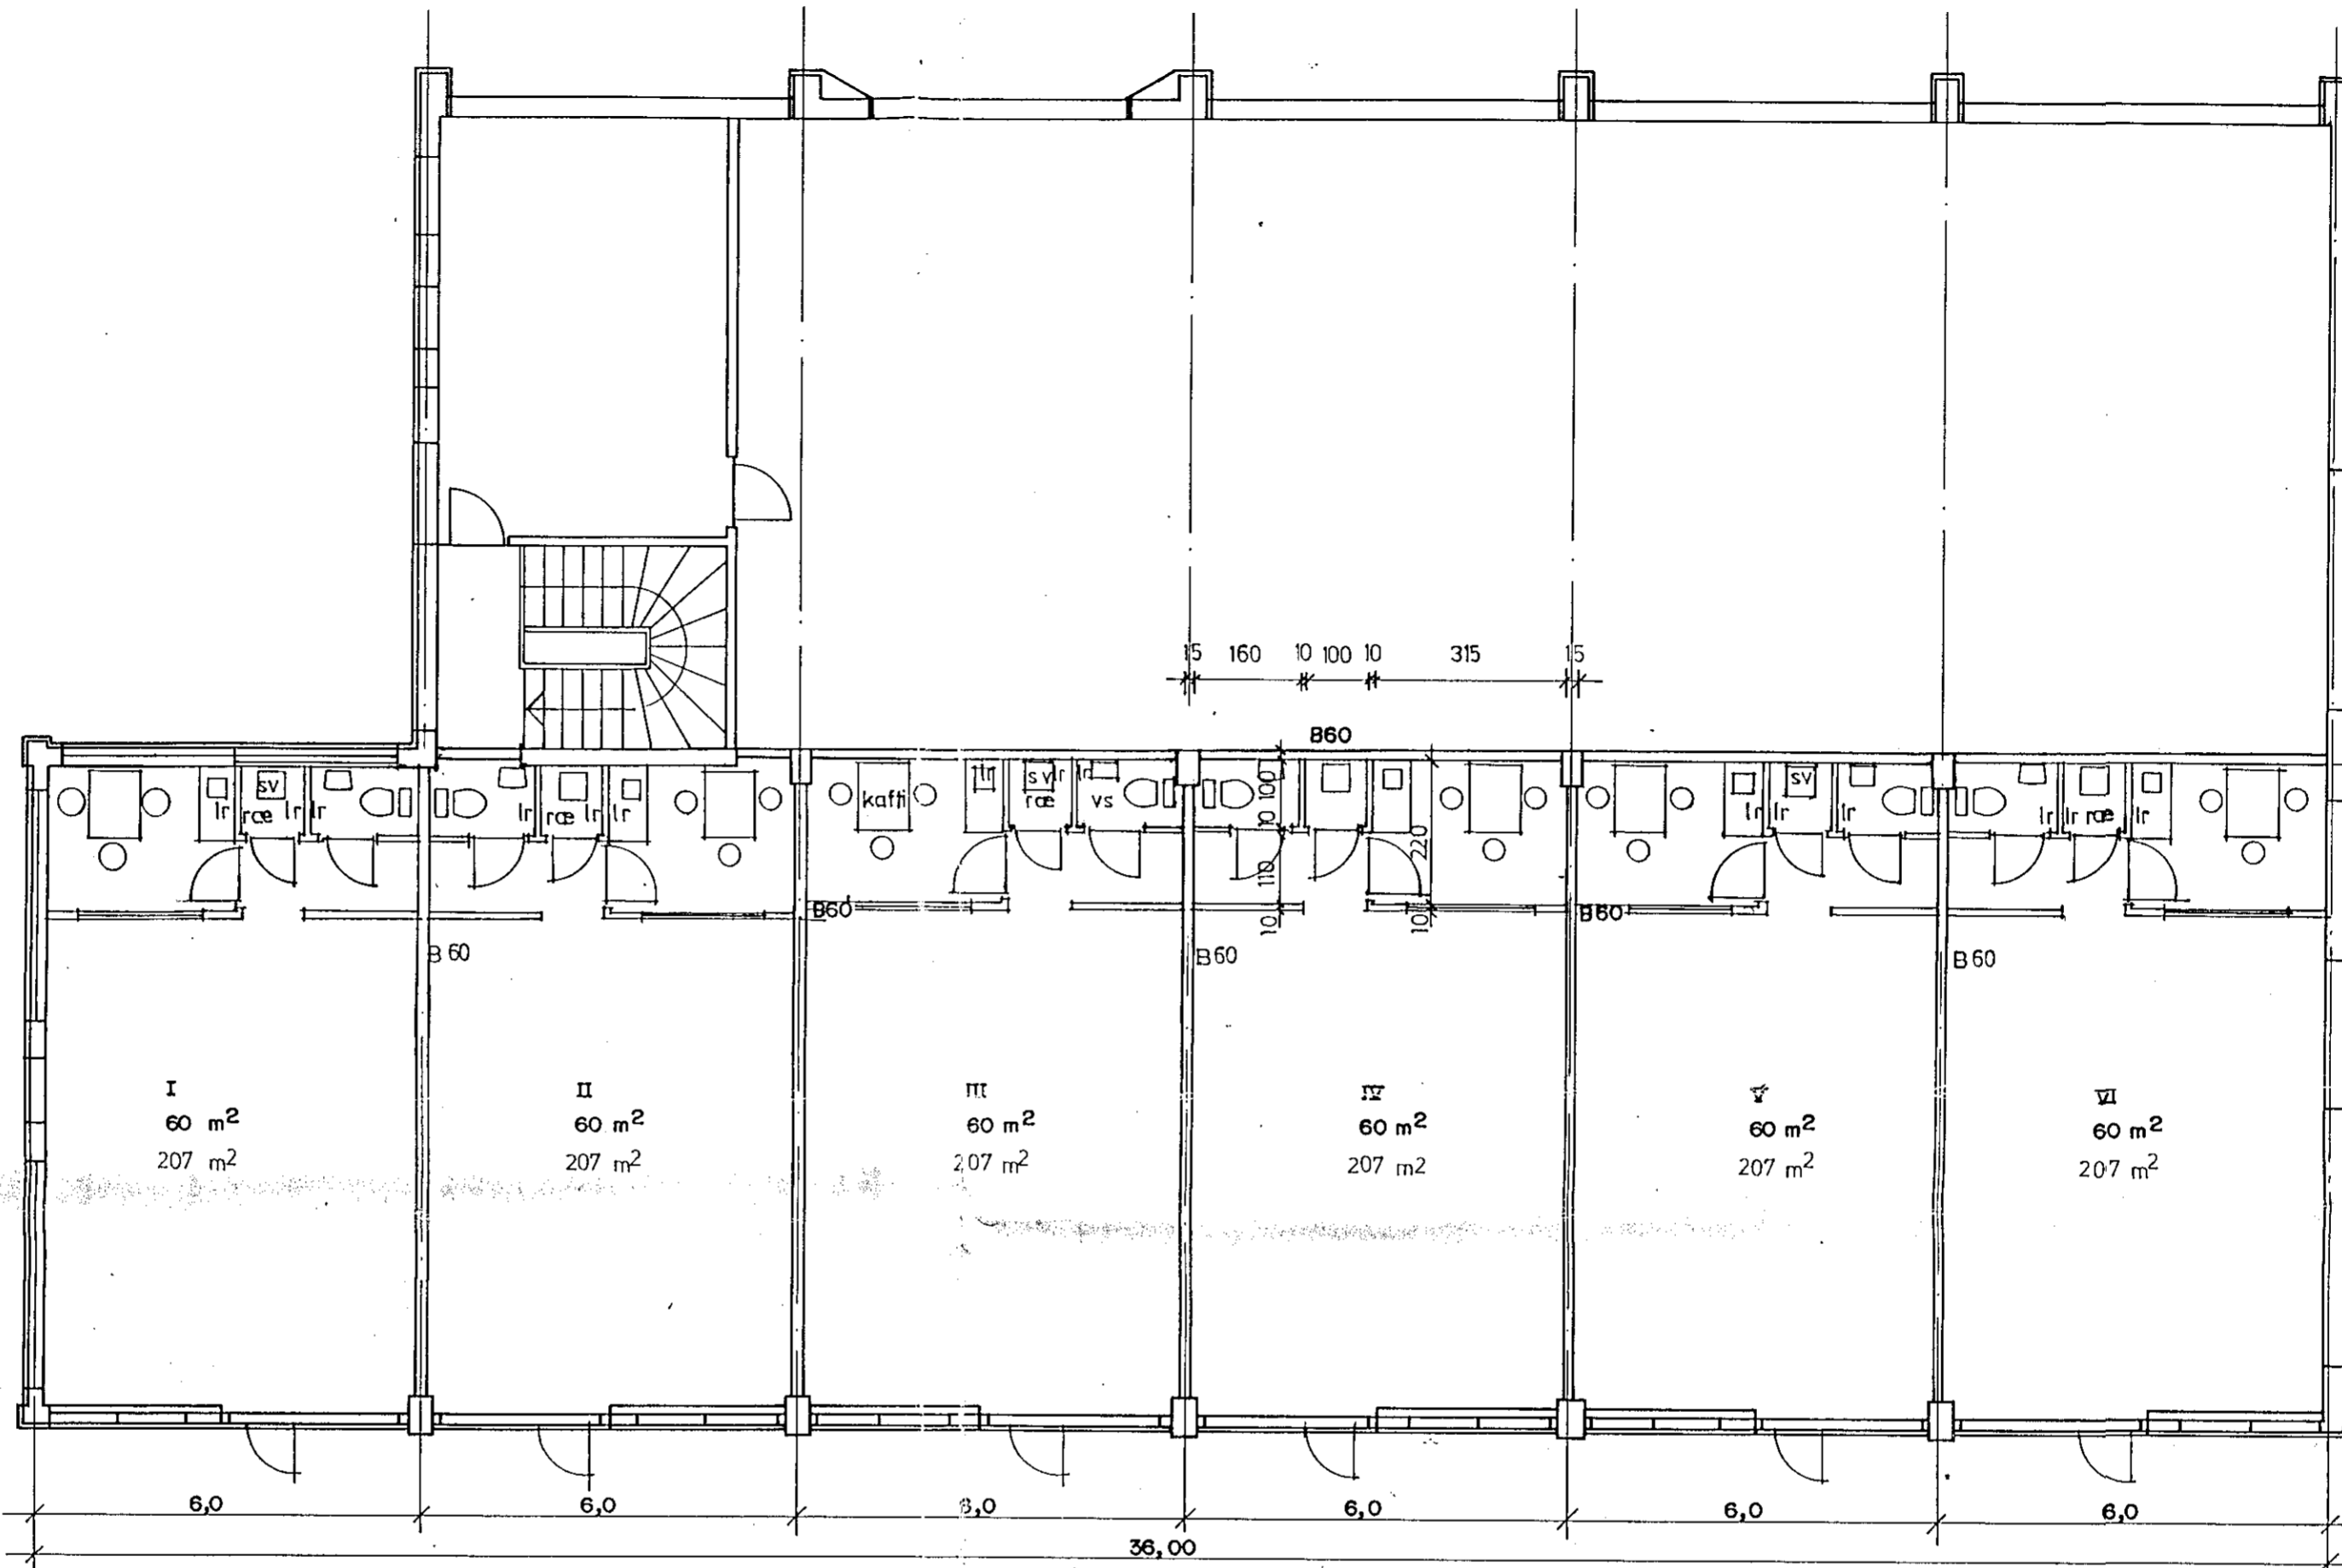

GRUNNMYND EFRI HÆÐAR

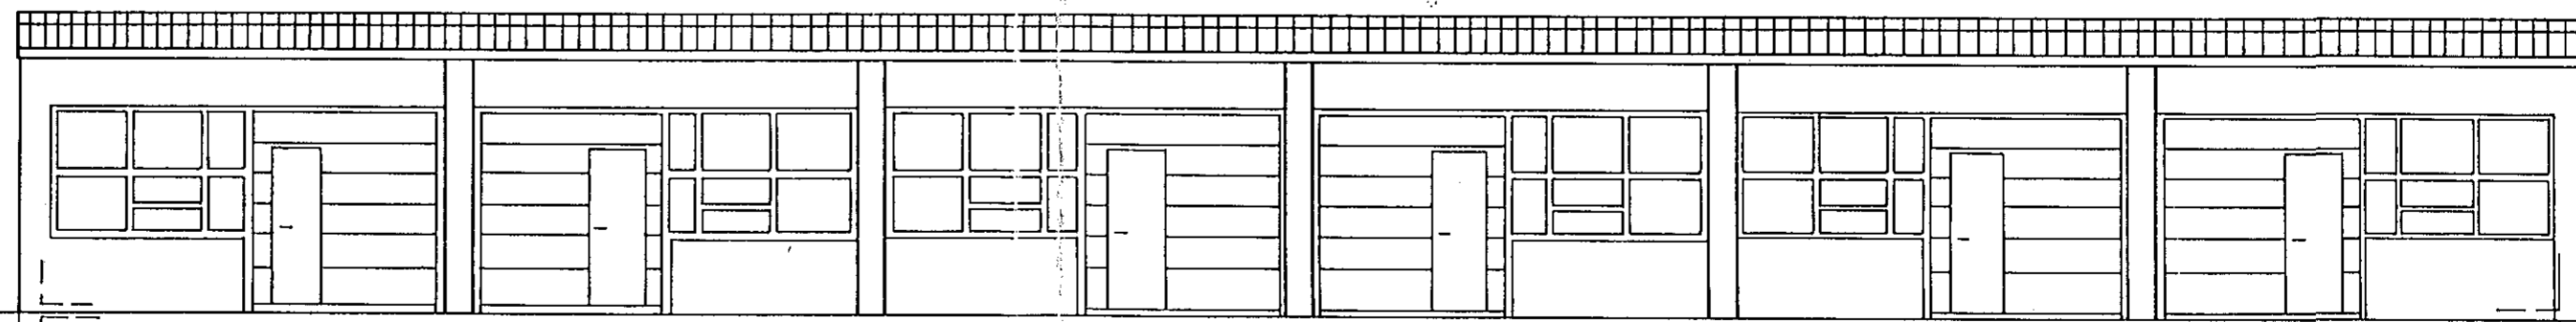

ÚTLIT TIL SUÐ-VESTURS

SAMEIGILEG SORP-ADSTADA
Á LÓÐINNI

*Sampykkt nær aðeins
til 6x60 m² rýmið
á 2. hæð.*

Brunamálastofnun ríkisins
SAMPYKKT

25 MARS 1992

[Signature]
Arni Arnason

[Signature]

HVALEYRARBRAUT 3, VÉLTAK HF.
GRUNNMYND EFRI HÆÐ, ÚTLIT, SNID
M-1:100 16.01.1992
TEL: 0K.11. 02.03.1992/1.
SIGURÞÓR AÐALSTEINSSON ARK.

54611