

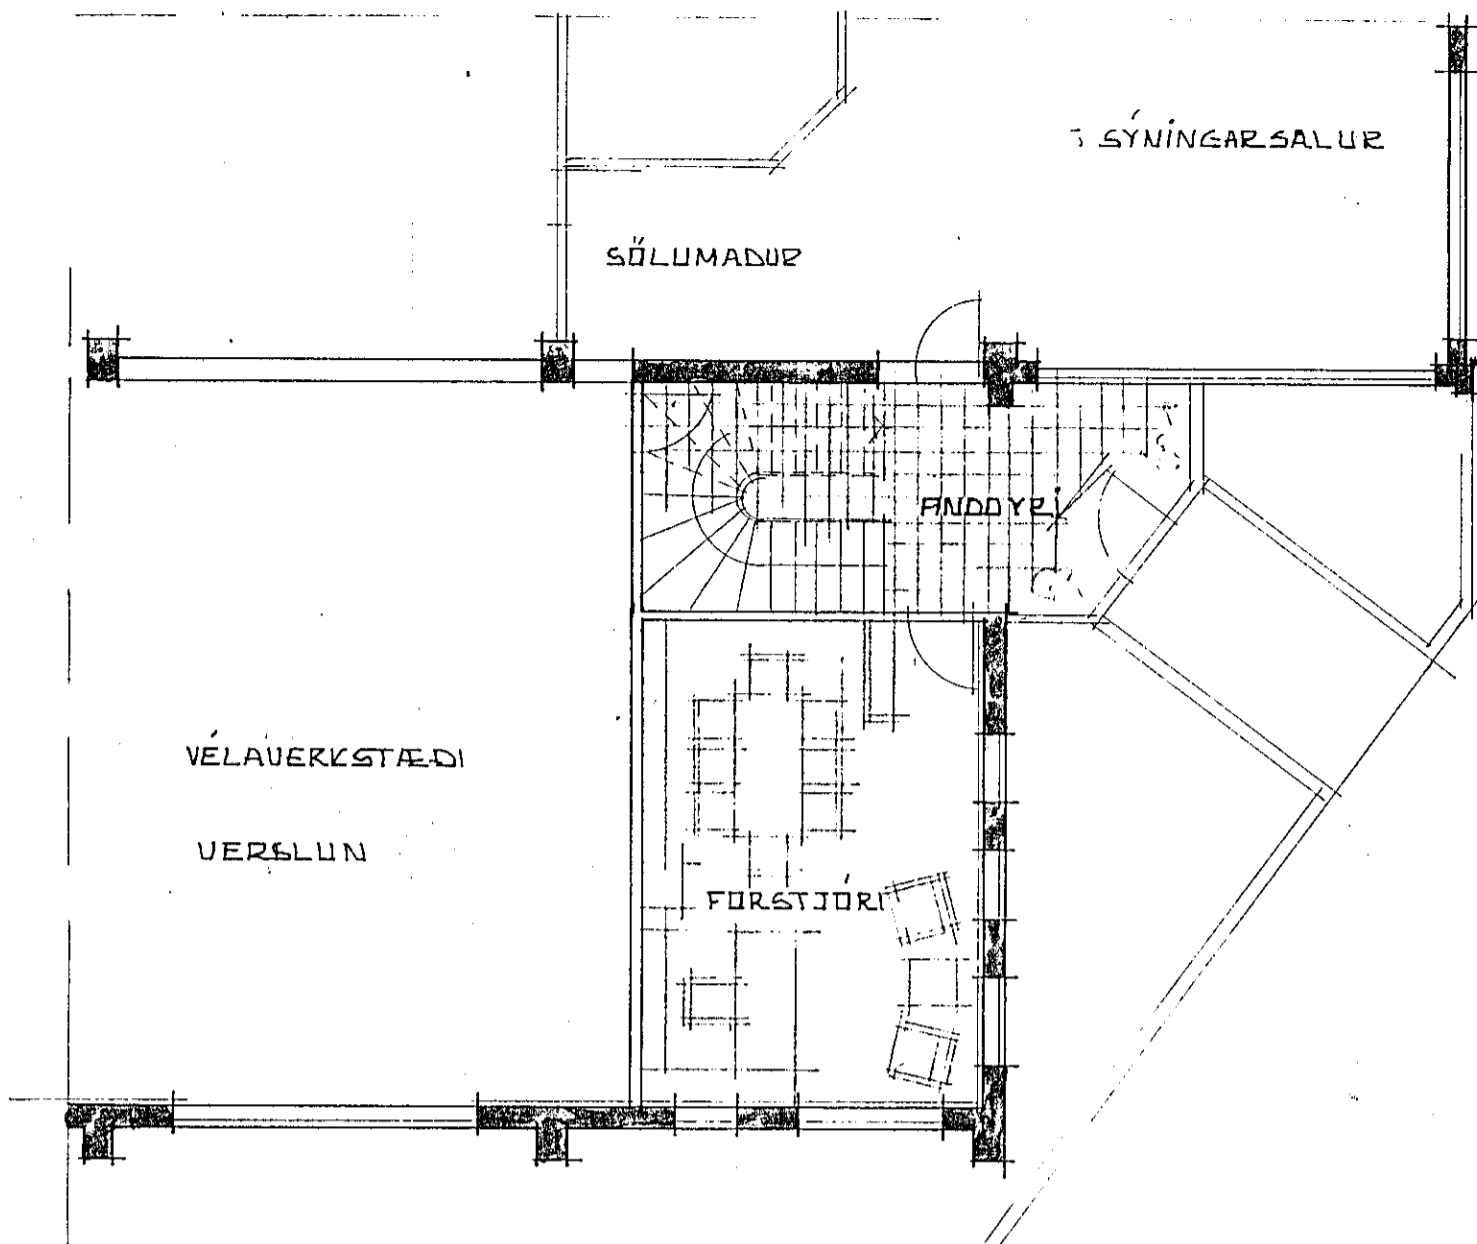


HVALEYRABRAUT NR. 2 HAFNARFIRÐI

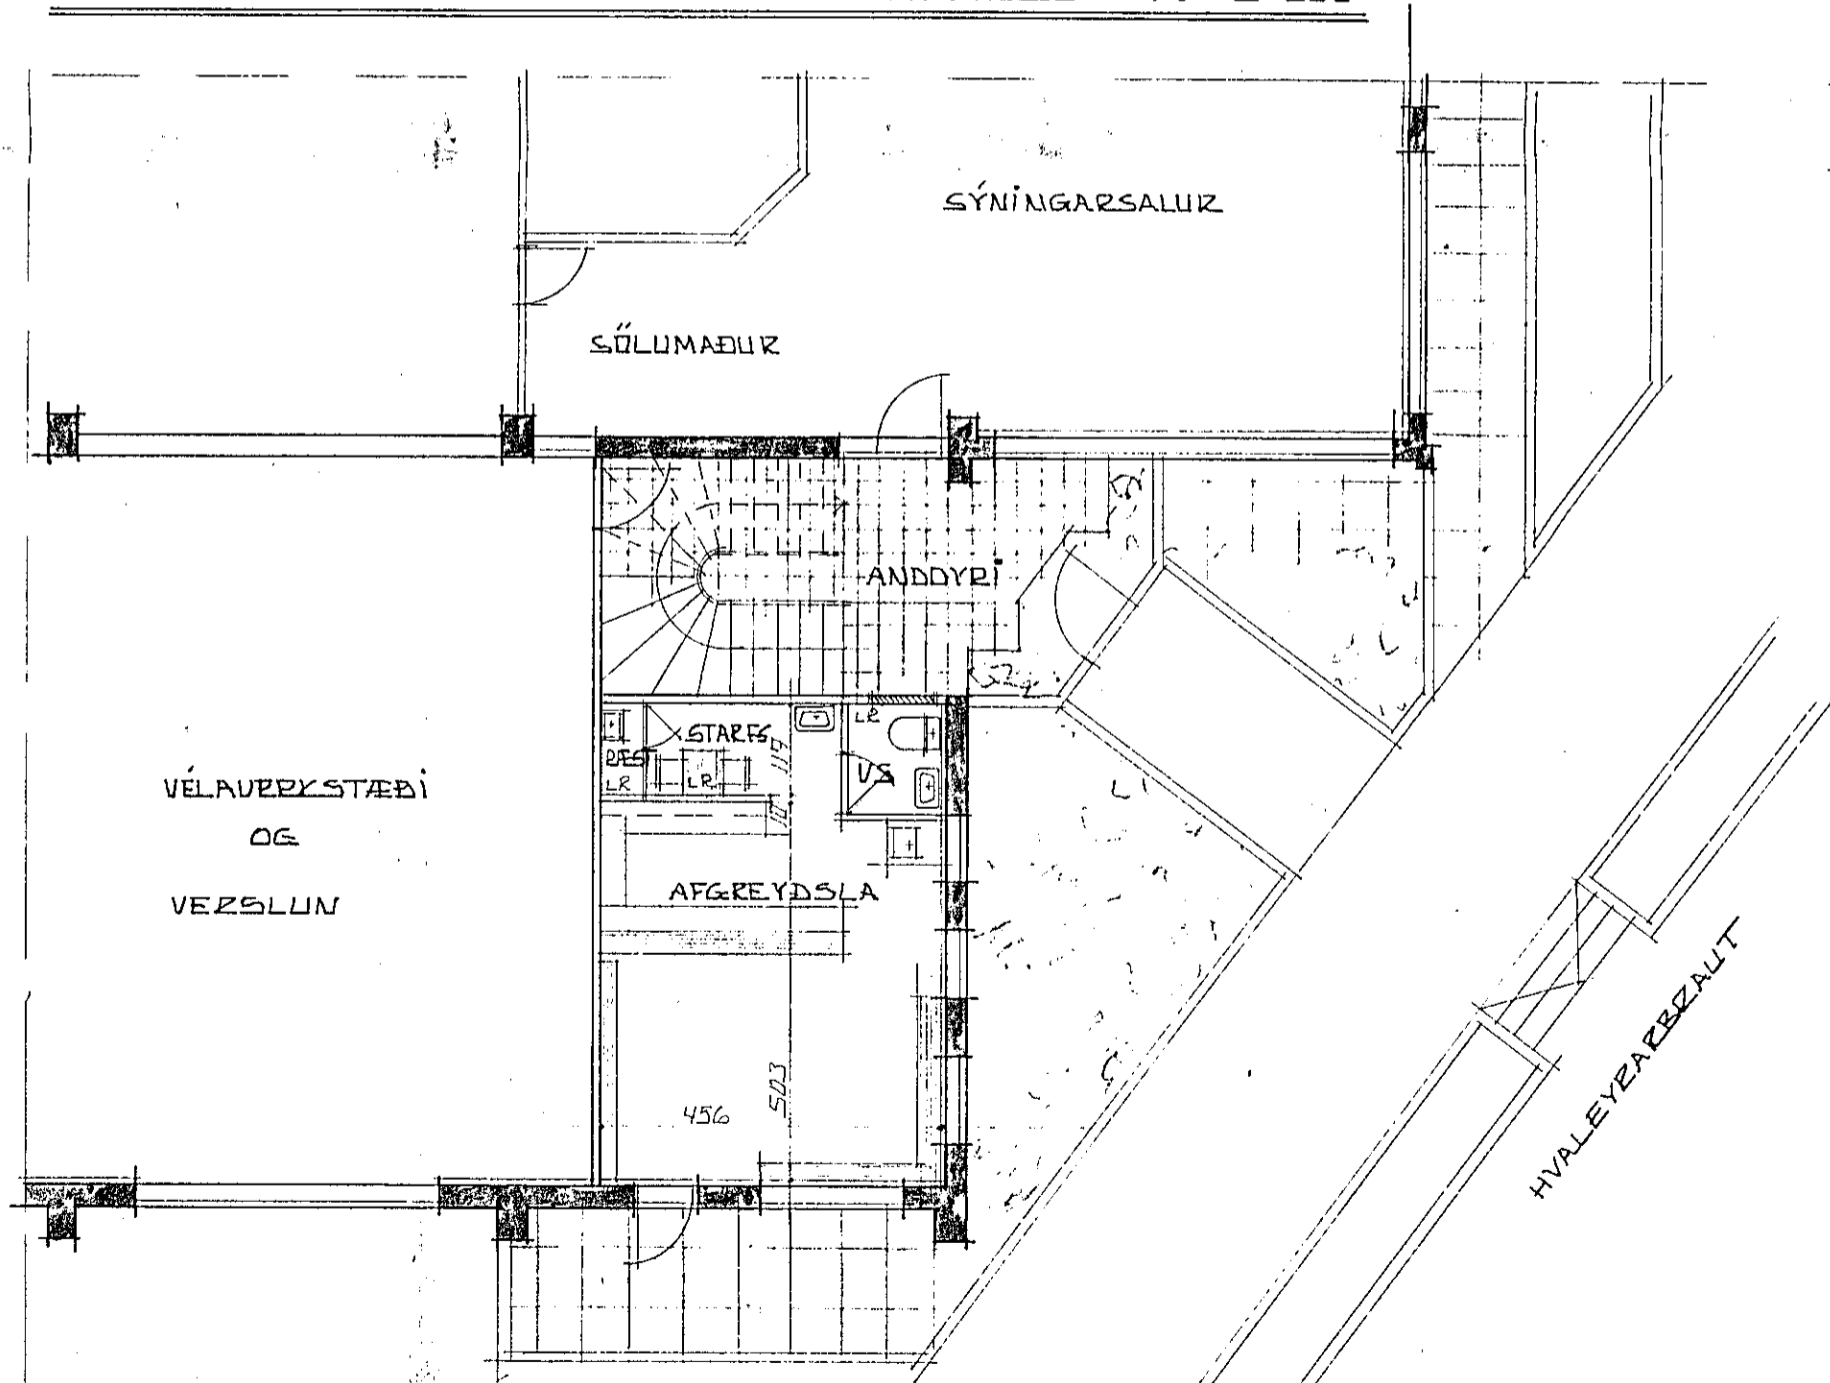

GRUNNMYND 1. HÆÐAR FYRIR BREYTINGU M = 1:100

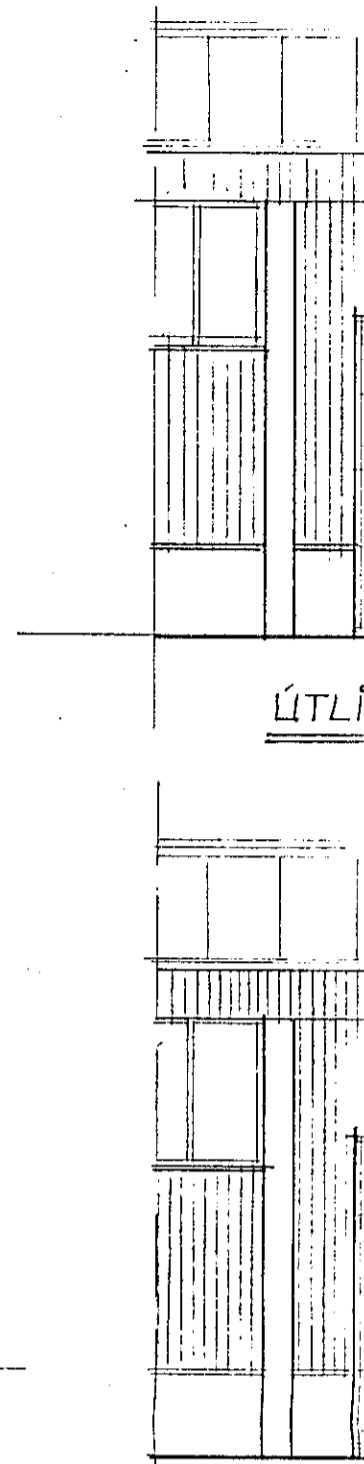

GRUNNMYND 1. HÆÐAR EFTIR BREYTINGU M = 1:100