


RÚMMYND HITALAGNA 1:50

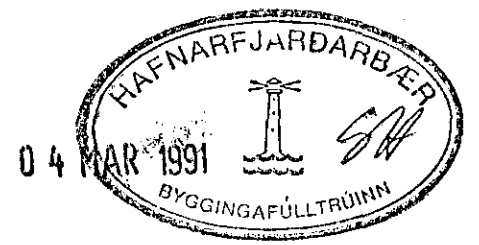

1		28.02.91	GÖLFHITA BÆTT VIÐ	d. V.
BR. NR.	DAGS	EÐLI BREVTINGAR		SIGN.
LÆKJARBERG 14 HAFNARFIRÐI				DAGS DES. '90
RÚMMYND HITALAGNA				HANNAÐ
MÆLIKV. 1:50				TEIKNAD 80.
SIGURÐUR ÞORLEIFSSON TEKNIFRÆÐINGUR F.T.F.I.				VERK NR. 8911
STRANDGÖTU 11 HAFNARFIRÐI SÍMI 54751/54255				BLAD NR. 2-05