


23. 10. '92. Páll Skjöttur

Óskilg útfærsla er að slögbrunnur myndi um leið vatnslás og að vatnsmagn (hóð) sé sem mest í fitubrunni til hann komi að sem mestum nokum. ps.

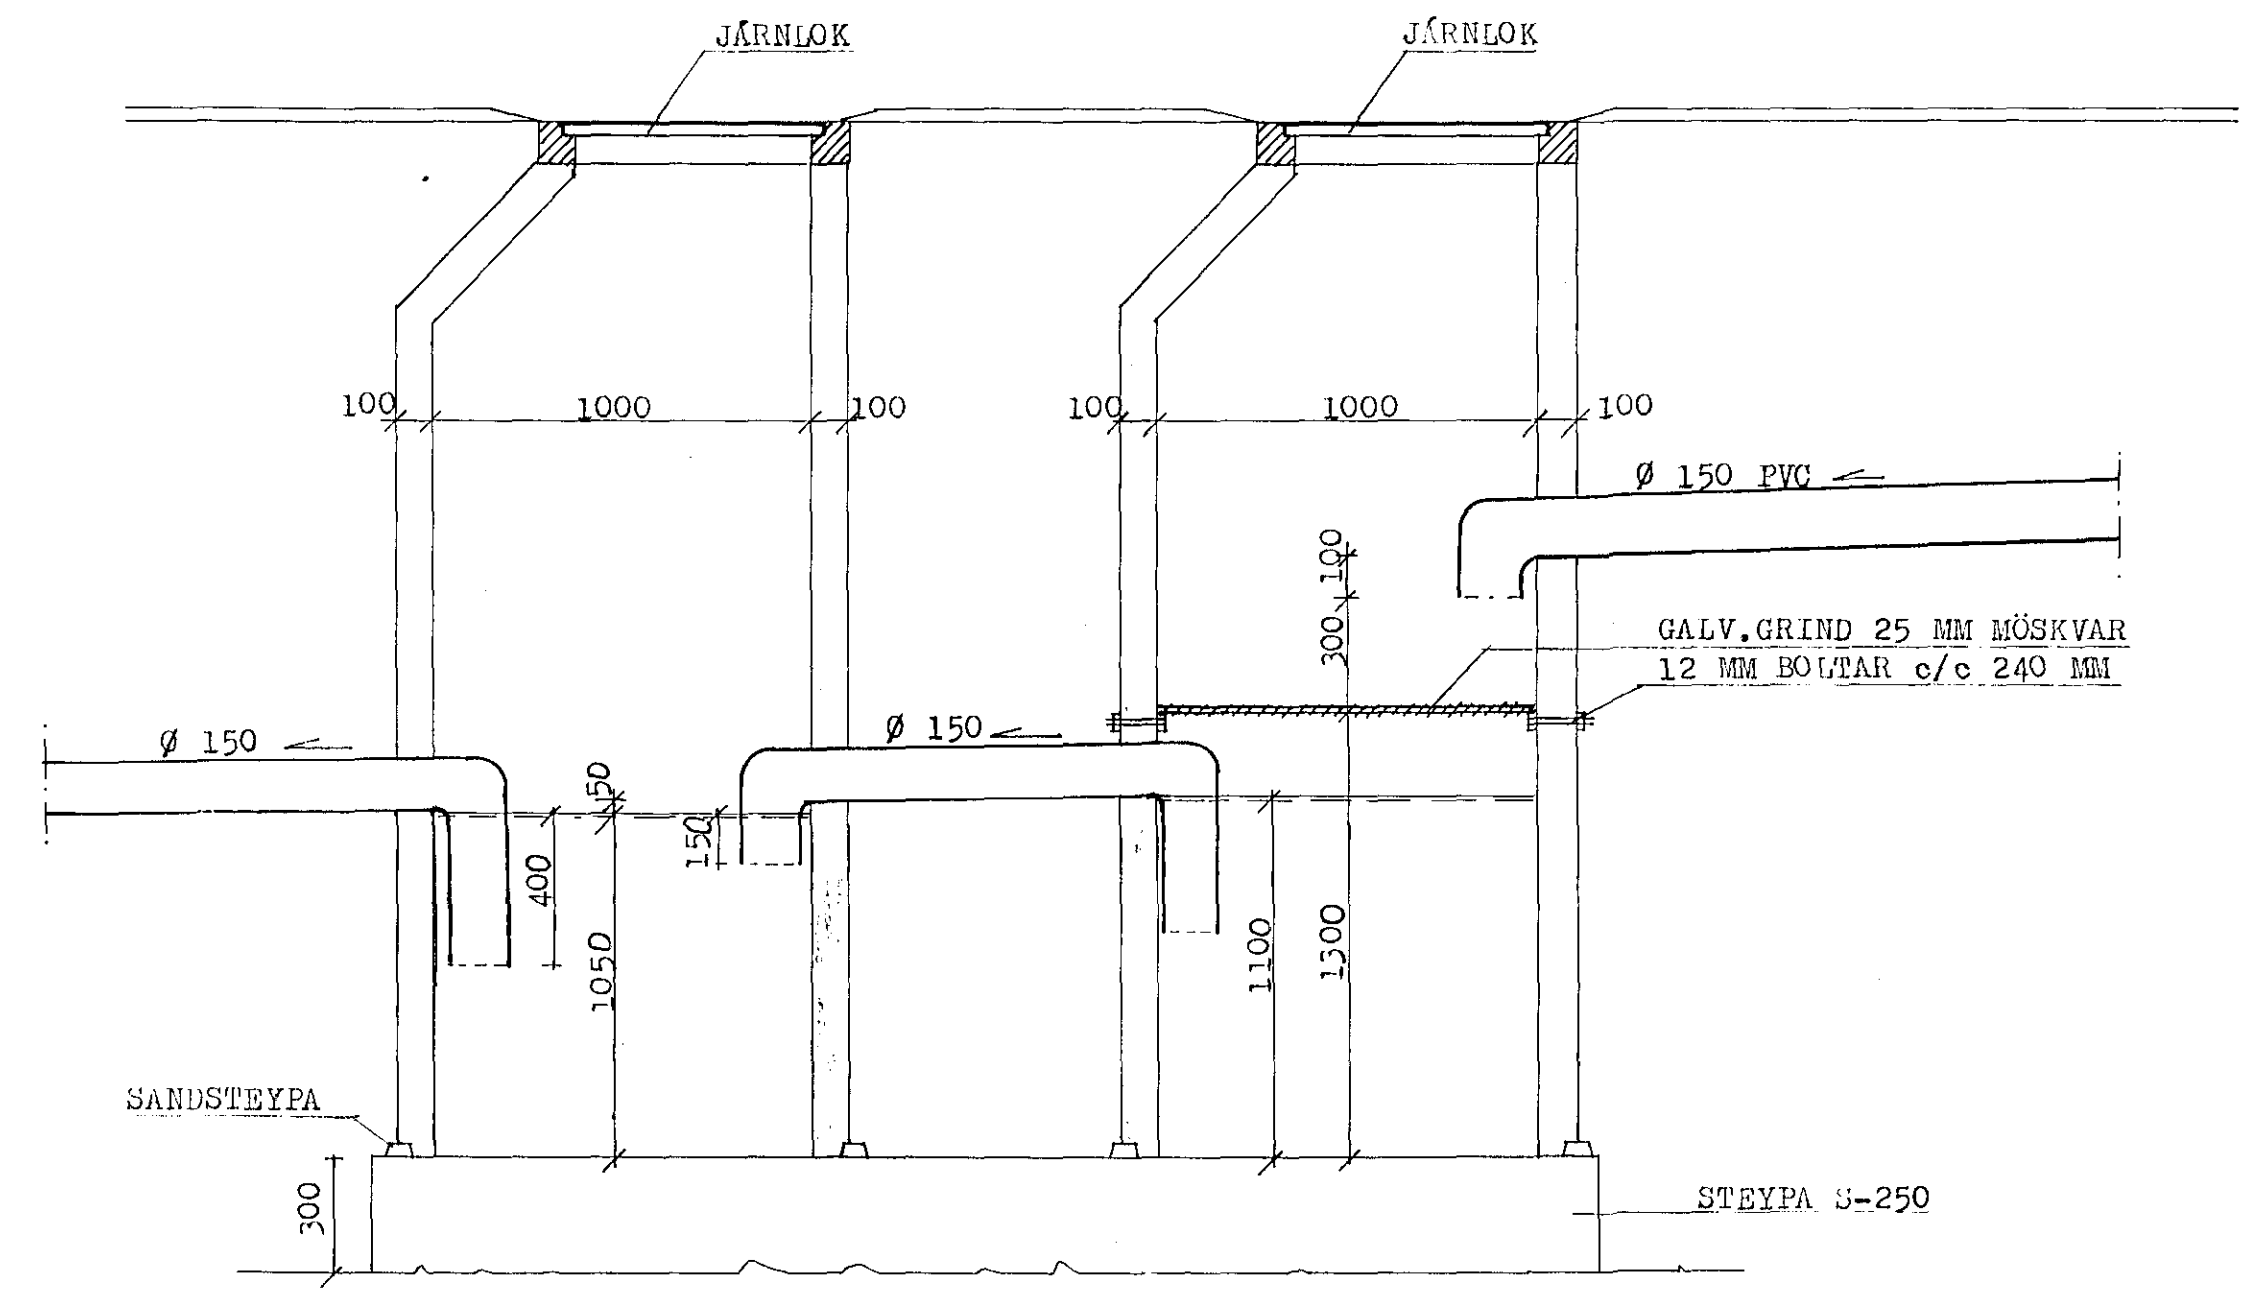

FITUBRUNNUR Ø 1000 MM ST
1:20

SLÖGBRUNNUR Ø 1000 MM ST
1:20

26 OCT 1992

HERMANN ISEBARN		M.T.F.I.
LÖNSBRAUT NR. 24, HAFNARFISÐI		
MÁL	1:20	BRUNNAR SNID
DAGS.	SEPT. 1992	
BLAÐ	5	<i>Hermann Iseborn</i>