


Þessi teikningu má hvorki ljólað né dreifa til þriðja aðila án okkar samþykkingu. Brot á höfundarrétti verðar við lög.

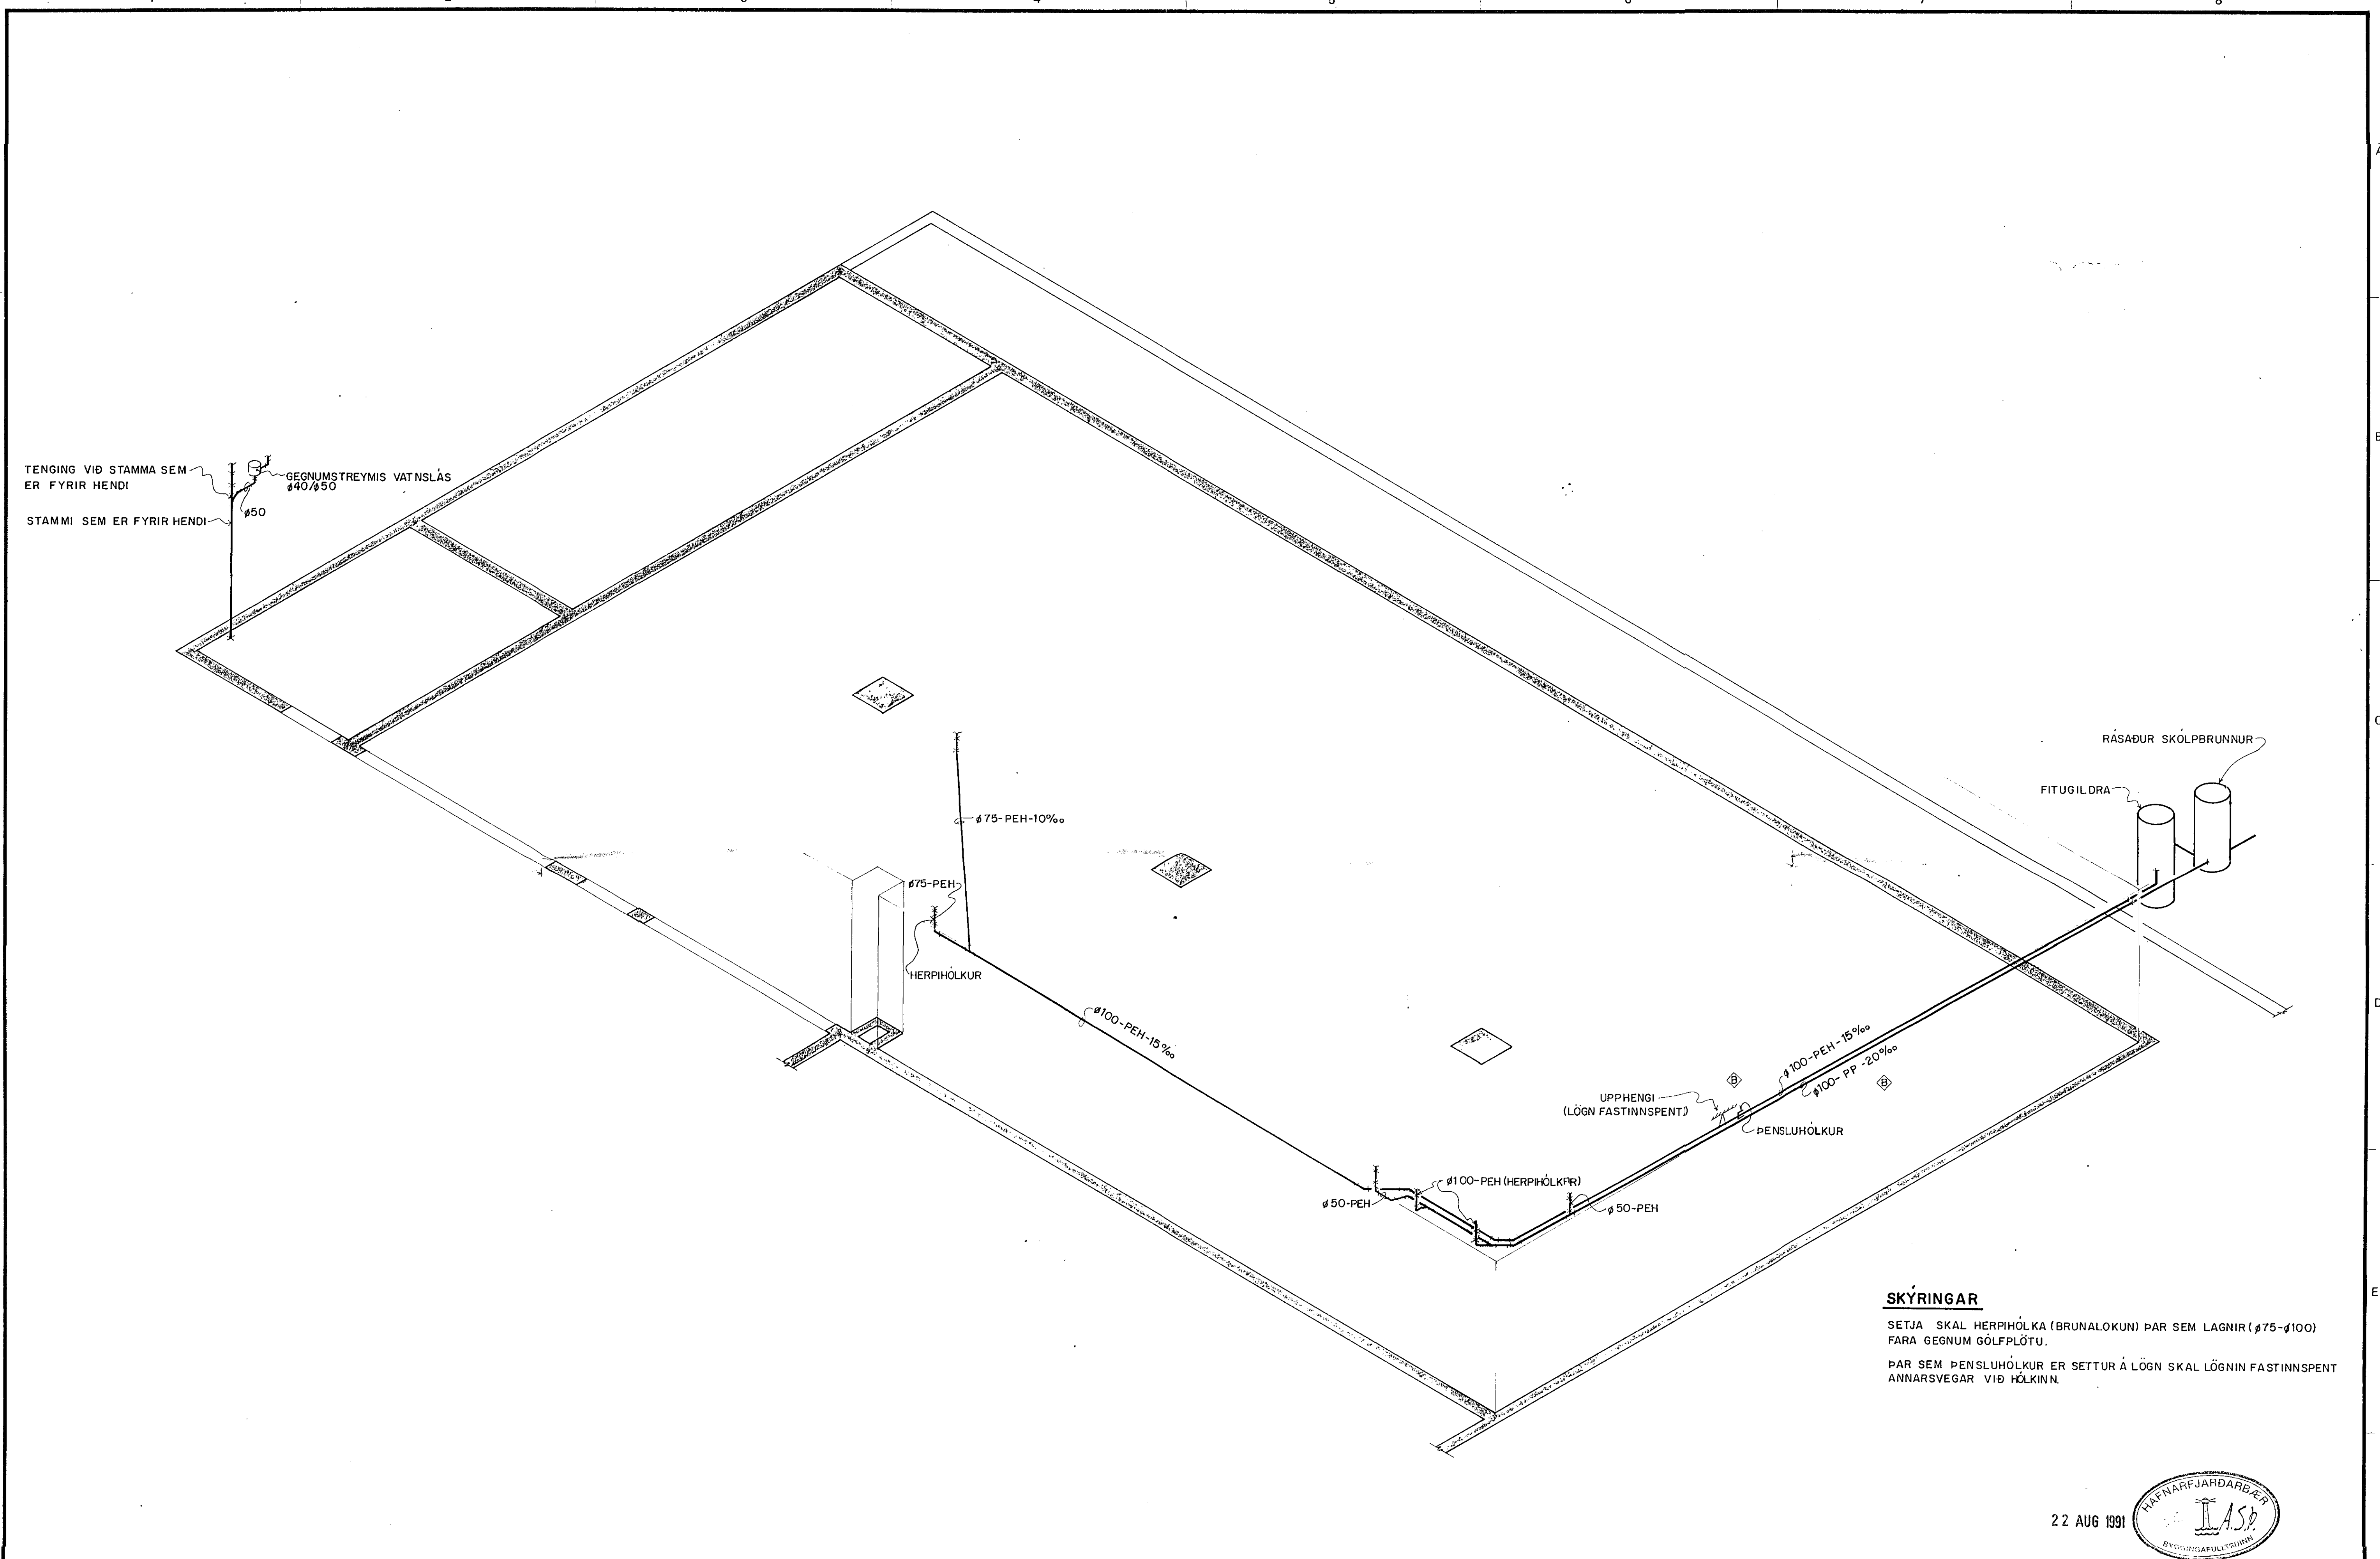

SKÝRINGAR
 SETJA SKAL HERPIHÖLKA (BRUNALOKUN) ÞAR SEM LAGNIR (75-100) FARA GEGNUM GÖLFPLÖTU.
 ÞAR SEM PENSLUHÖLKUR ER SETTUR Á LÖGN SKAL LÖGNIN FASTINNSPENT ANNARSVEGAR VIÐ HÖLKINN.

22 AUG 1991

13B-18 GRUNNMYND I. HÆÐAR		14.8.'91	PENSLUHÖLKUR FÆRÐUR TIL, SKIPT UM EFNI Í SKÓLPLÖGN	VMM.	Mkv. 1:50		VERKFRÆÐISTOFA OUDMUNDAR & KRISTJÁNS HI		MATSTAÐUR REYKJAVÍKURV. 60					
13B-19 " KJALLARA		26.7.'91	LAGNIR FYRIR VS. FÆRÐAR	KFL.	Wörpun		VERKFRÆÐIRÁÐGJAFAR FRV		HAFNARFIRÐI					
Teikn. nr.	Tilvisun á teikningu	Br.	Dags.	Eðli breytingar	Br.	Yf.	Samþ.	Hannað VMM.	Teiknað E.G.	Yfirtarið	Samþykkt	Dags.	Teikn. nr.	Bláð nr.
												18.7.'91	13B-26 B	