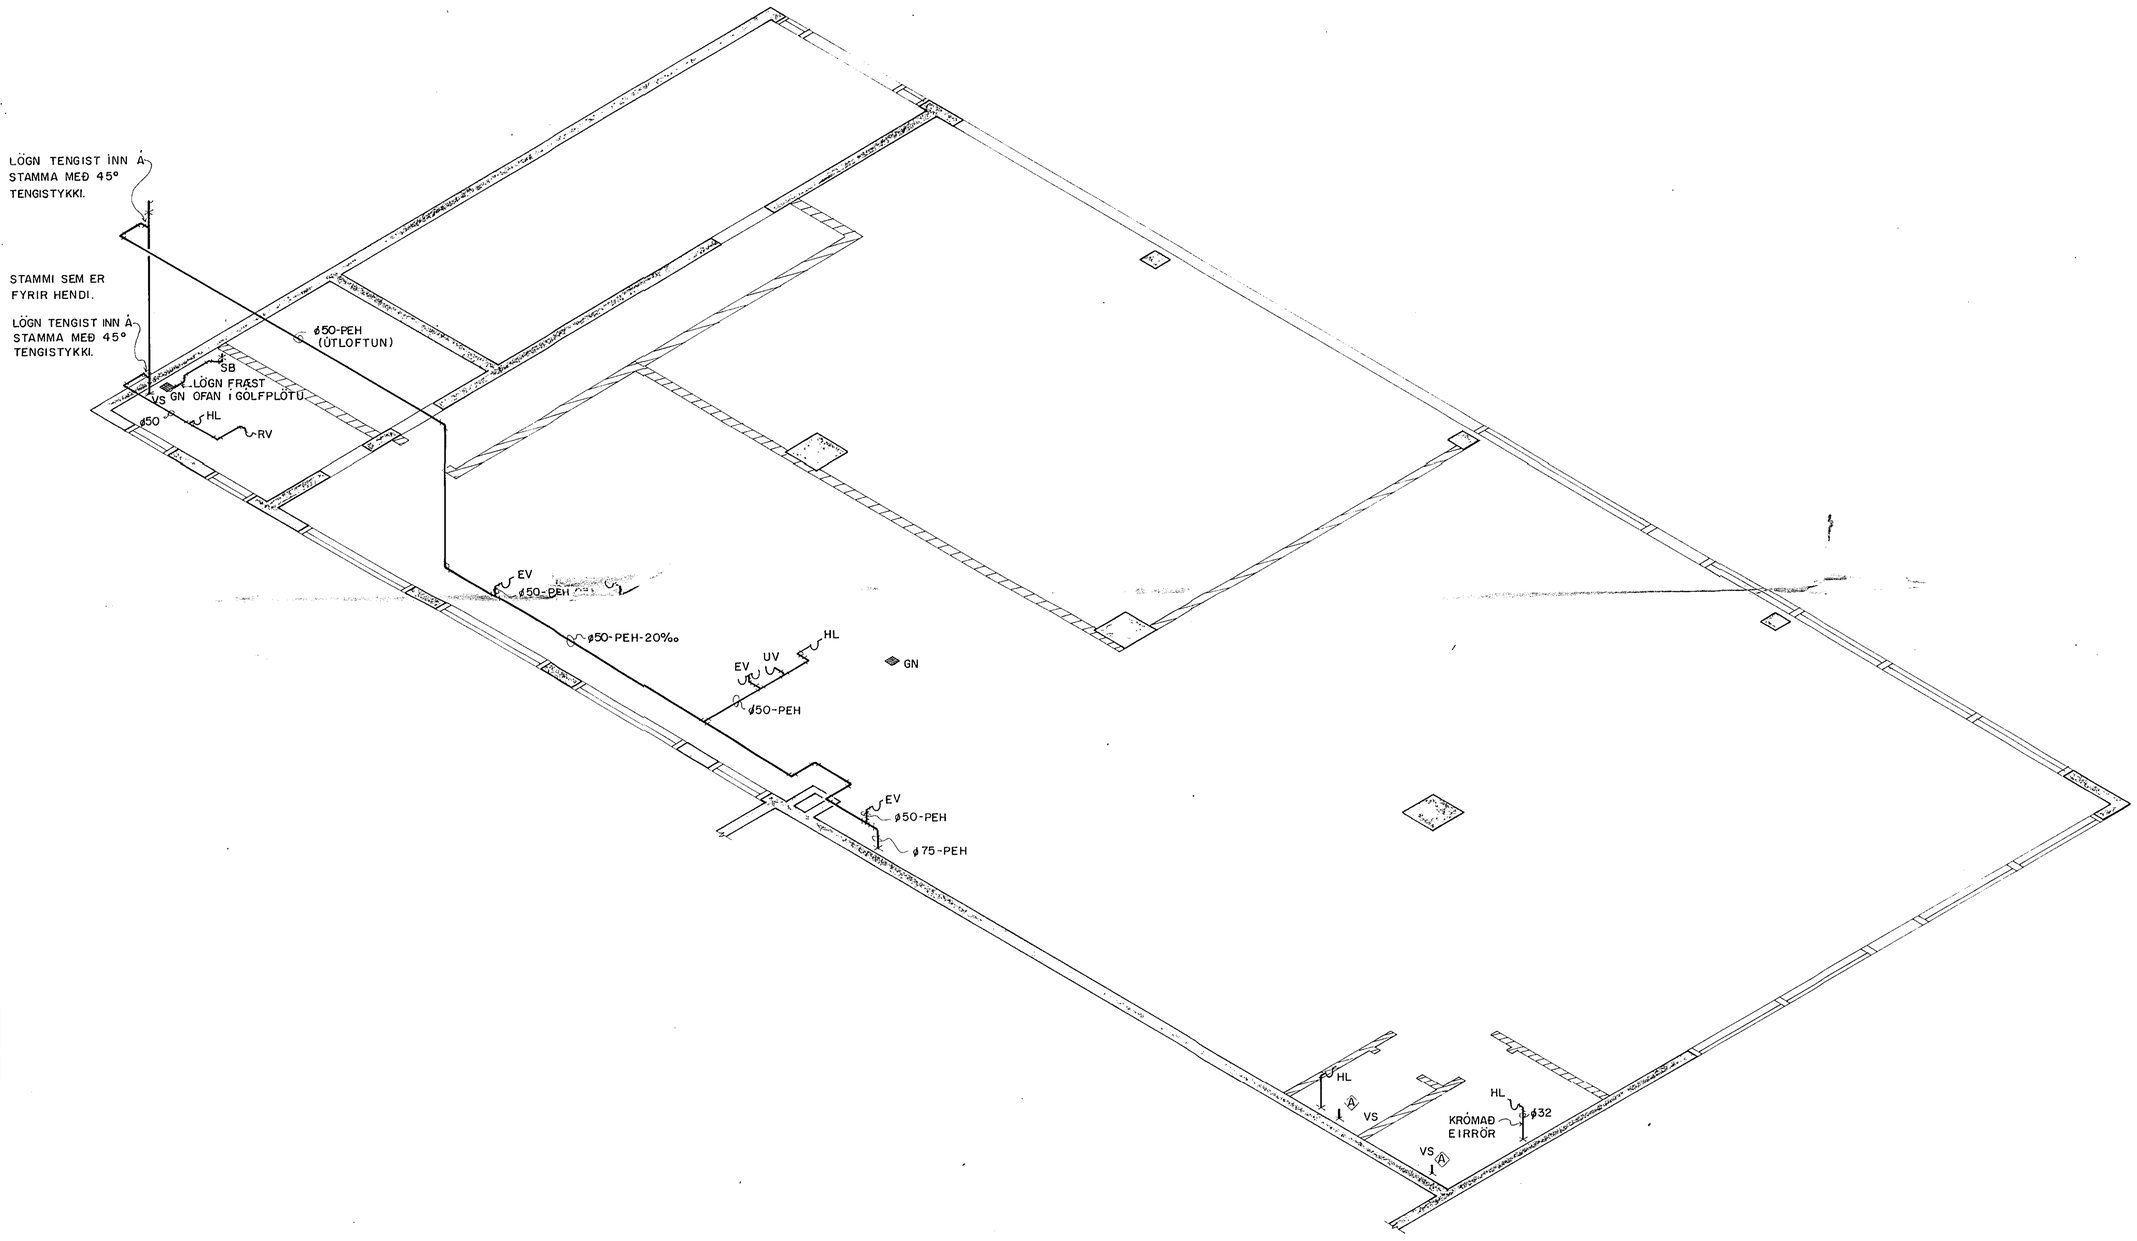

30 JUL 1991

HAFNARFJARÐARBÆR
A.S.P.
BYGGING AFDELTRÖNN

13B-18	GRUNNMYND 1. HÆÐAR							Mkv. 1:50	VERKFRÆÐISTOFA GUÐMUNDAR & KRISTJÁNS hf				MATSTAÐUR REYKJAVÍKURV. 60	
13B-19	—— " —— KJALLARA	A	26.7.'91	LAGNIR FYRIR VS. Á SNÝRTINGU FÆRÐAR	KFL.			Vörpun	VERKFRÆÐIRÁÐGJAFAR FRV				HAFNARFIRÐI	
									Laufásvegi 12 Póstholf 5 121 Reykjavík		Sími 26022		RÚMMYND 1. HÆÐAR	
													FRÁRENNSLISLAGNIR	
Teikn. nr.	Tilvísun á teikningu	Br.	Dags.	Eðli breytingar	Br.	Yf.	Samþ.	Hannað V.M.M.	Teiknað E.G.	Yfirfarið	Samþykkt	Dags. 17.7.'91	Teikn. nr. 13B-27A	Blað nr.

Þessa teikningu má hvorki fjölfalda né dreifa til þriðja aðila án okkar samþykkis. Brot á höfundarrétti varðar viðlög.