



GRUNNMYND 1.HÆÐAR

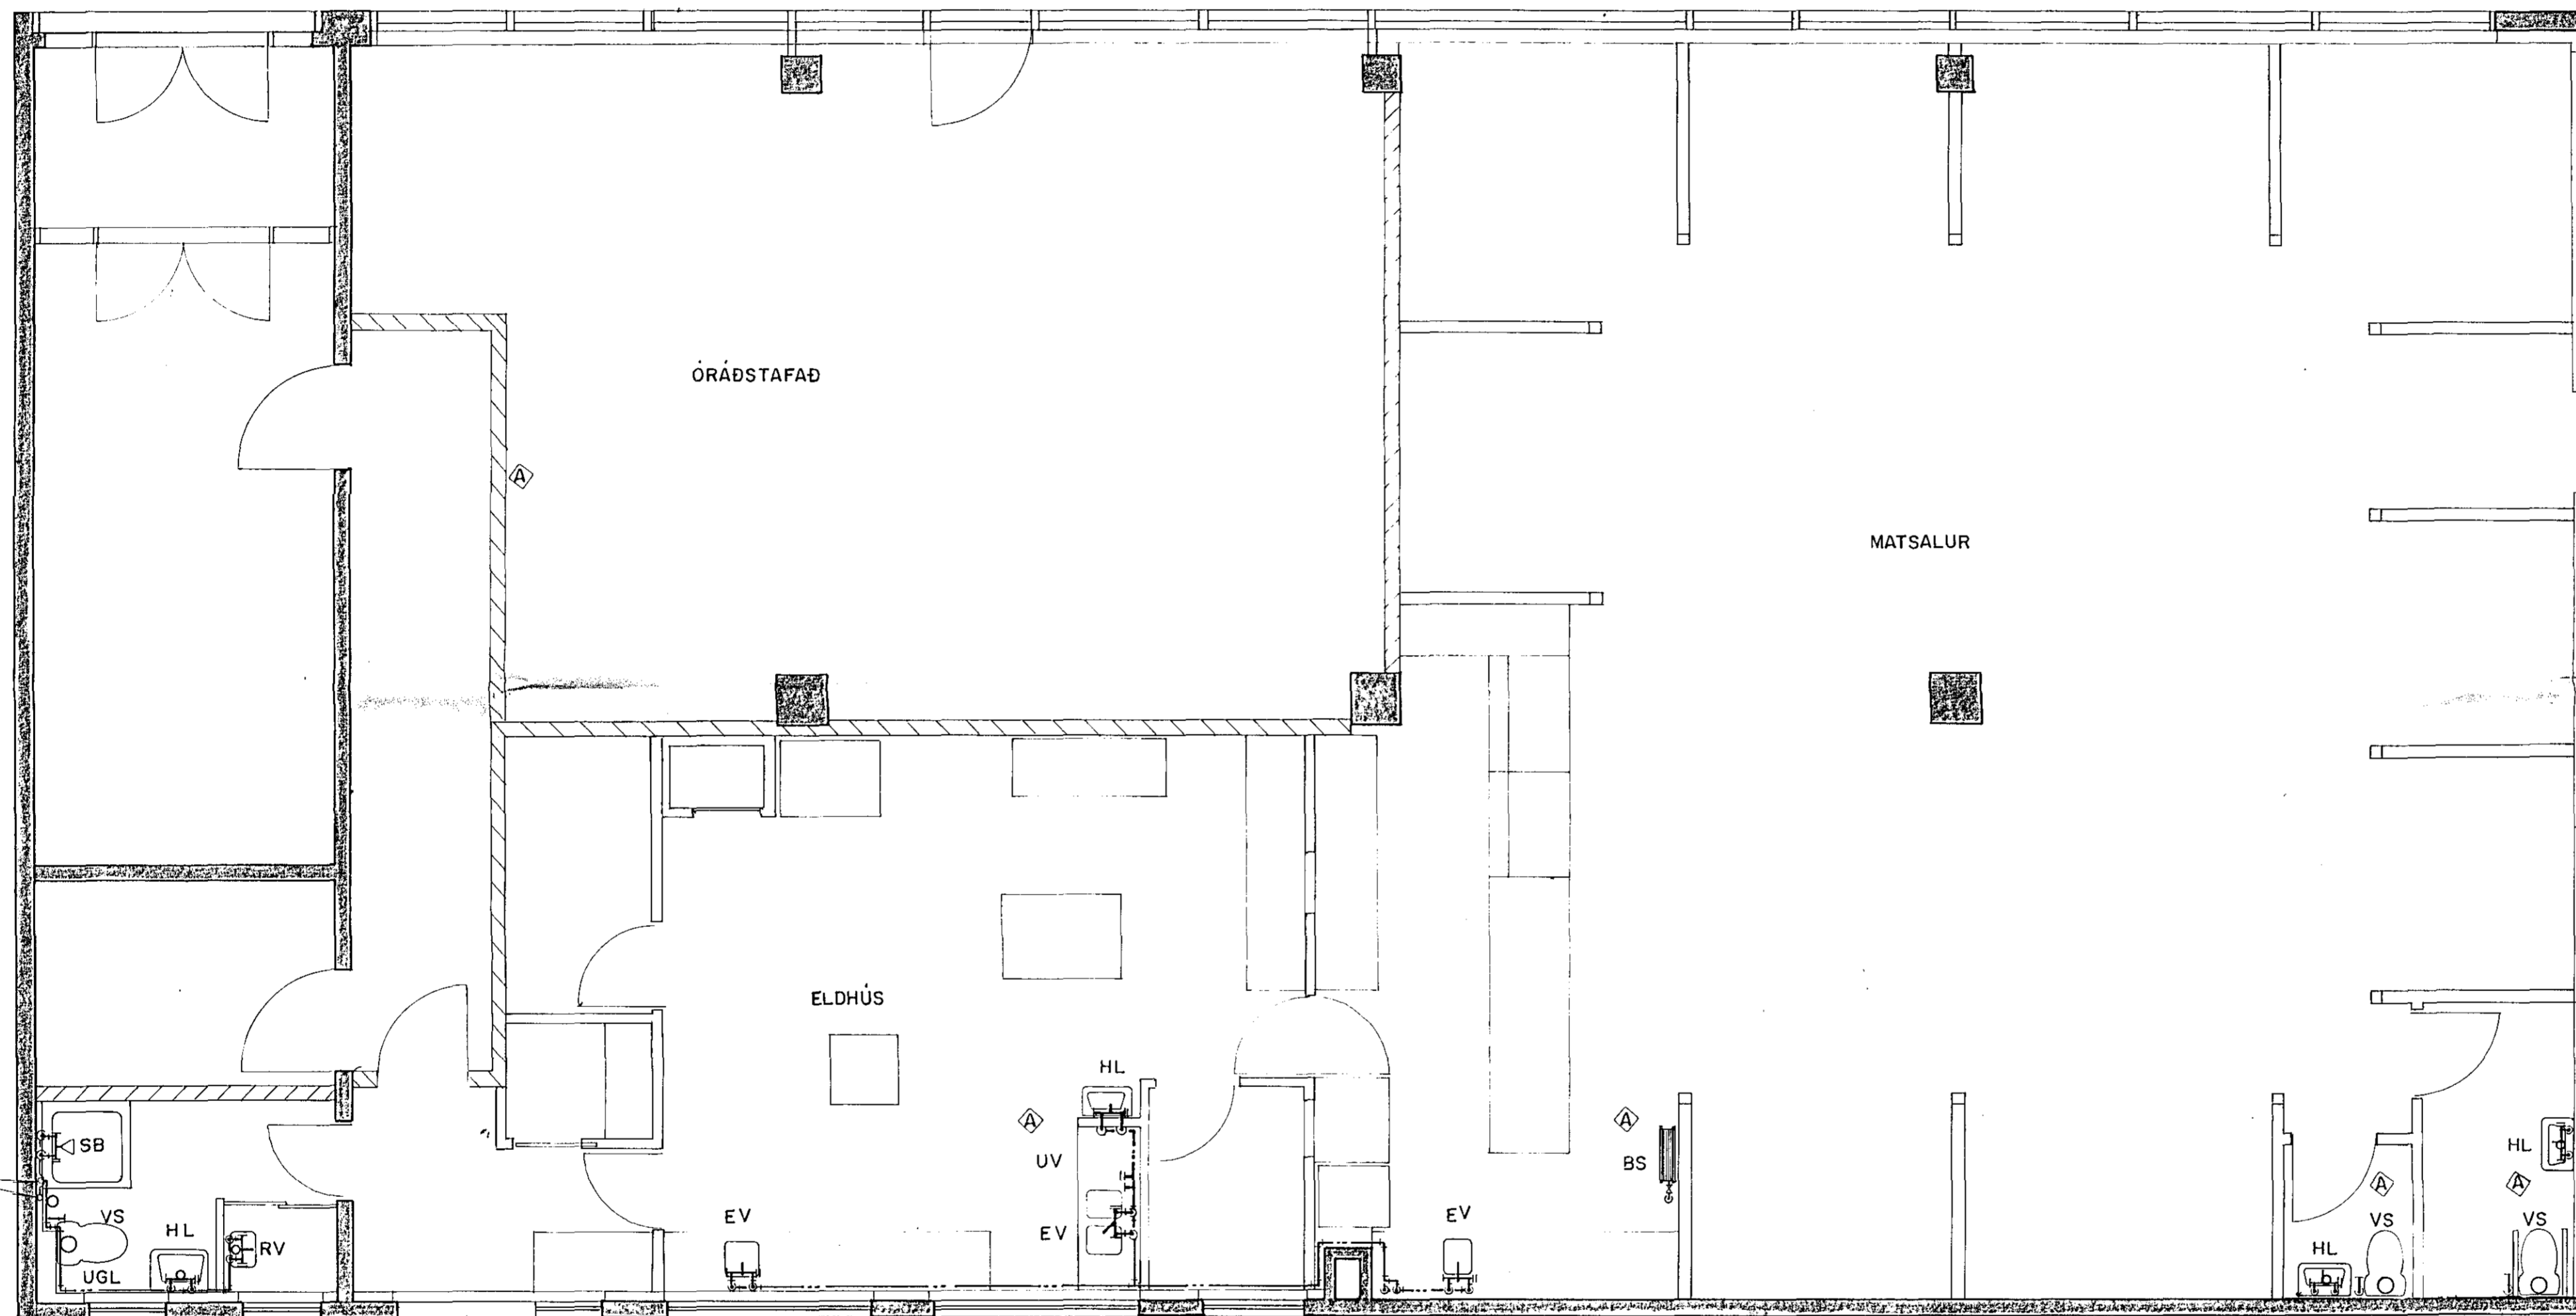


GRUNNMYND KJALLARA

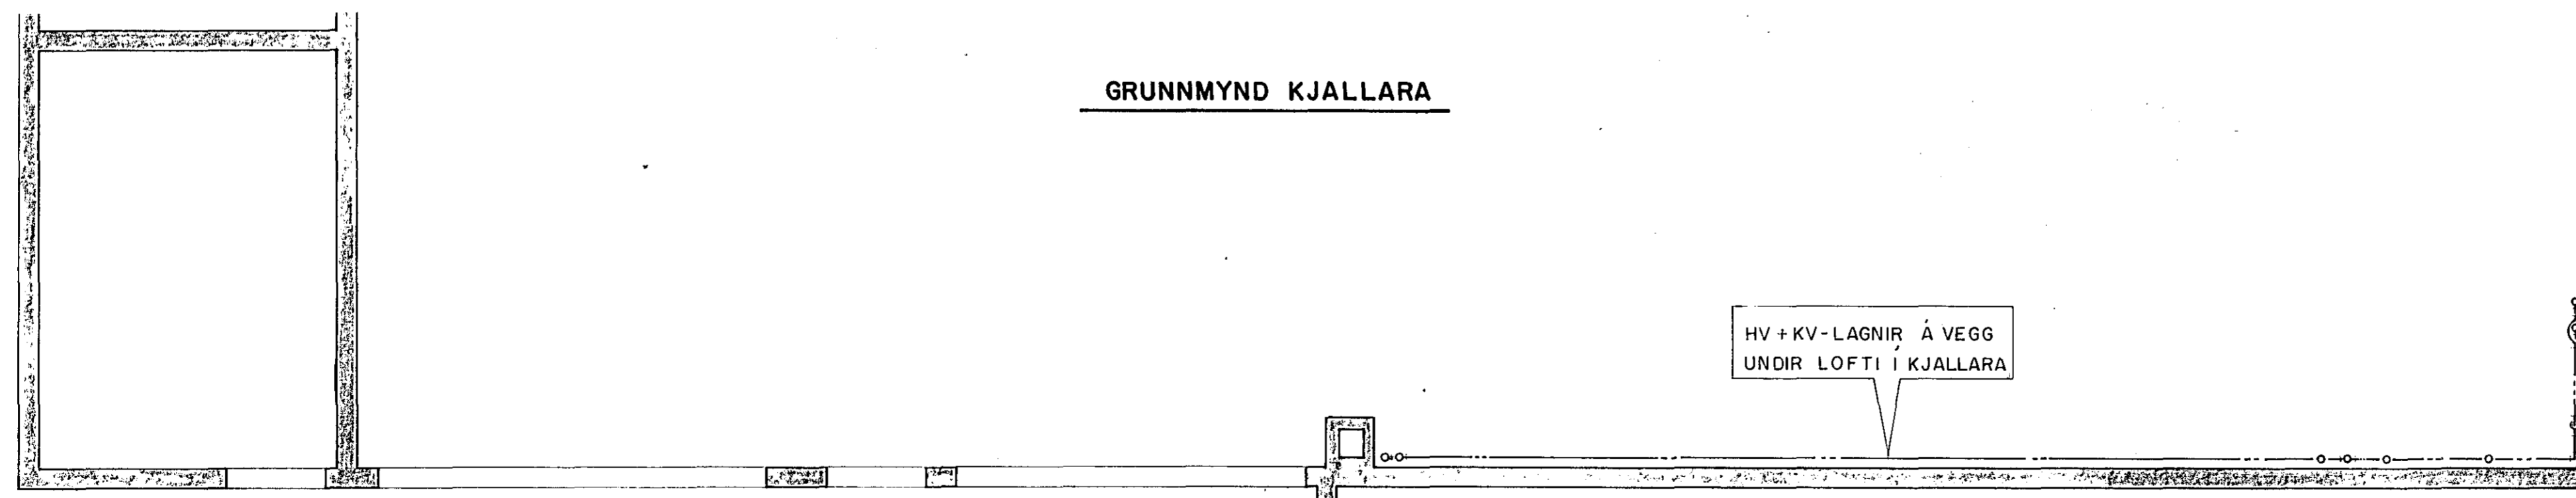

TENING VÍÐ LAGNIR
SEM ERU FYRIR HENDI

HV + KV-LAGNIR Á VEGG
UNDIR LOFTI Í KJALLARA

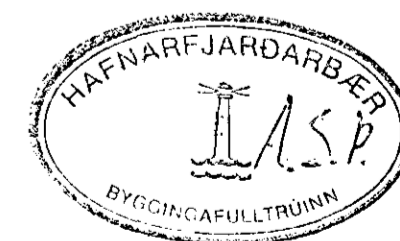

30 JUL 1991

13B-30 RÚMMYND 1.HÆÐAR		26.7.'91		HL Í ELDHÚSI, VS Á SNYRTINGU, BS. FÆRT.		KFL.		Vörpun		Mkv. 1:50		VERKFRÆDISTOFA GUDMUNDAR & KRISTJÁNS HI VERKFRÆÐIRÁÐGJAFAR FRV		MATSTAÐUR REYKJAVÍKURV.60 HAFNARFIRÐI	
13B-31 KJALLARA		26.7.'91		HL Í ELDHÚSI, VS Á SNYRTINGU, BS. FÆRT.		KFL.		Vörpun		Mkv. 1:50		VERKFRÆDISTOFA GUDMUNDAR & KRISTJÁNS HI VERKFRÆÐIRÁÐGJAFAR FRV		GRUNNMYND KJALLARA OG 1.HÆÐAR	
Tökn. nr. Tilvisun á teikningu		Br. Dags		Eðh breytingar		Br. Yf. Samb.		V.M.M.		EG.		Sambýkt		Dags. 16.7.'91	
								Hannað		Teiknað		Yfirtekið		Tökn. nr. 13B-29A	

Þessa teikningu má hvorki fjálfalda né dreifa til þriðja aðila án okkar samþykkingar. Brot á höfundarrétti varðar við lög.