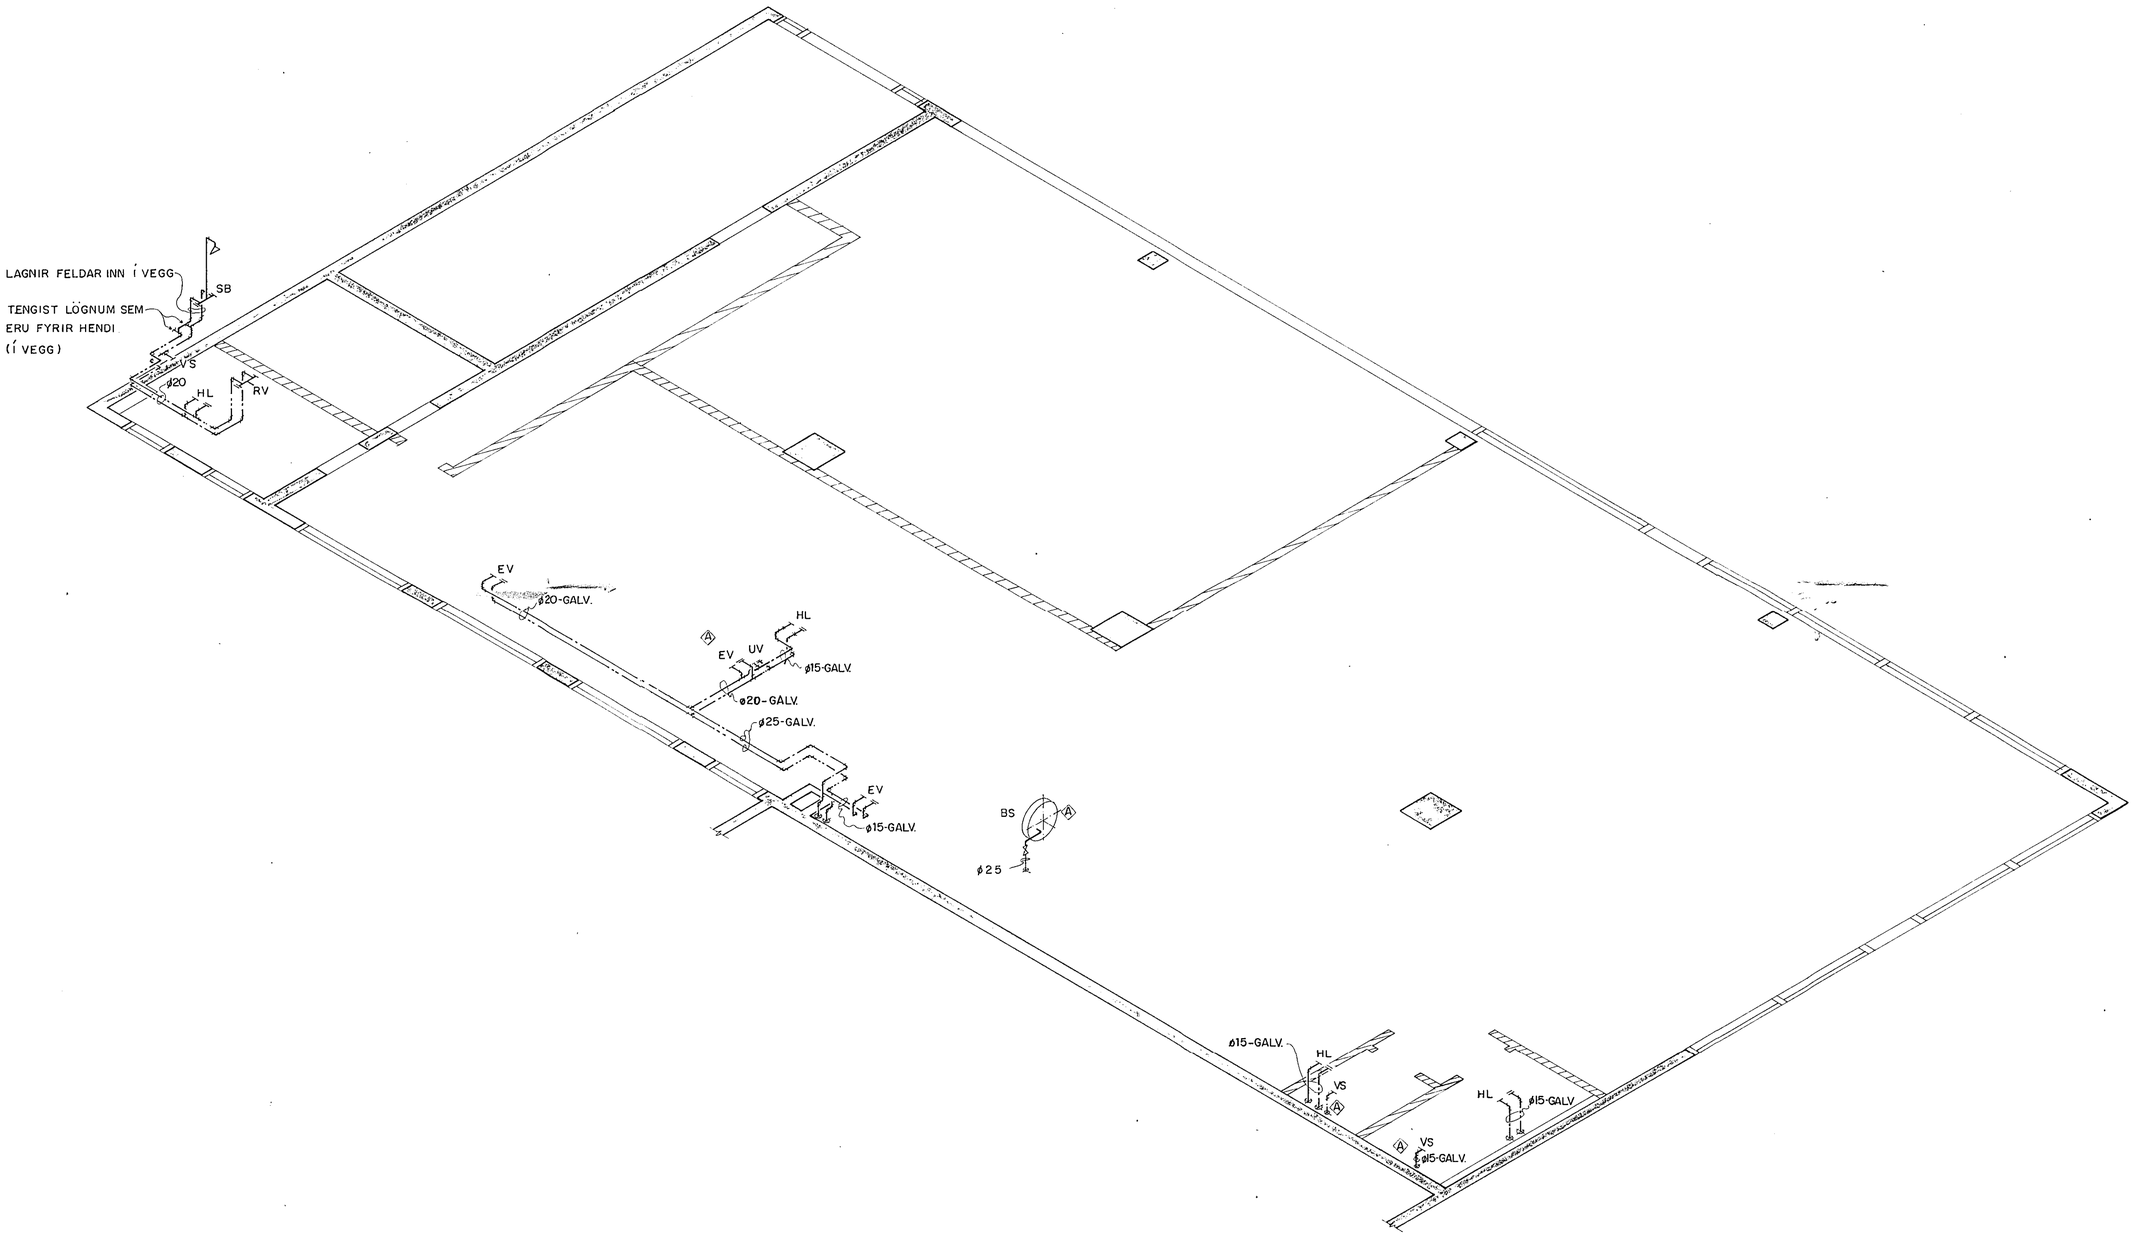

HAFNARFJARÐARBÆR
A.S.R.
BYGGINGAFULLTRÚINN
30 JUL 1991

Teikn. nr.	Tilvísun á teikningu	Br.	Dags.	Eðli breytingar	Br.	Yf.	Samþ.
13B-29	GRUNNMYND KJALLARA						
13B-29	GRUNNMYND I.HÆÐAR	A	26.7.'91	BS. OG LAGNIR FÆRÐAR	KFL.		

Mkv. 1:50

Vörpun

VERKFRÆÐISTOFA GUÐMUNDAR & KRISTJÁNS hf
VERKFRÆÐIRÁÐGJAFAR FRV
Laufásvegi 12
Pósthólf 5 121 Reykjavík
Sími 26022

Hannað	Teiknað	Yfirfarið	Samþykkt	Dags.
V.M.M.	E.G.			16.7.'91

MATSTAÐUR REYKJAVÍKURV.60
HAFNARFIRÐI

RÚMMYND I.HÆÐAR

NEYSLUVATNSLAGNIR

Teikn. nr. 13B-30 A

Blað nr.

Þessa teikningu má hvorki fjölfalda né dreifa til þriðja aðila án okkar samþykkis. Brot á höfundarrétti varðar við lög.