


RUMMYND 1:50

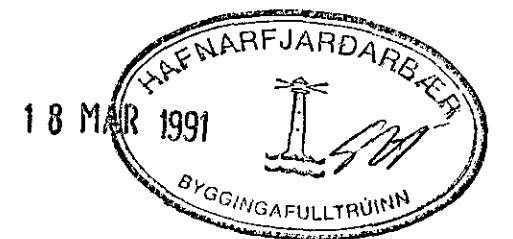

DI	26.02.91	LÖGNUM DR. A V.S.	
BR.NR.	DAGS	EDLI BREVINGAR	SIGN.
STAPAHRÖUN 5 HAFNARFIRÐI			DAGS OKT. '89
RUMMYND VATNS - OG FRÆRENKSUSLAGNA.			HANNAÐ 9.21.
MÆLIKV. 1:50			TEIKNAD
SIGURÐUR ÞORLEIFSSON TEKNIFRÆÐINGUR F.T.F.I.			VERK NR. 8924
STRANDGÖTU 11 HAFNARFIRÐI SÍMI 54751			BLADNR. 2-06