


GRUNNMYND 2. HÆÐAR 1:50

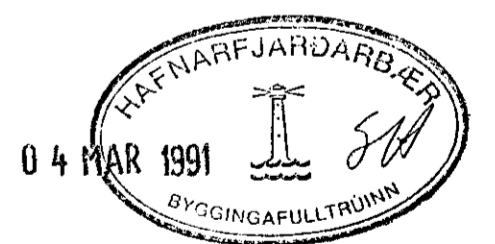

DI	28.02.91	DFNAR FERDIR TIL	d. 21.
BR.NR.	DAGS	EDLI BREVTINGAR	SIGN.
SVEJURGATA 106 HAFNARFIRÐI			DAGS JÚLÍ '90
HITA - VATNS OG FRÁRENNSLISLAGNIR. 2. HÆÐ.			HANNAÐ
MÆLIKV. 1:50			TEIKNAR
SIGURÐUR ÞORLEIFSSON TEKNIFRÆÐINGUR F.T.F.I.			VERK NR. 8950
STRANDGÖTU 11 HAFNARFIRÐI SÍMI 54751			BLAD NR. 2-10