


MÆLAGRIND
HITAVEITU

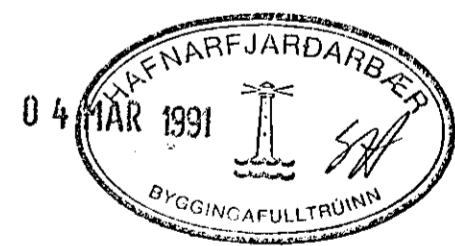

RÚMMYND, 1:50

DI	26.02.91	LEGU LAGNA Breytt	9.21.
BR.NR.	DAGS	EDLI BREVTINGAR	SIGN.
SUBURGATA 106 HAFNARFIRÐI			DAGS JULI 90
RÚMMYND HITALAGNA I.HÆÐ			HANNAÐ
MÆLIKV. 1:50			TEIKNAD
SIGURÐUR ÞORLEIFSSON TEKNIFRÆÐINGUR F.T.F.I.			VERK NR. 8950
STRANDGÖTU 11 HAFNARFIRÐI SÍMI 54751/54255			BLAD NR.