


RÚMMYND, 1:50

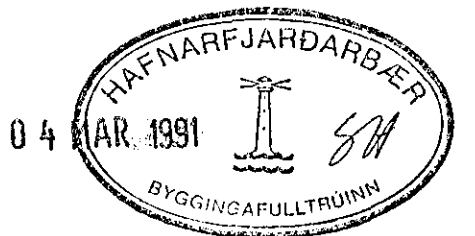

01	26.02.91	LEGU LAGNA BREYTT	4.21.
DR.NR.	DAGS	EÐLI Breytingar	SIGN.
SÚÐURGATA 106 HAFNARFIRÐI			DAGS. JULI 90
RÚMMYND HITALAGNA 2. HÆÐ			HANNAÐ
			TEIKNAD
			VERK NR. 8950
MÆLIKV. SIGURÐUR ÞORLEIFSSON TEKNIFRÆÐINGUR F.T.T.F.I.			BLAD NR. 2-11 A
STRANDGÖTU 11 HAFNARFIRÐI SÍMI 54751/54255			