


Laskar 2, atk. 16, mm málakrossv,
nagling 4x7-80, galv.

Vallarbard 12, Hafnarfirði

- Skrá yfir teikningar af burðarvirki.
- | | | |
|------|---------------------------|------------|
| 2.01 | Undirstöður | 1:50, 1:20 |
| 2.02 | Útveggjagrind langhlíðar | 1:20 |
| 2.03 | Útveggjagrind gáfl. | 1:20 |
| 2.04 | Útveggjagrind gáfl. | 1:20 |
| 2.05 | Svalir | 1:20 |
| 2.06 | Lof yfir jarðhæð og þakv. | 1:50 |
| 2.07 | Útveggjagrind, kvistir | 1:20 |
| 2.08 | Útveggjaeining, | 1:10 |

MAF. HOF. HAFNARFIRÐI
BYGGINGARTEIKNING
th. Bass
21. ág. 1982

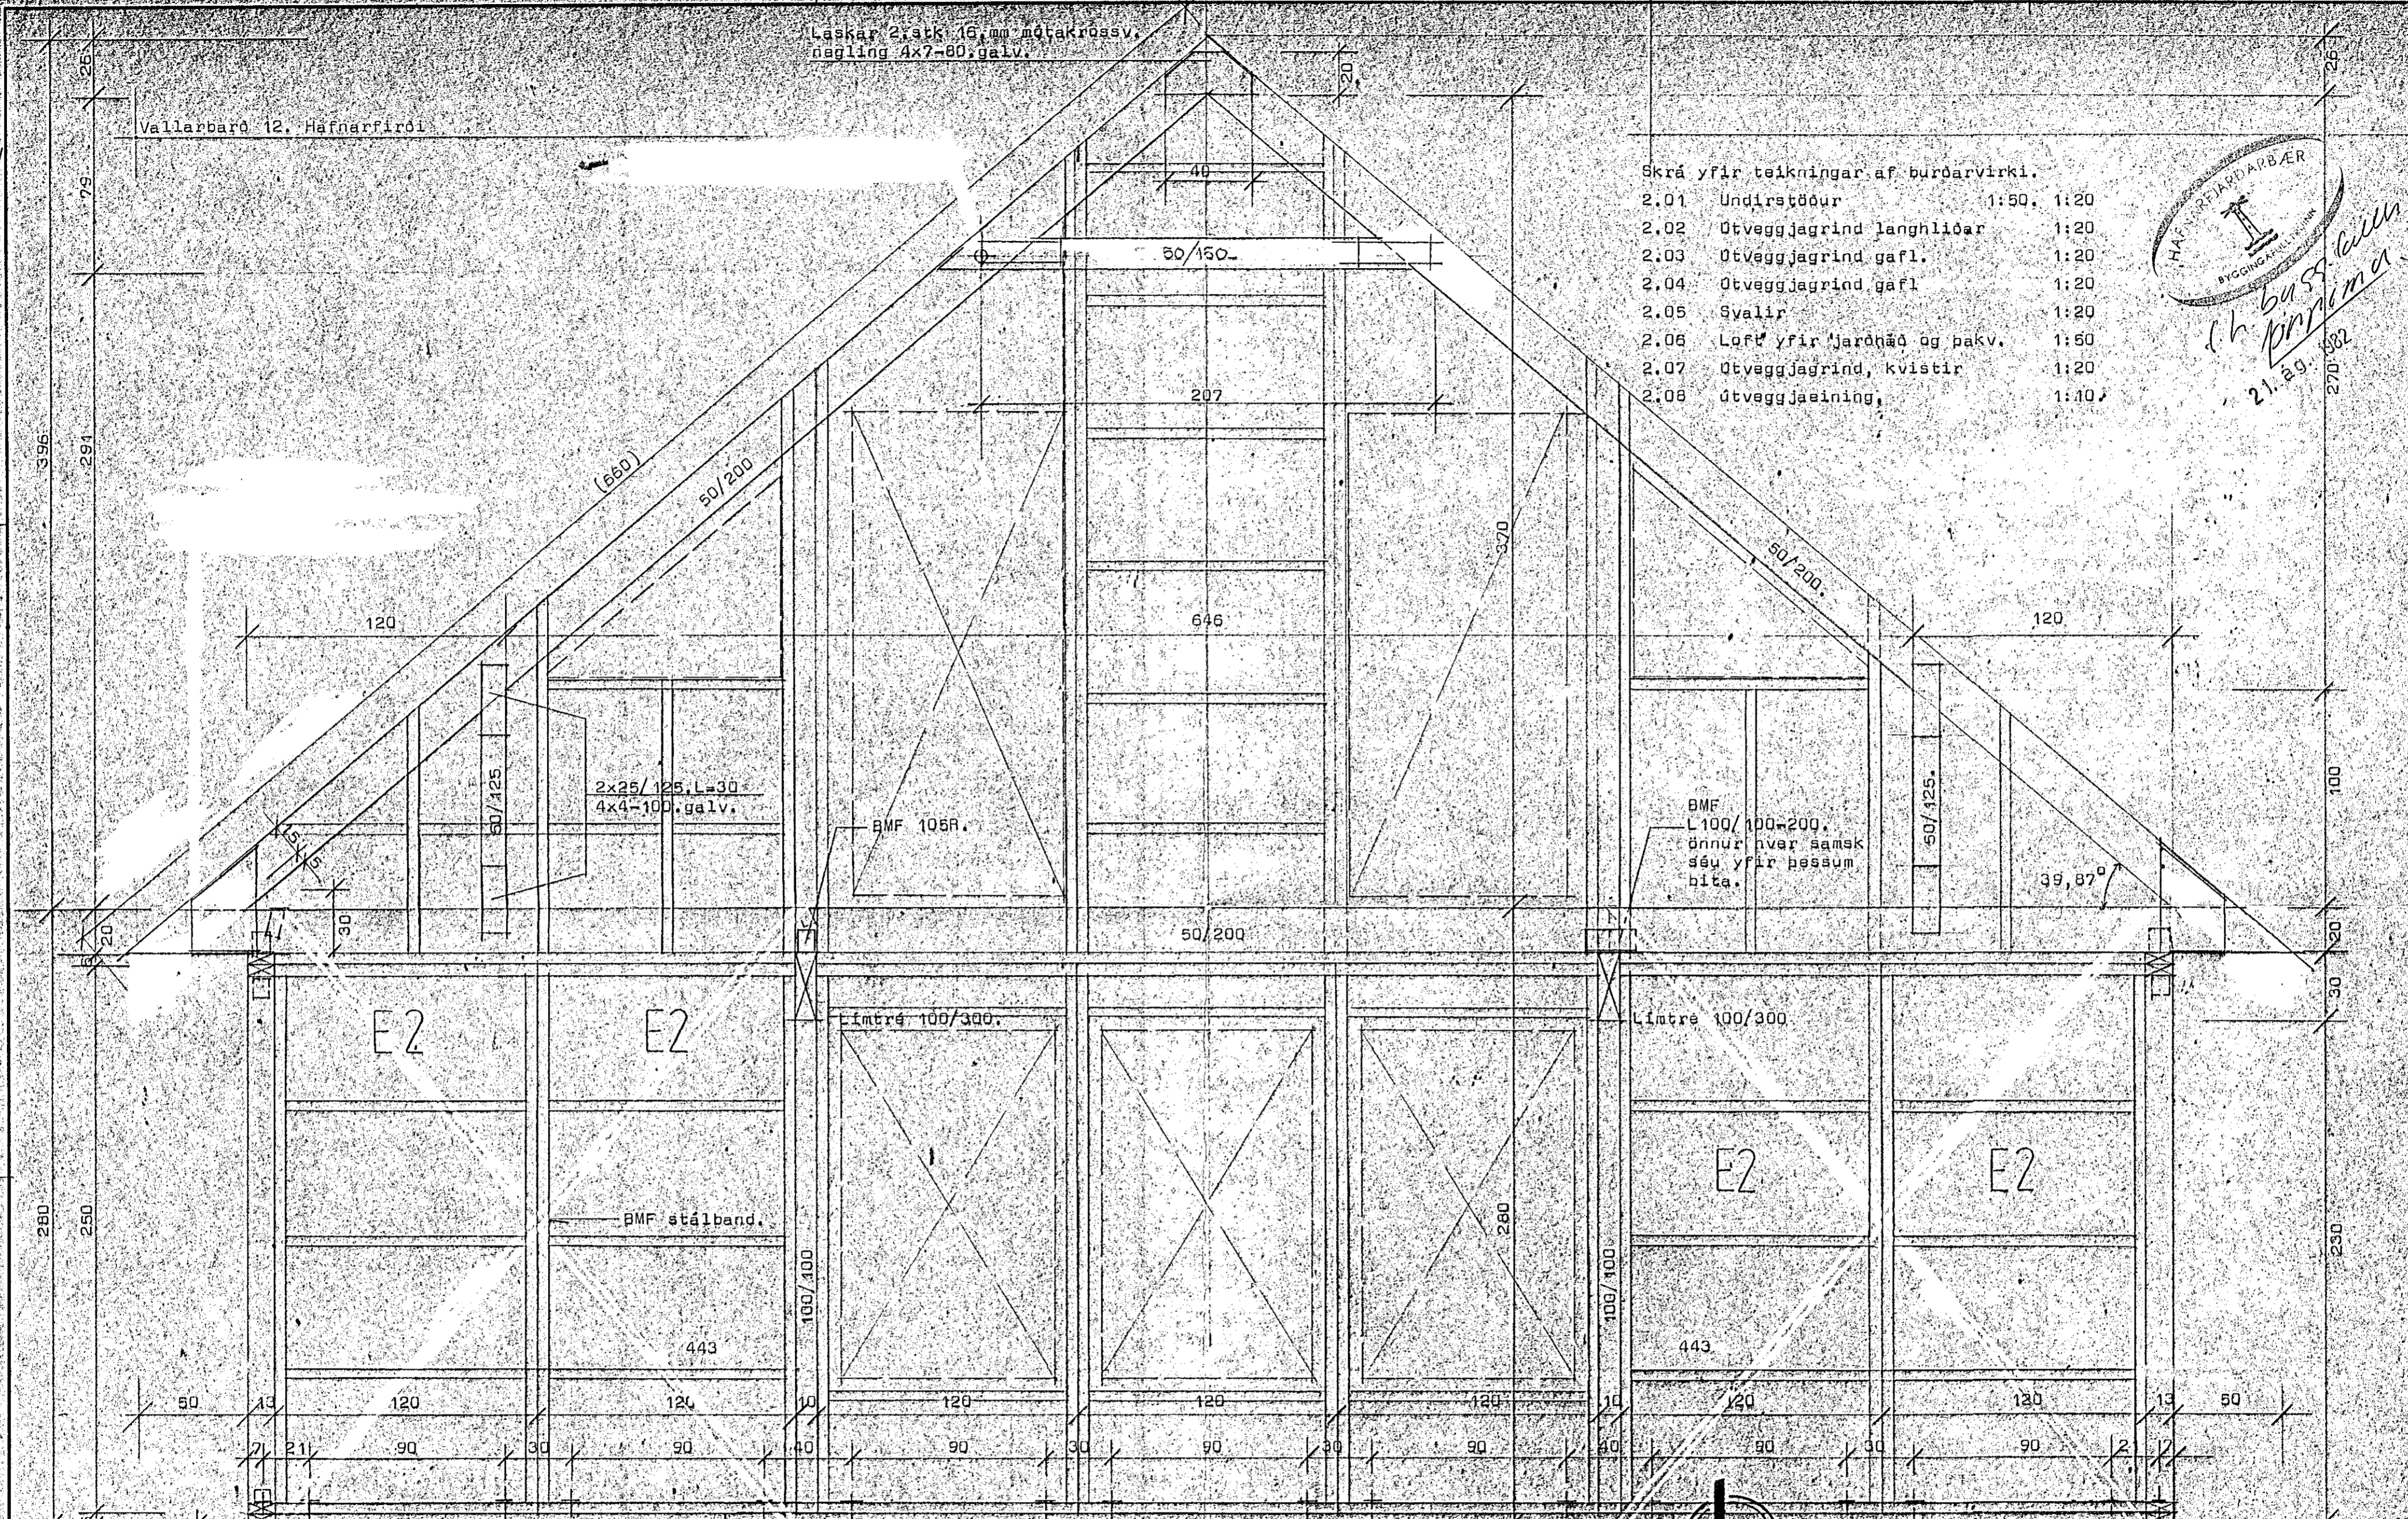

5,0m einangrunarplast.
0,2 mm, plastdúkur,
3,0m einangrunarplast.

STADALHÚS S.F.
TEIKNISTOFA SIÐUMÚLA 31 SÍMI 83141

VERKEFNI	DAGS.	1982	VERK NR.
Burðargrind gáfl. 1.	MKV.	1:20	
Vallarbard 12, Hafnarfirði.	BB.		
	BLAD NR.	2.03	ST.160
<p>SIGURDUR GUÐMUNDSSON SIGURDUR P. KRISTJÁNSSON FTEI</p>			