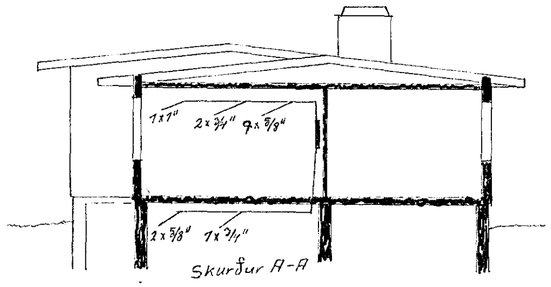

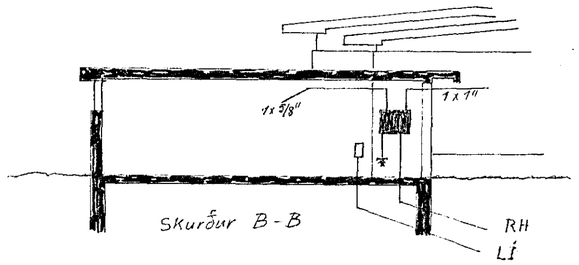

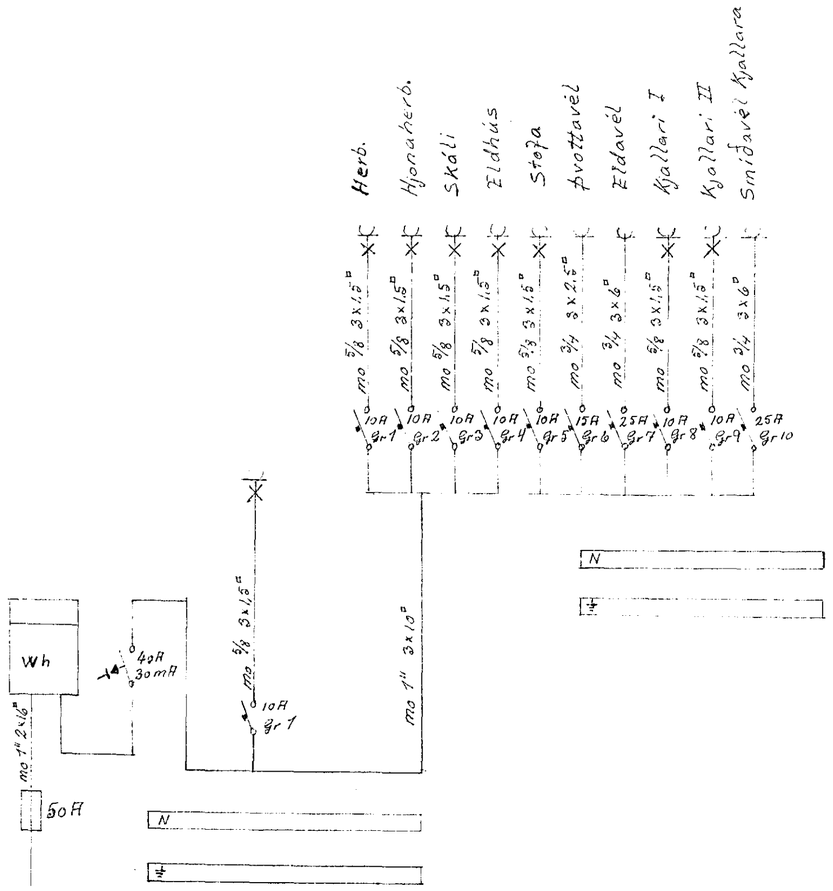

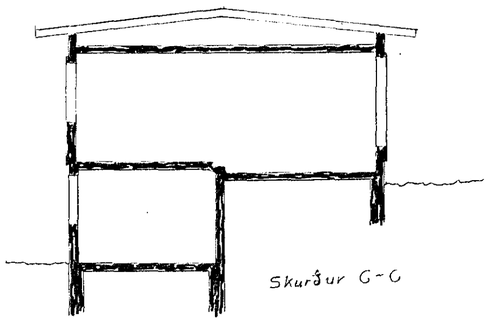

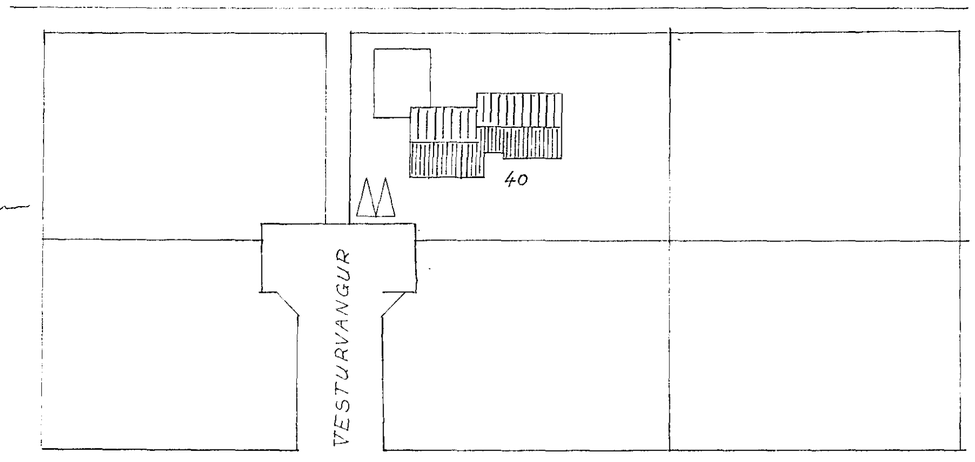

Vesturvangur ~~40~~ 10
Raflagnateikning bl. 2 af 2
Mál 1:100 og 1:500 Teiknað í júní 75
Arni Hjörleifsson