Samþykkt á fundi bygginga-
nefndar þ. 17/7 1974
BYGGINGAFULLTRÚINN
Í HAFNARFIRÐI
F. Sigurtsson

Gunga skal frá opnu eldsítaði í samráði við slökkvilíðsstjóra

Verði húsið hitað upp fil bráðabirgða, með [illegible] skal [illegible] og slökkvilíðsstjóra um fragang sikks útbúnaðar.

Grunnmynd, m=1:100

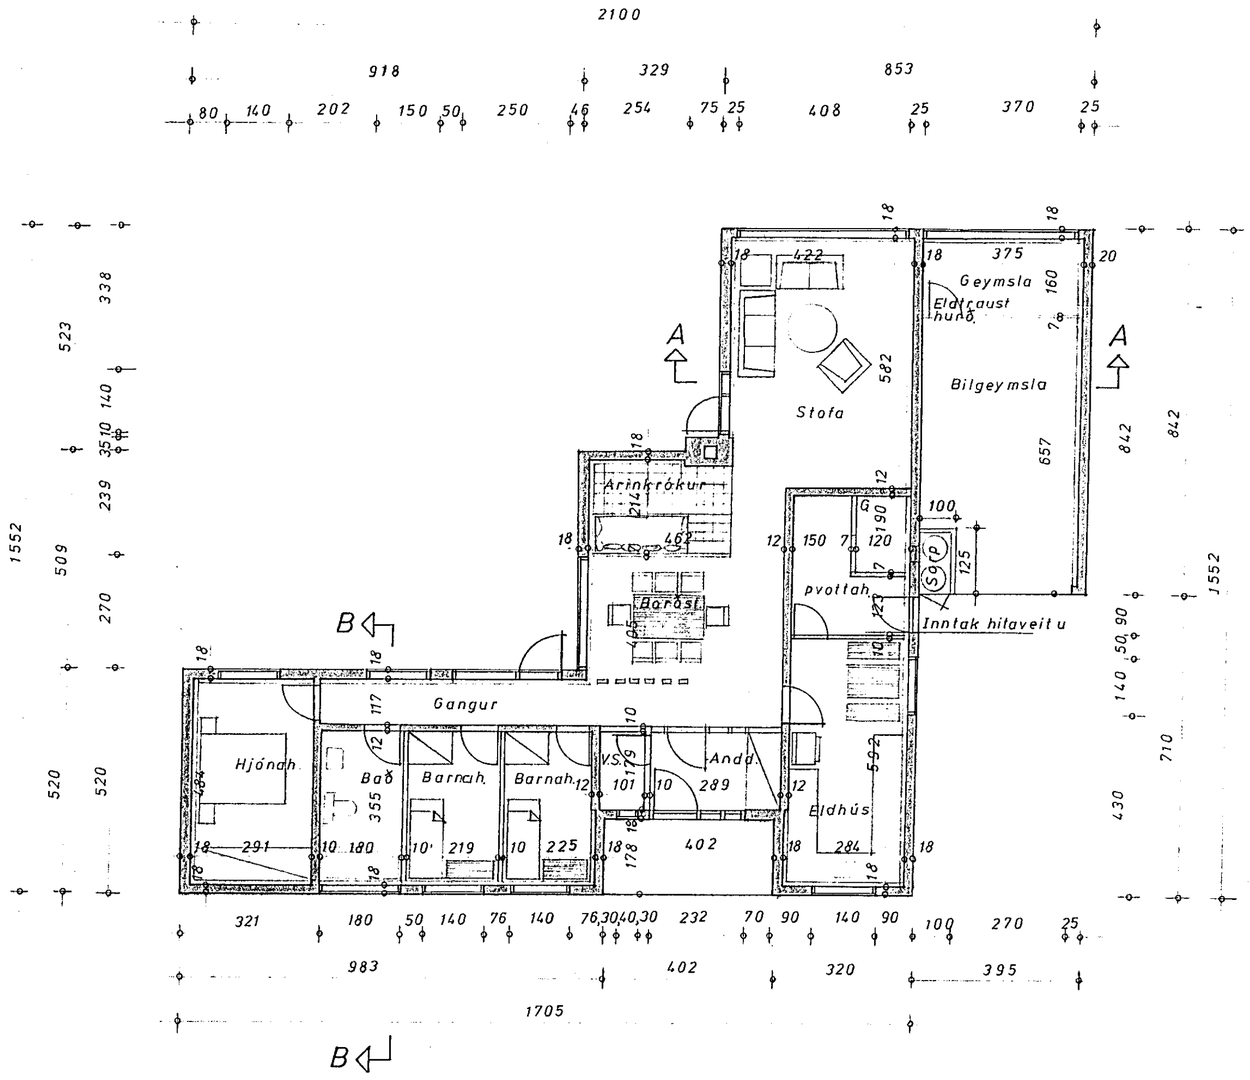

Snið A-A, m=1:100

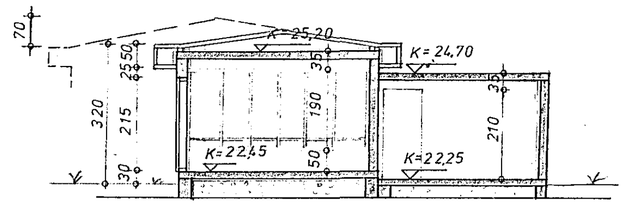

Snið B-B, m=1:100

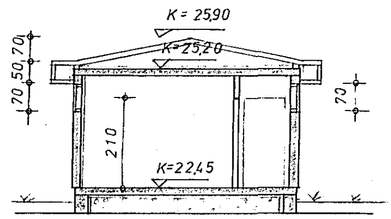

Lóð	780,0
Hús brúttó	145,5
Hús nettó	125,0
Bílgeymsla brúttó	33,3
Bílgeymsla nettó	28,6

Afstöðumynd, m=1:500

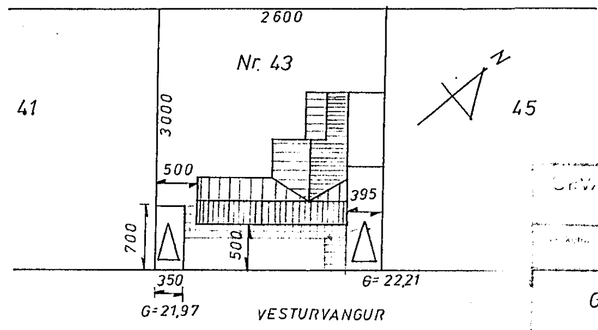

Vesturvangur ~~43~~ //	74001-01
Grunnmynd, snið, og afstöðumynd	03. ⊅ 07. ⊅ '74