


SNID 'I ÚTVEGG 1:20

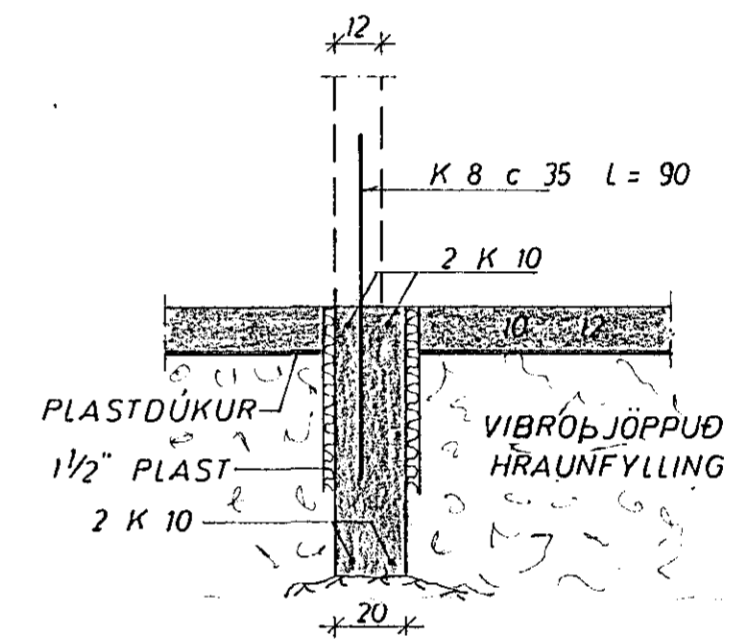


SNID 'I INNVEGG 1:20

SKÝRINGAR:

UNDIRSTÖÐUR STANDI A JAFNFÖSTU HRAUNI, EKKI MINNA EN 75 cm UNDIR YFIRBORDI, NEMA KLÖPP SÉ OFAR ÞÁ MINNST 35 cm STEYPUGÆÐI 'I UNDIRSTÖÐUM OG GÖLFPLÖTU S 160 SKV. IST. 10 K MERKIR KAMBSTÁL, KS 40 c — FJARLÆGD MILLI JARNA MIÐJU A MIÐJU. MESTA ALAG A GRUNN ~30 KG / CM²

SETJA SKAL K 10 c 20 LÖÐRÉTT OG K 10 c 30 LARÉTT 'I INNRI HLID VEGGJA, ÞAR SEM EINHLIÐA FYLLING, KEMUR 'I STEYPUSKIL KOMI K 8 c 35 L=90, NEMA ANNAÐ SÉ SÝNT. UNDIRSTRIKUD MÁL ERU MÁL, SEM HAFA BREYTT.

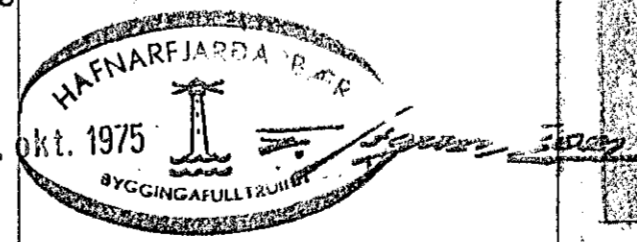

VESTURVANGUR 42/2

UNDIRSTÖÐUR

JÓHANN GUNNAR BERGPÓRSSON VERKFR MVFI
STRANDGÖTU 11 — HAFNARFIRÐI — Sími 53315

MÆLIKVARÐI	VERK	TEIKN NR
1:20 1:50	7518	1.1
Hannað: <i>[Signature]</i> Teiknað: <i>[Signature]</i>	Yfirfarið: Samb: <i>[Signature]</i>	DAGS AGÚST '75
BREYTT		