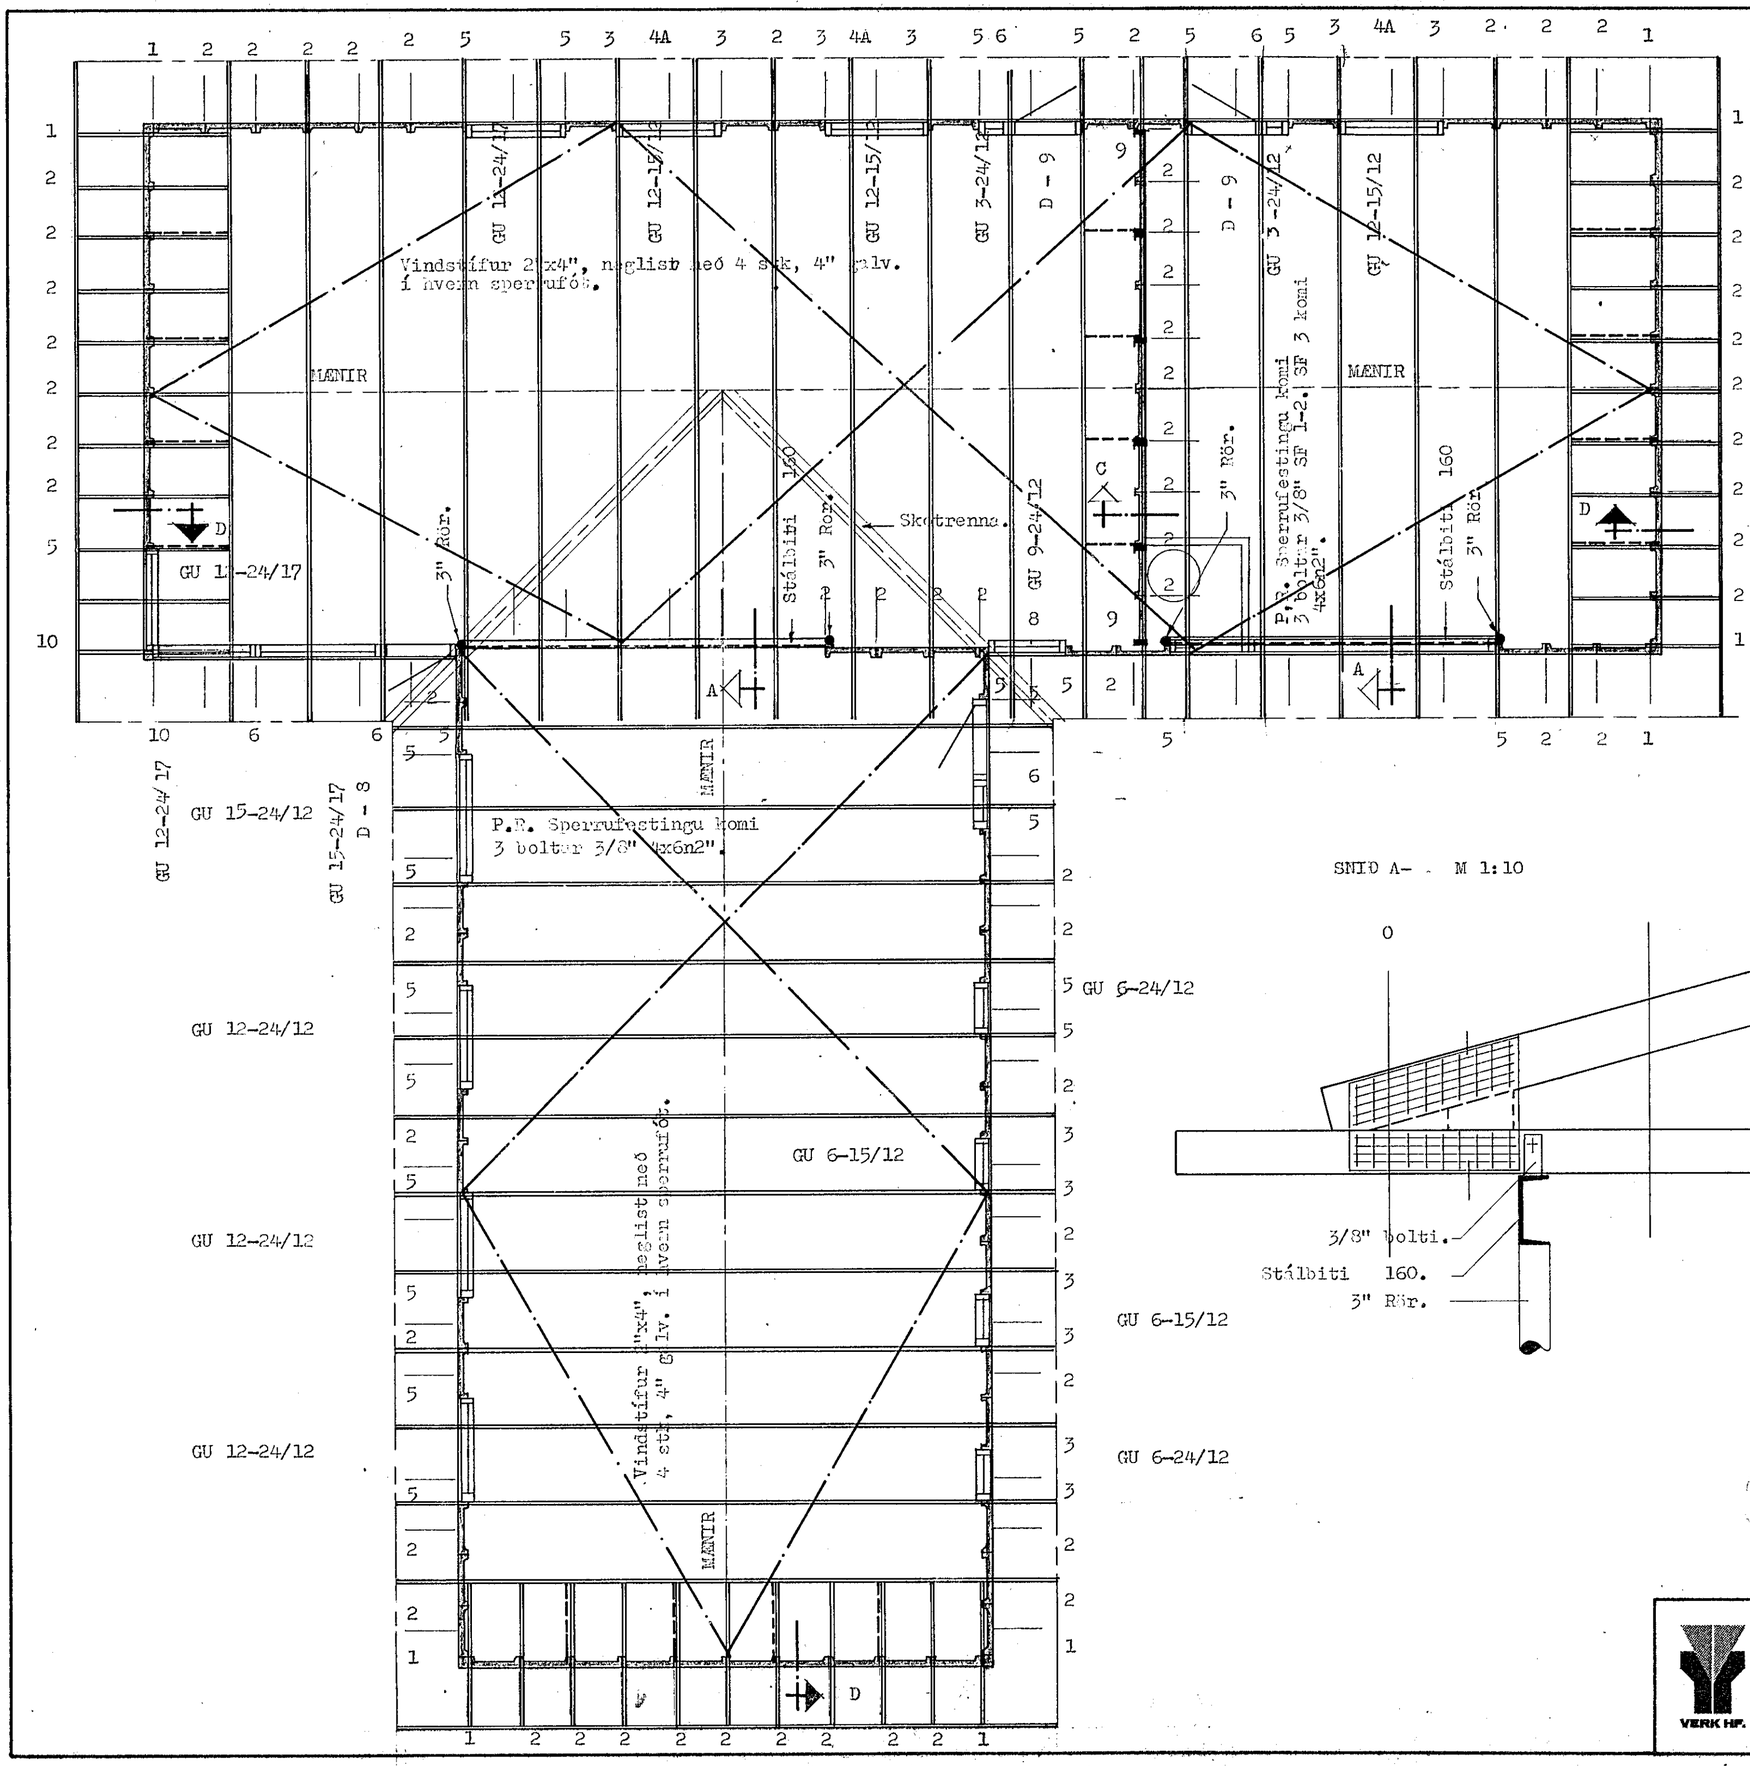

SNIÐ A- - M 1:10

SNIÐ D- - M 1:10

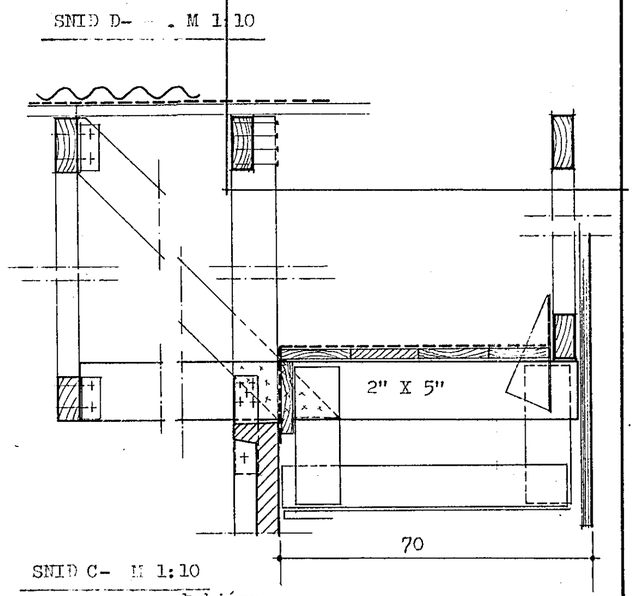

SNIÐ C- M 1:10

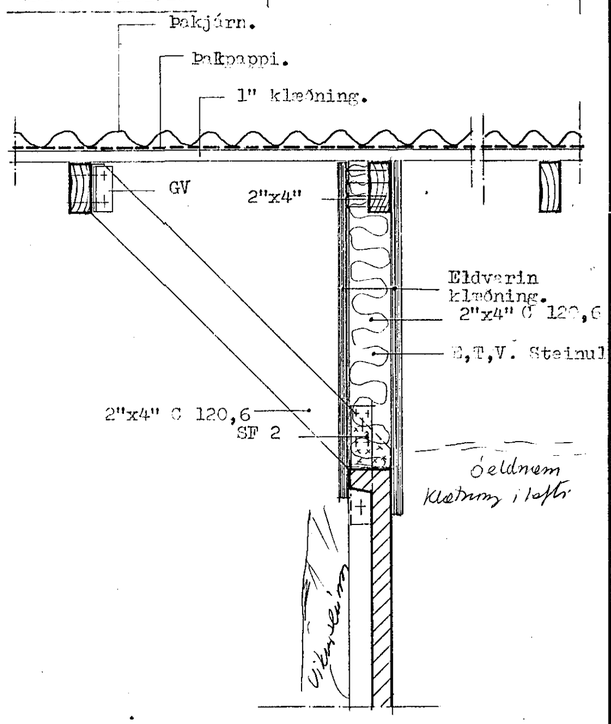

LÁNSHÆFAR TEIKNINGAR 23/10 75 F. Sigurðsson

VERK HF.	RVÍK okt 75	VERK HF. LAUGAVEGUR 120 PÓSTHÓLF 5078, REYKJAVÍK. SÍMI 25600.	GERÐ NR.
	REIKN. TEIKN. E.S. YFIRF.	Vesturvangur 48 18 Hafnarfirði	VERK NR. 236
	MÆLIKV. 1:50 : 10	REISNING. SNIÐ.	TEIKN NR. 22