



SNID '1 ÚTVEGGI 1:20

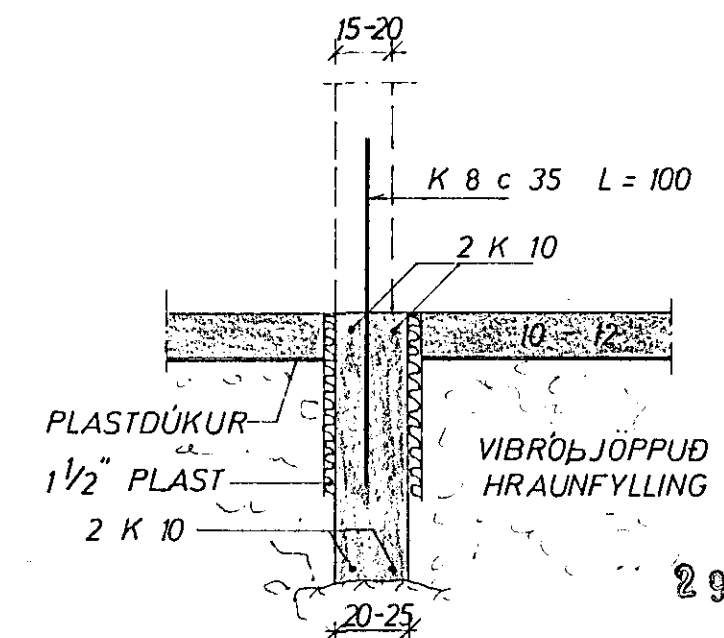

SNID '1 INNVEGG 1:20

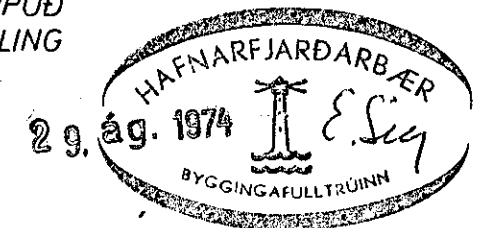

SKÝRINGAR:

UNDIRSTÖÐUR STANDI A JAFNFÖSTU HRAUNI, EKKI MINNA EN 75 cm UNDIR YFIRBORDI, NEMA KLÖPP SÉ OFAR ÞÁ MINNST 35 cm STEYPUGÆÐI '1 UNDIRSTÖÐUM OG GÖLFPLÖTU. S 160 SKV. ÍST. 10 K MERKIR KAMBSTÁL KS 40 c — — FJARLÆGD MILLI JARNA MIÐJU A MIÐJU. MESTA ALAG A GRUNN 30 KG / CM² K 10' UNDIRSTÖÐUM SKULU VERA HEIL FYRIR HORN SETJA SKAL K 10 c 20 LÖÐRÉTT OG K 10 c 30 LARÉTT '1 INNRI HLID VEGGJA, ÞAR SEM EINHILDA FYLLING KEMUR '1 STEYPUSKIL KOMI K 8 c 35 L = 90, NEMA ANNAD SÉ SÝNT. UNDIRSTRIKUD MÁL ERU MÁL, SEM Hafa BREYTT.

VESTURVANGUR 5424	MÆLIKVARDI 1:20 1:50	VERK 7422	TEIKN NR 1
UNDIRSTÖÐUR	Hannað: <i>MB</i> Teiknað: <i>MB</i>	Yfirlit: <i>MB</i> Samb: <i>MB</i>	DAGS AGÚST '74
JÓHANN GUNNAR BERGPÓRSSON VERKFR MVFI STRANDGÖTU 11 — HAFNARFIRÐI — SÍMI 53315	BREYTT 24/8 '74 <i>MB</i>		