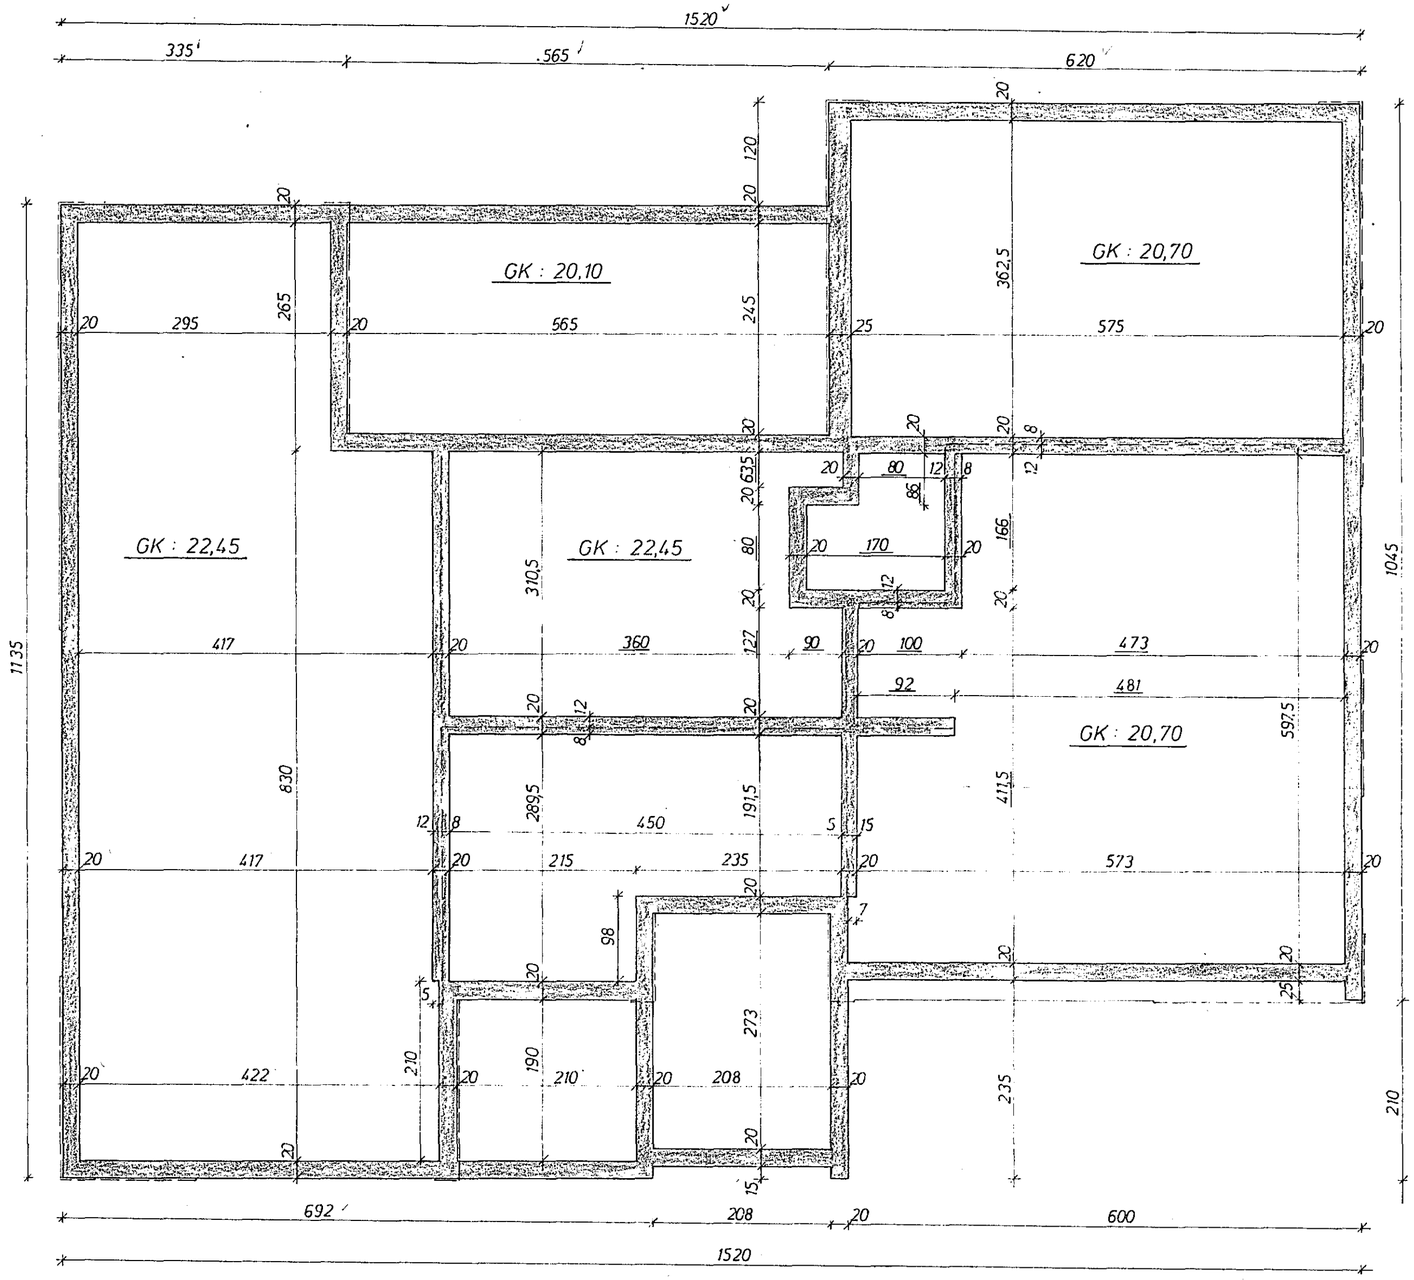

GRUNNMYND 1 : 50

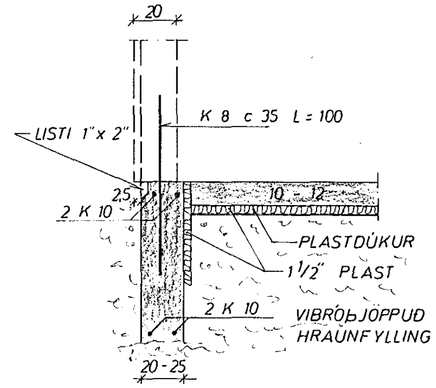

SNIÐ 'I ÚTVEGG 1 : 20

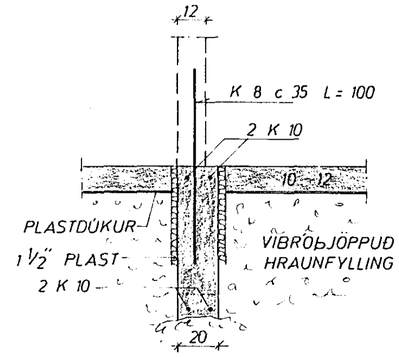

SNIÐ 'I INNVEGG 1 : 20

SKÝRINGAR:

UNDIRSTÖÐUR STANDI Á VIBRÓÞJAPPAÐRI HRAUNFYLLINGU EKKI MINNA EN 75 cm UNDIR YFIRBORÐI, STEYPUGÆÐI

'I UNDIRSTÖÐUM OG GÓLFPLÖTU S 160 SKV. ÍST. 10

K MERKIR KAMBSTÁL KS 40

c — — FJARLÆGÐ MILLI JÁRNA MIÐJU Á MIÐJU.

MESTA ÁLAG Á GRUNN 2,5 KG / CM²

ÞAR SEM EINHLIÐA FYLLING KEMUR AÐ VEGGJUM SKAL SETJA K 10 c 20 LÓÐRÉTT OG K 10 c 30 LÁRÉTT 'I ÞÁ HLIÐ VEGGJANNA SEM ER FJÆR FYLLINGUNNI.

'I STEYPUSKIL KOMI K 8 c 35 L = 90, NEMA ANNAÐ SÉ SÝNT.

UNDIRSTRIKUÐ MÁL ERU MÁL, SEM HAFA BREYTZT.

LÁRÉTT JÁRN 'I UNDIRSTÖÐUM SKULU VERA HEIL FYRIR HORN. EF FYLLT ER AÐ KJALLARAVEGGJUM ÁÐUR EN BOTNPLATA ER STEYPT SKAL STÍFA AF VEGGINA NEÐST MEÐ 3 M MILLIBILI.

HAFNARFJARÐARBÆR
17. marz 1975
BYGGINGAFULLTRÚINN

VESTURVANGUR ~~56~~ 26	MÆLIKVARÐI 1 : 20 1 : 50	VERK 7502	TEIKN NR 1
UNDIRSTÖÐUR	Hannað: HS Teiknað: JW	Yfirfarið: HS Samþ: JGB	DAGS FEB '75
JÓHANN GUNNAR BERGÞÓRSSON VERKFR MVFÍ STRANDGÖTU 11 — HAFNARFIRÐI — SÍMI 53315	BREYTT 7-3-75 HS		