
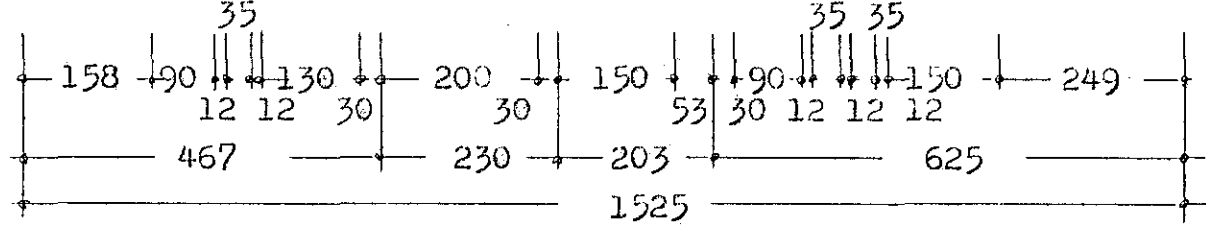
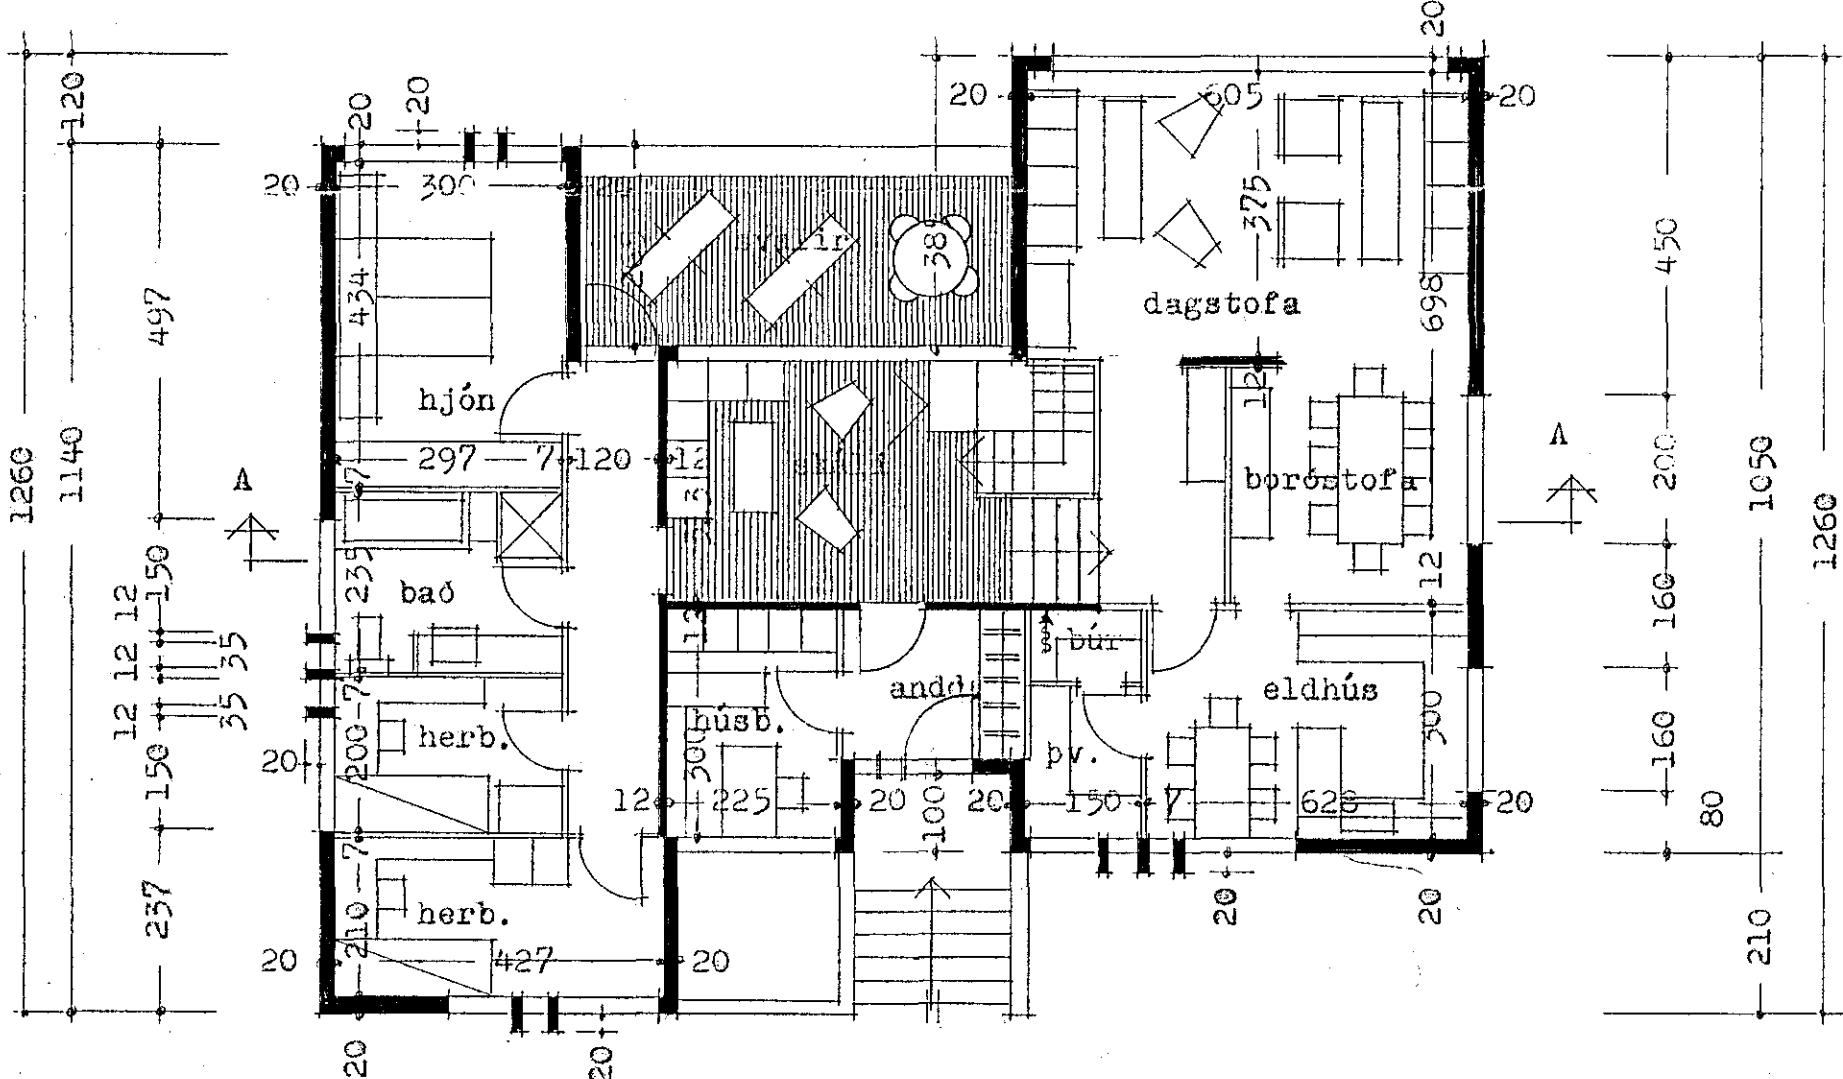
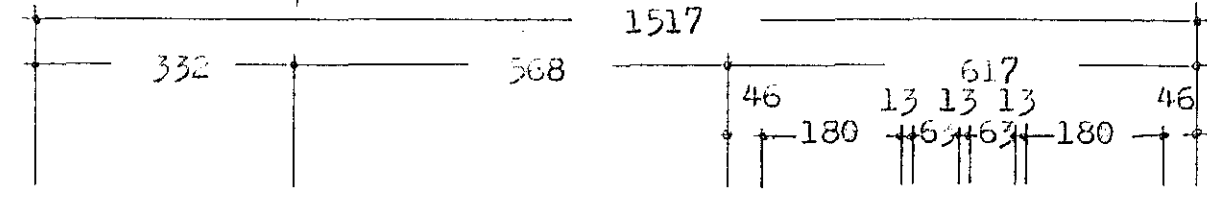
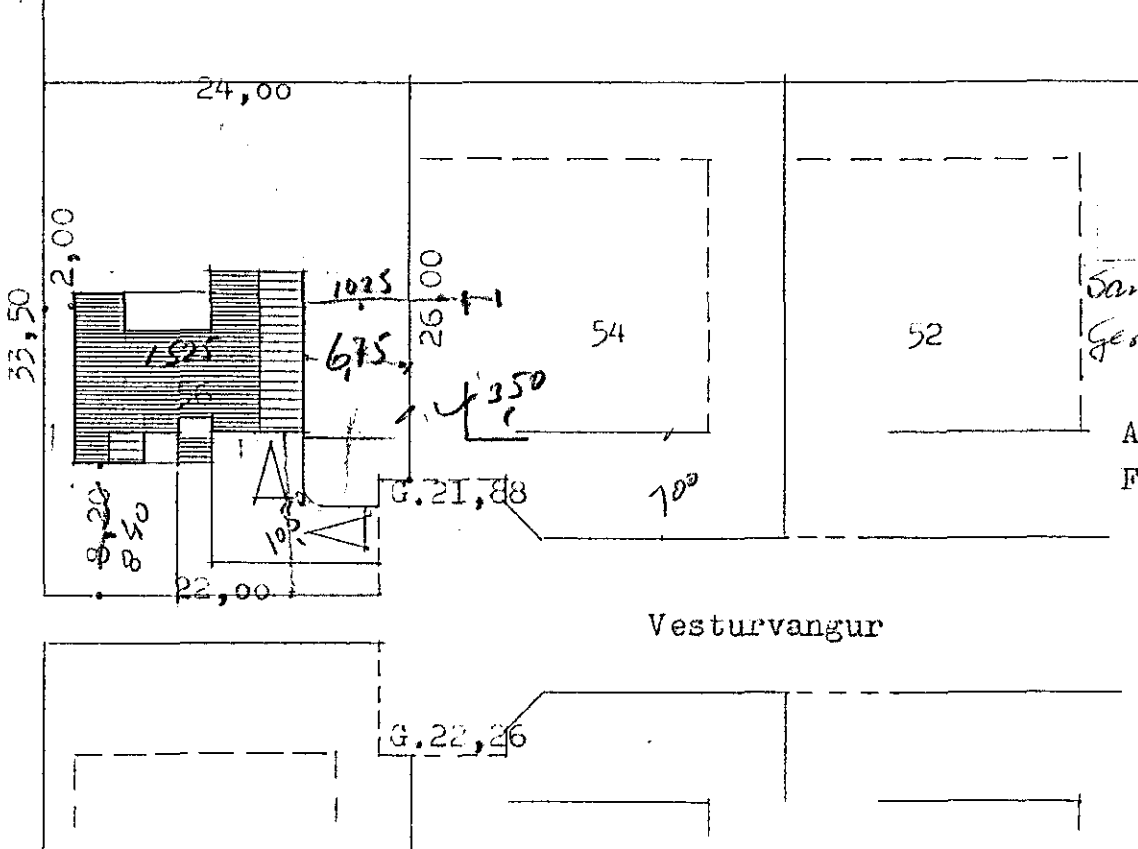
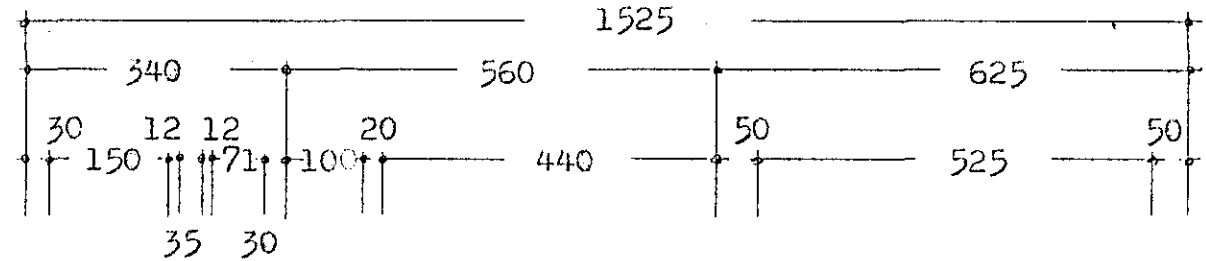


Samþykkt á fundi bygginga-  
nefndar þ. 13/11 1974  
BYGGINGAFULLTRÚINN  
Í HAFNARFIRÐI  
F. Sigurðsson





Afstöðumynd m.1:500  
Flatarmál 1. hæðar 141,7 m.<sup>2</sup>

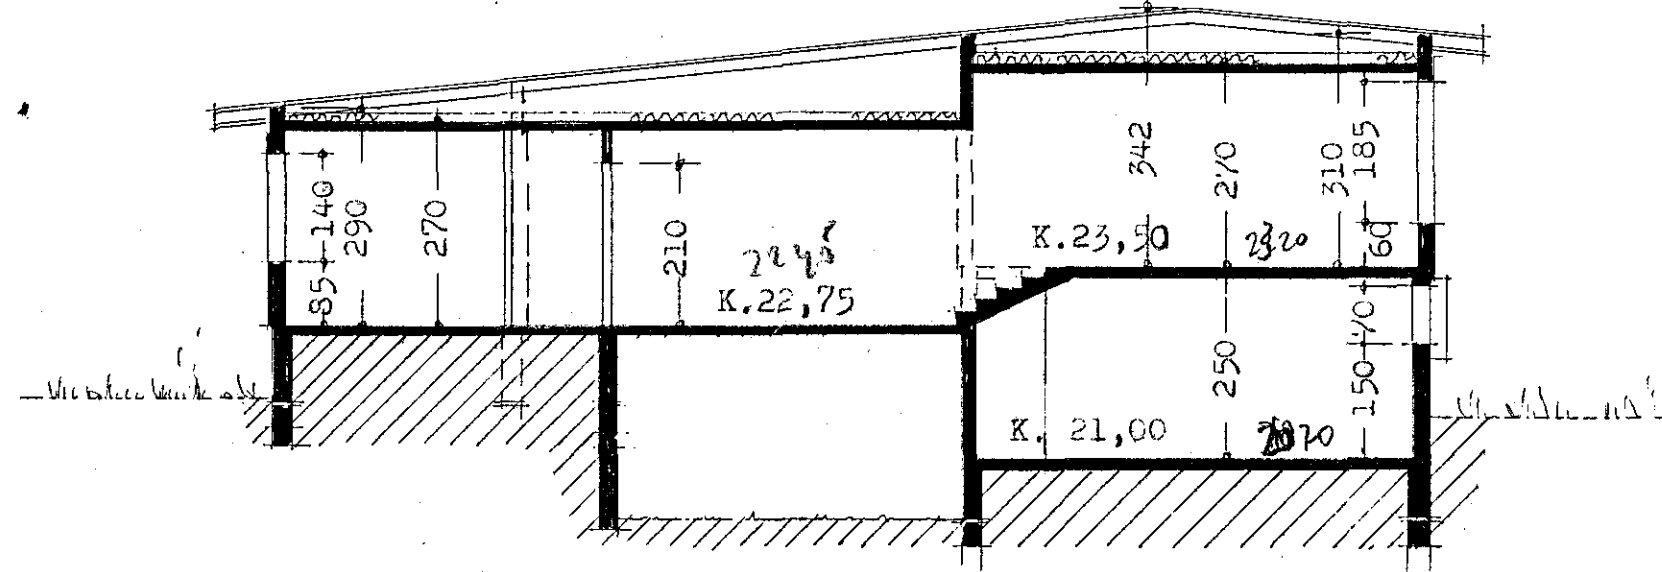

grunnmynd 1. hæð

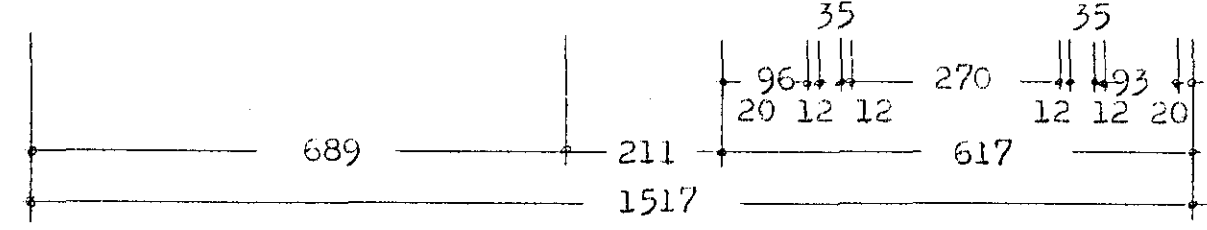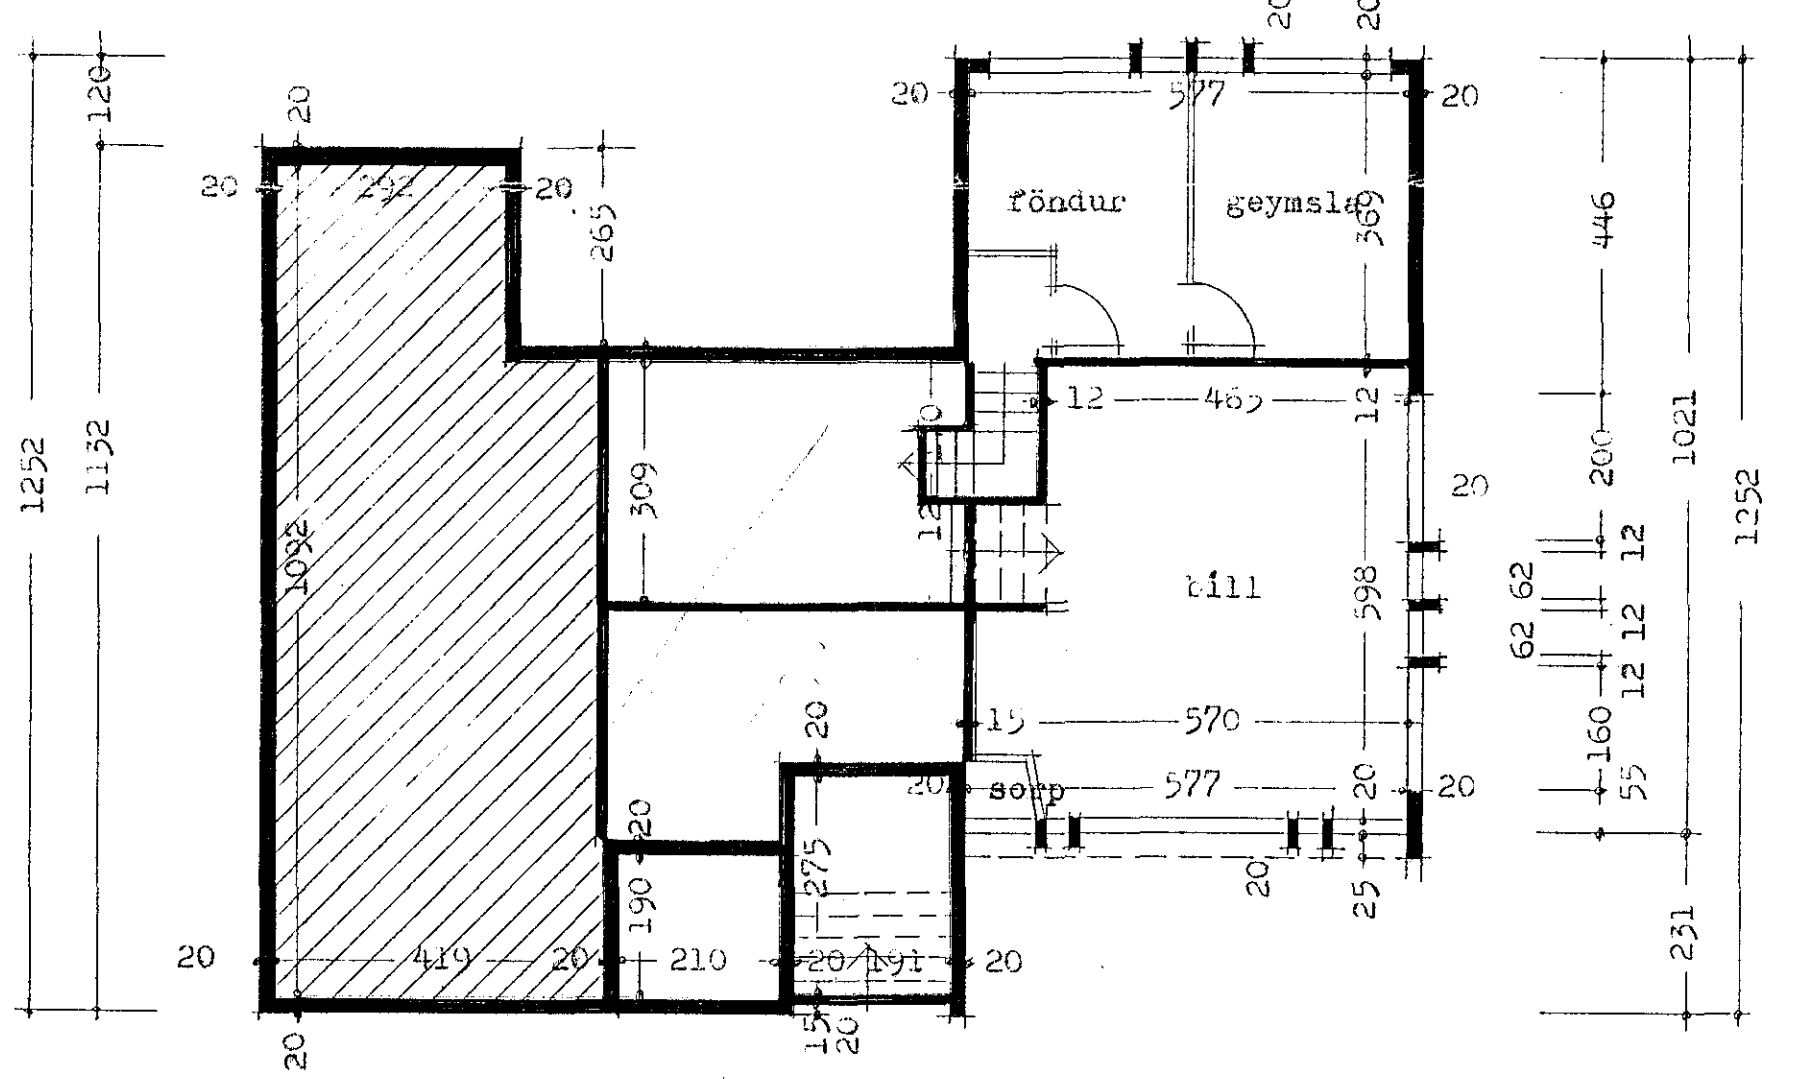

grunnmynd kjallara

Reykjavík í nóv. 1974  
Þjartar Sveinsson