



26

Samþykkt á fundi bygginga-
nefndar þ. 19/3 1975
BYGGINGAFULLTRÚÐIN
Í HAFNARFIRÐI
F. Sigurðsson


Breyting á kjallara.

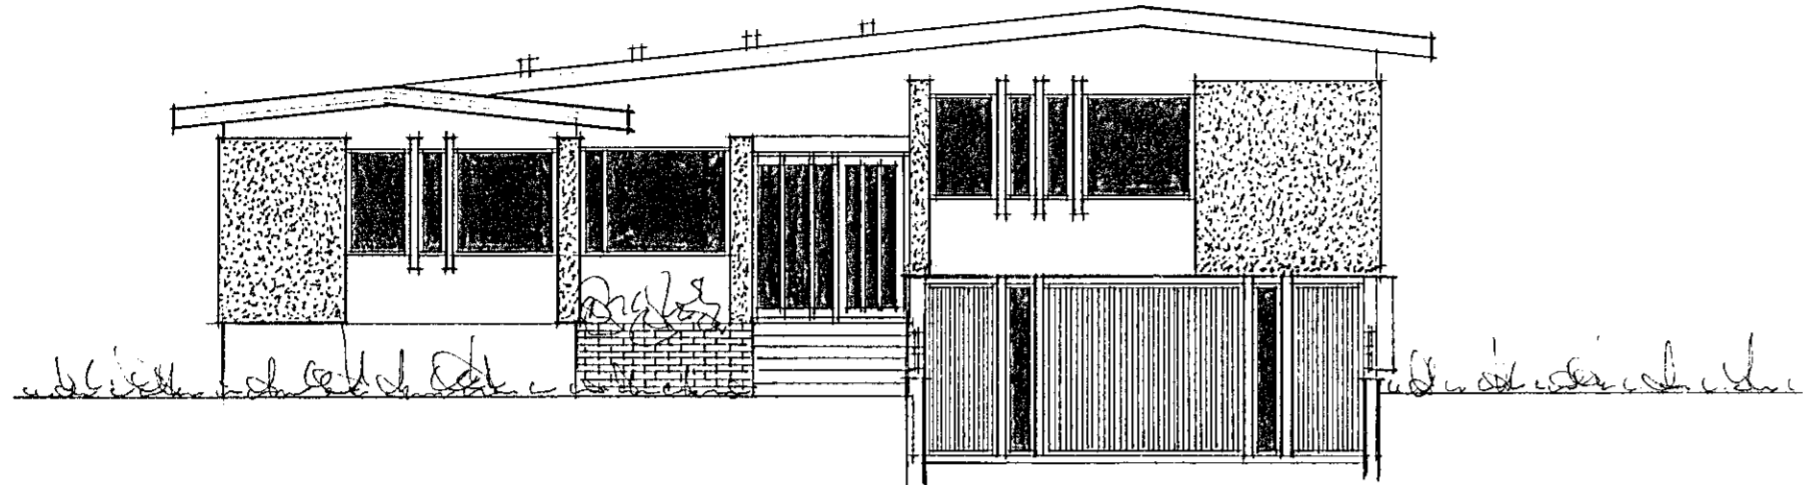


Norð-austur

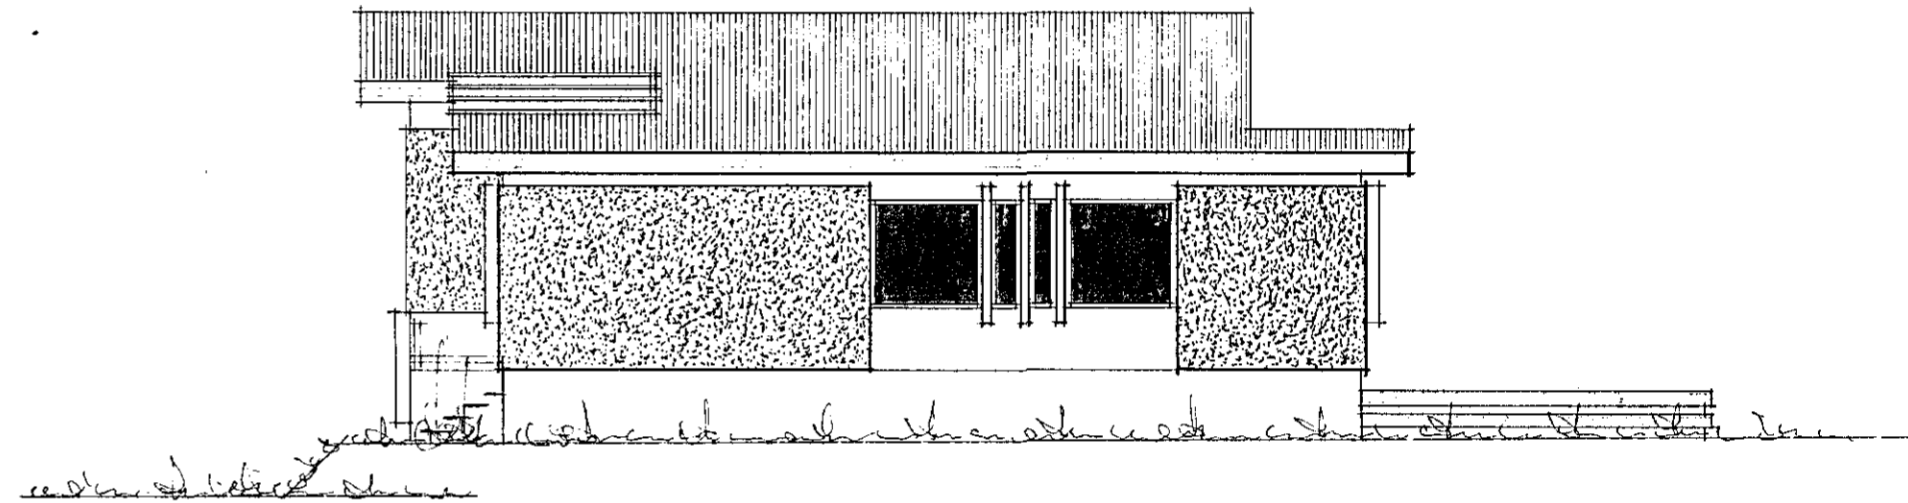

Suð-Austur

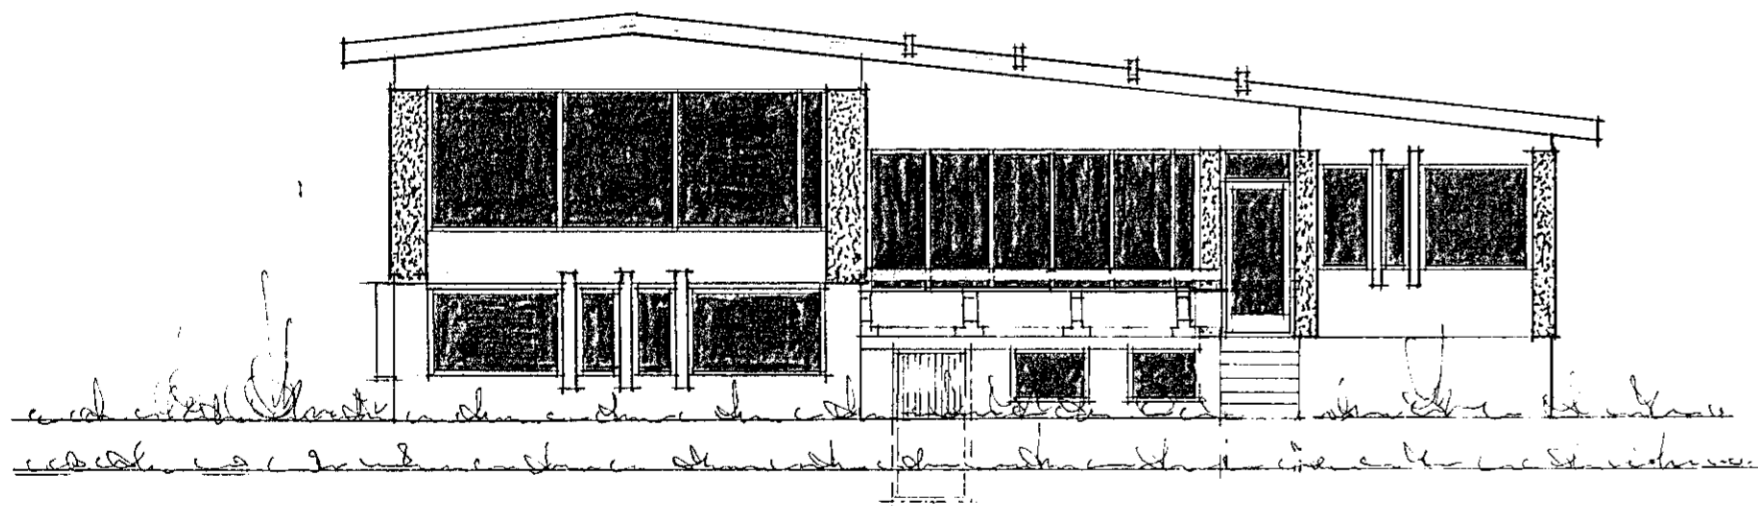

Suð-Vestur

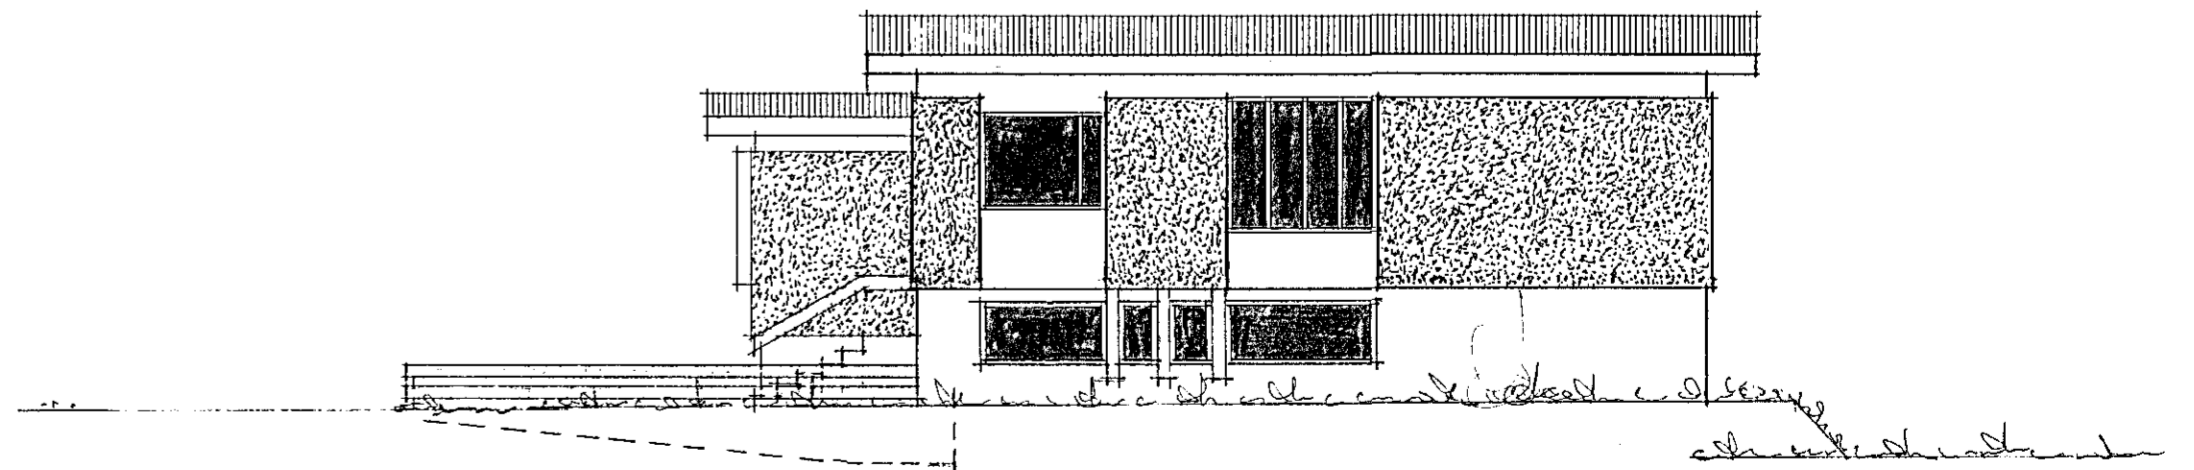

Norð-Vestur

Dreytt 1 jan. 1975

Reykjavík í jún. 1974

Florian Pinnson