


VESTURVANGUR NR. ²⁶ ~~56~~ HAFNARFIRÐI M. 1:100


Samþykkt á fundi bygginga-
nefndar þ. 13/11 1974
BYGGINGAFULLTRÚINN
Í HAFNARFIRÐI
F. Sigurðsson

Verði hösið hitað upp til bráðabirgða,
með ofbroti ástæðum eða á annan hátt,
skal hafi f.lli samráð við byggingafulltrúa
og stjórnvaldið um frágang slíks
ábyrgðar.


Samtala þarf húsnæðis- byggingarstjórn.

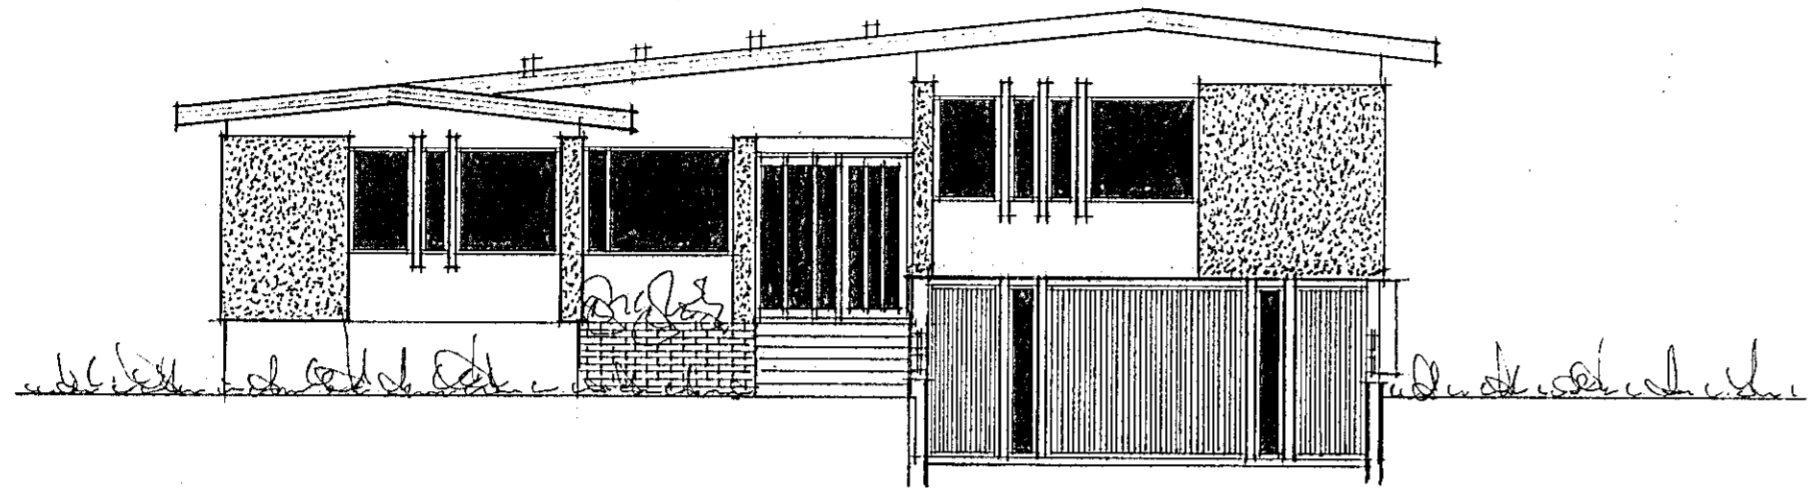


Norð-Austur

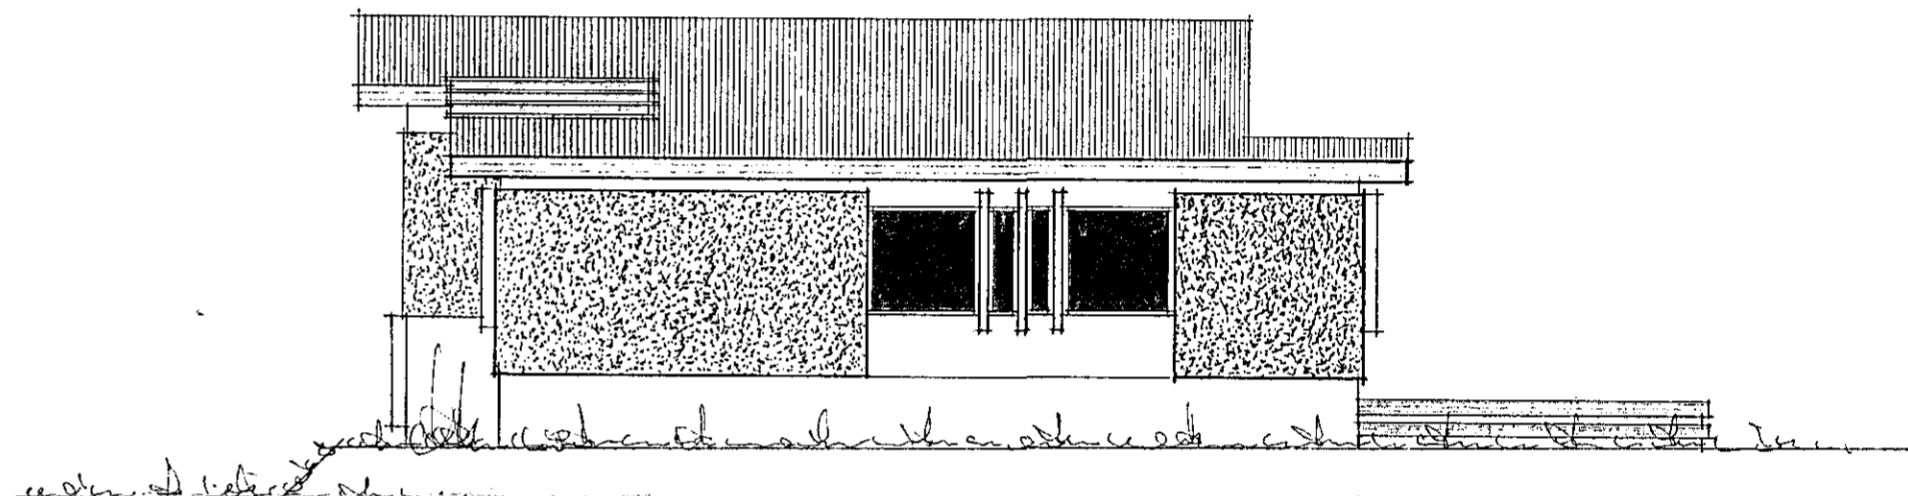

Suð-Austur

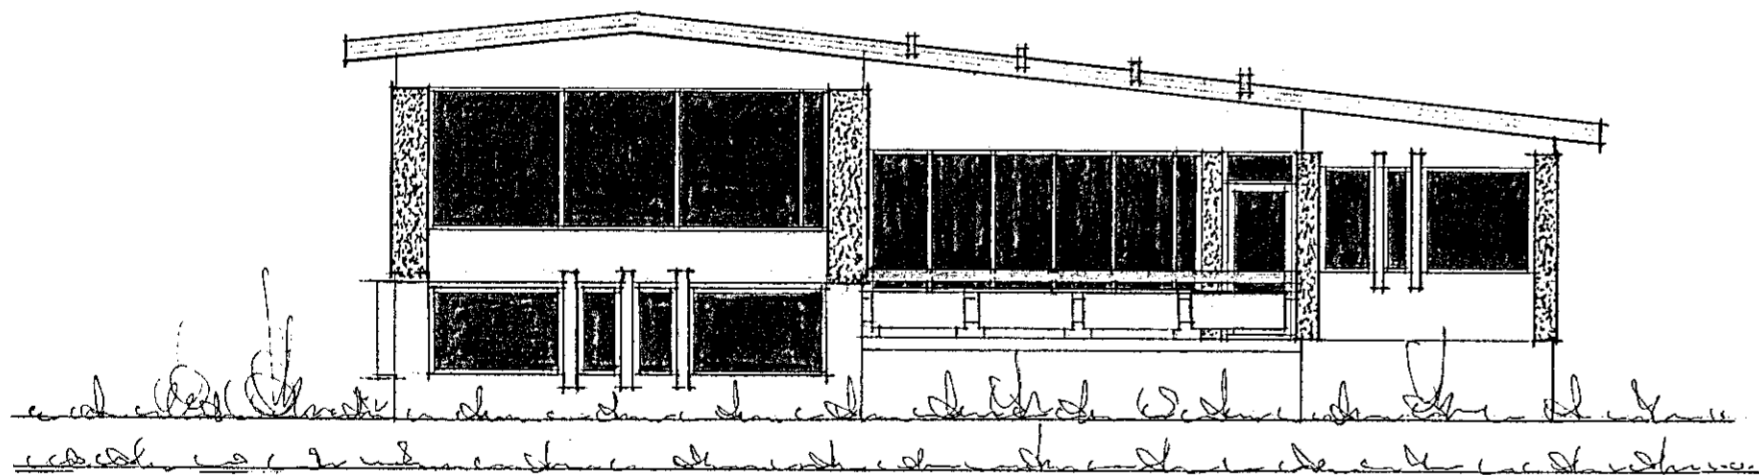

Suð-Vestur

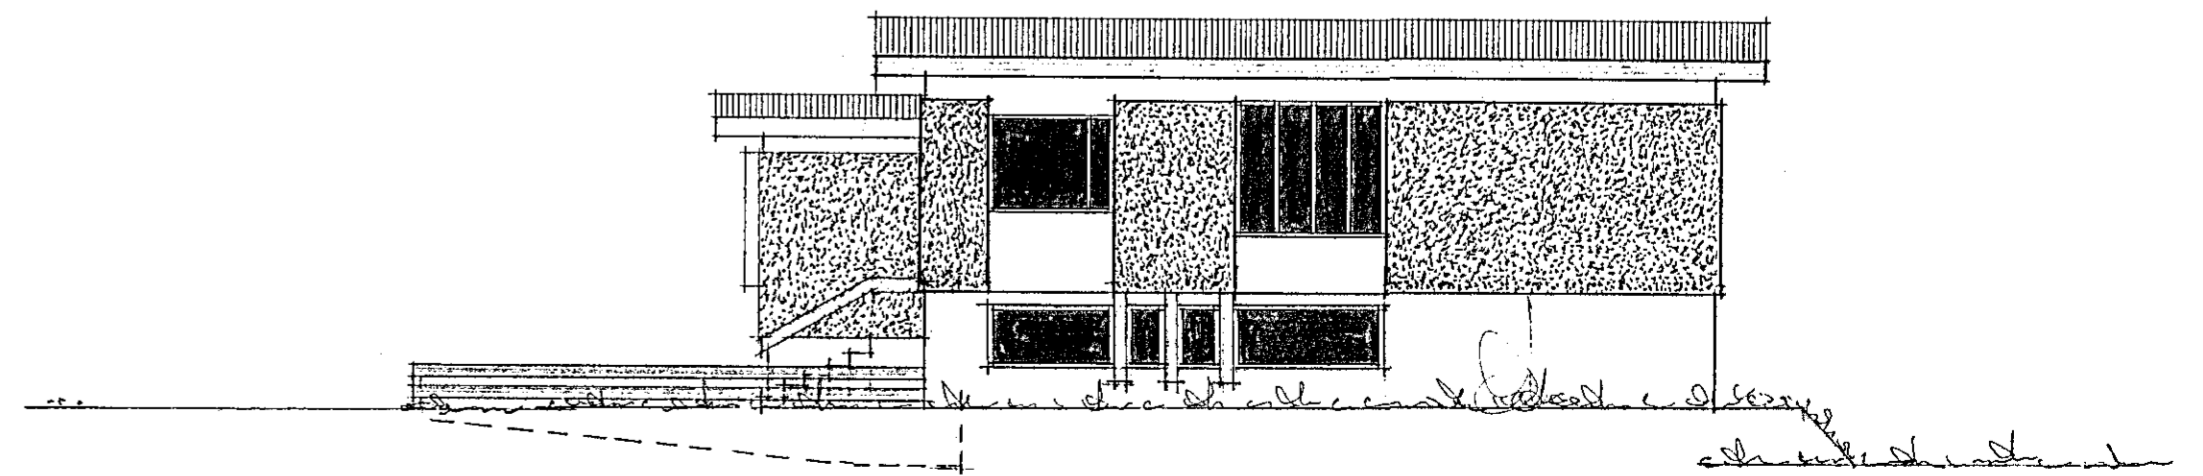

Norð-Vestur

Reykjavík í nóv. 1974

Þórtan Sveinsson