


Inntök samþykkt 29.16. 1976
f.h. RAFVEITU HAFNARFIJARÐAR

Pállbert Skirfellingsson

Fú veita nr. 2445. Teikning nr. 1654
Samþykkt b. 1977 1976
f.h. RAFVEITU HAFNARFIJARÐAR
Jóhann Guðm. Jónsson
Eðirlitamaður rafhlagna

Öll mál eru gefin upp 3 cm.
frá fullfrágengnu gólfi
Hæð rofa sé 100 cm
Hæð tengla við rofa
sé í sömu hæð og rofinn.
Hæð tengla sé 18 cm nema í
eldhúsi geymslum og þvottah.
þar 105 cm.
Hæð tengla fyrir síma og
sjónvarp sé 18 cm
Hæð veggjösa 155 cm,
Pípur séu 3/8" og vír 3x1.5²
Málstraumur tengla og rofa sé 10A

nema annars
sé getið

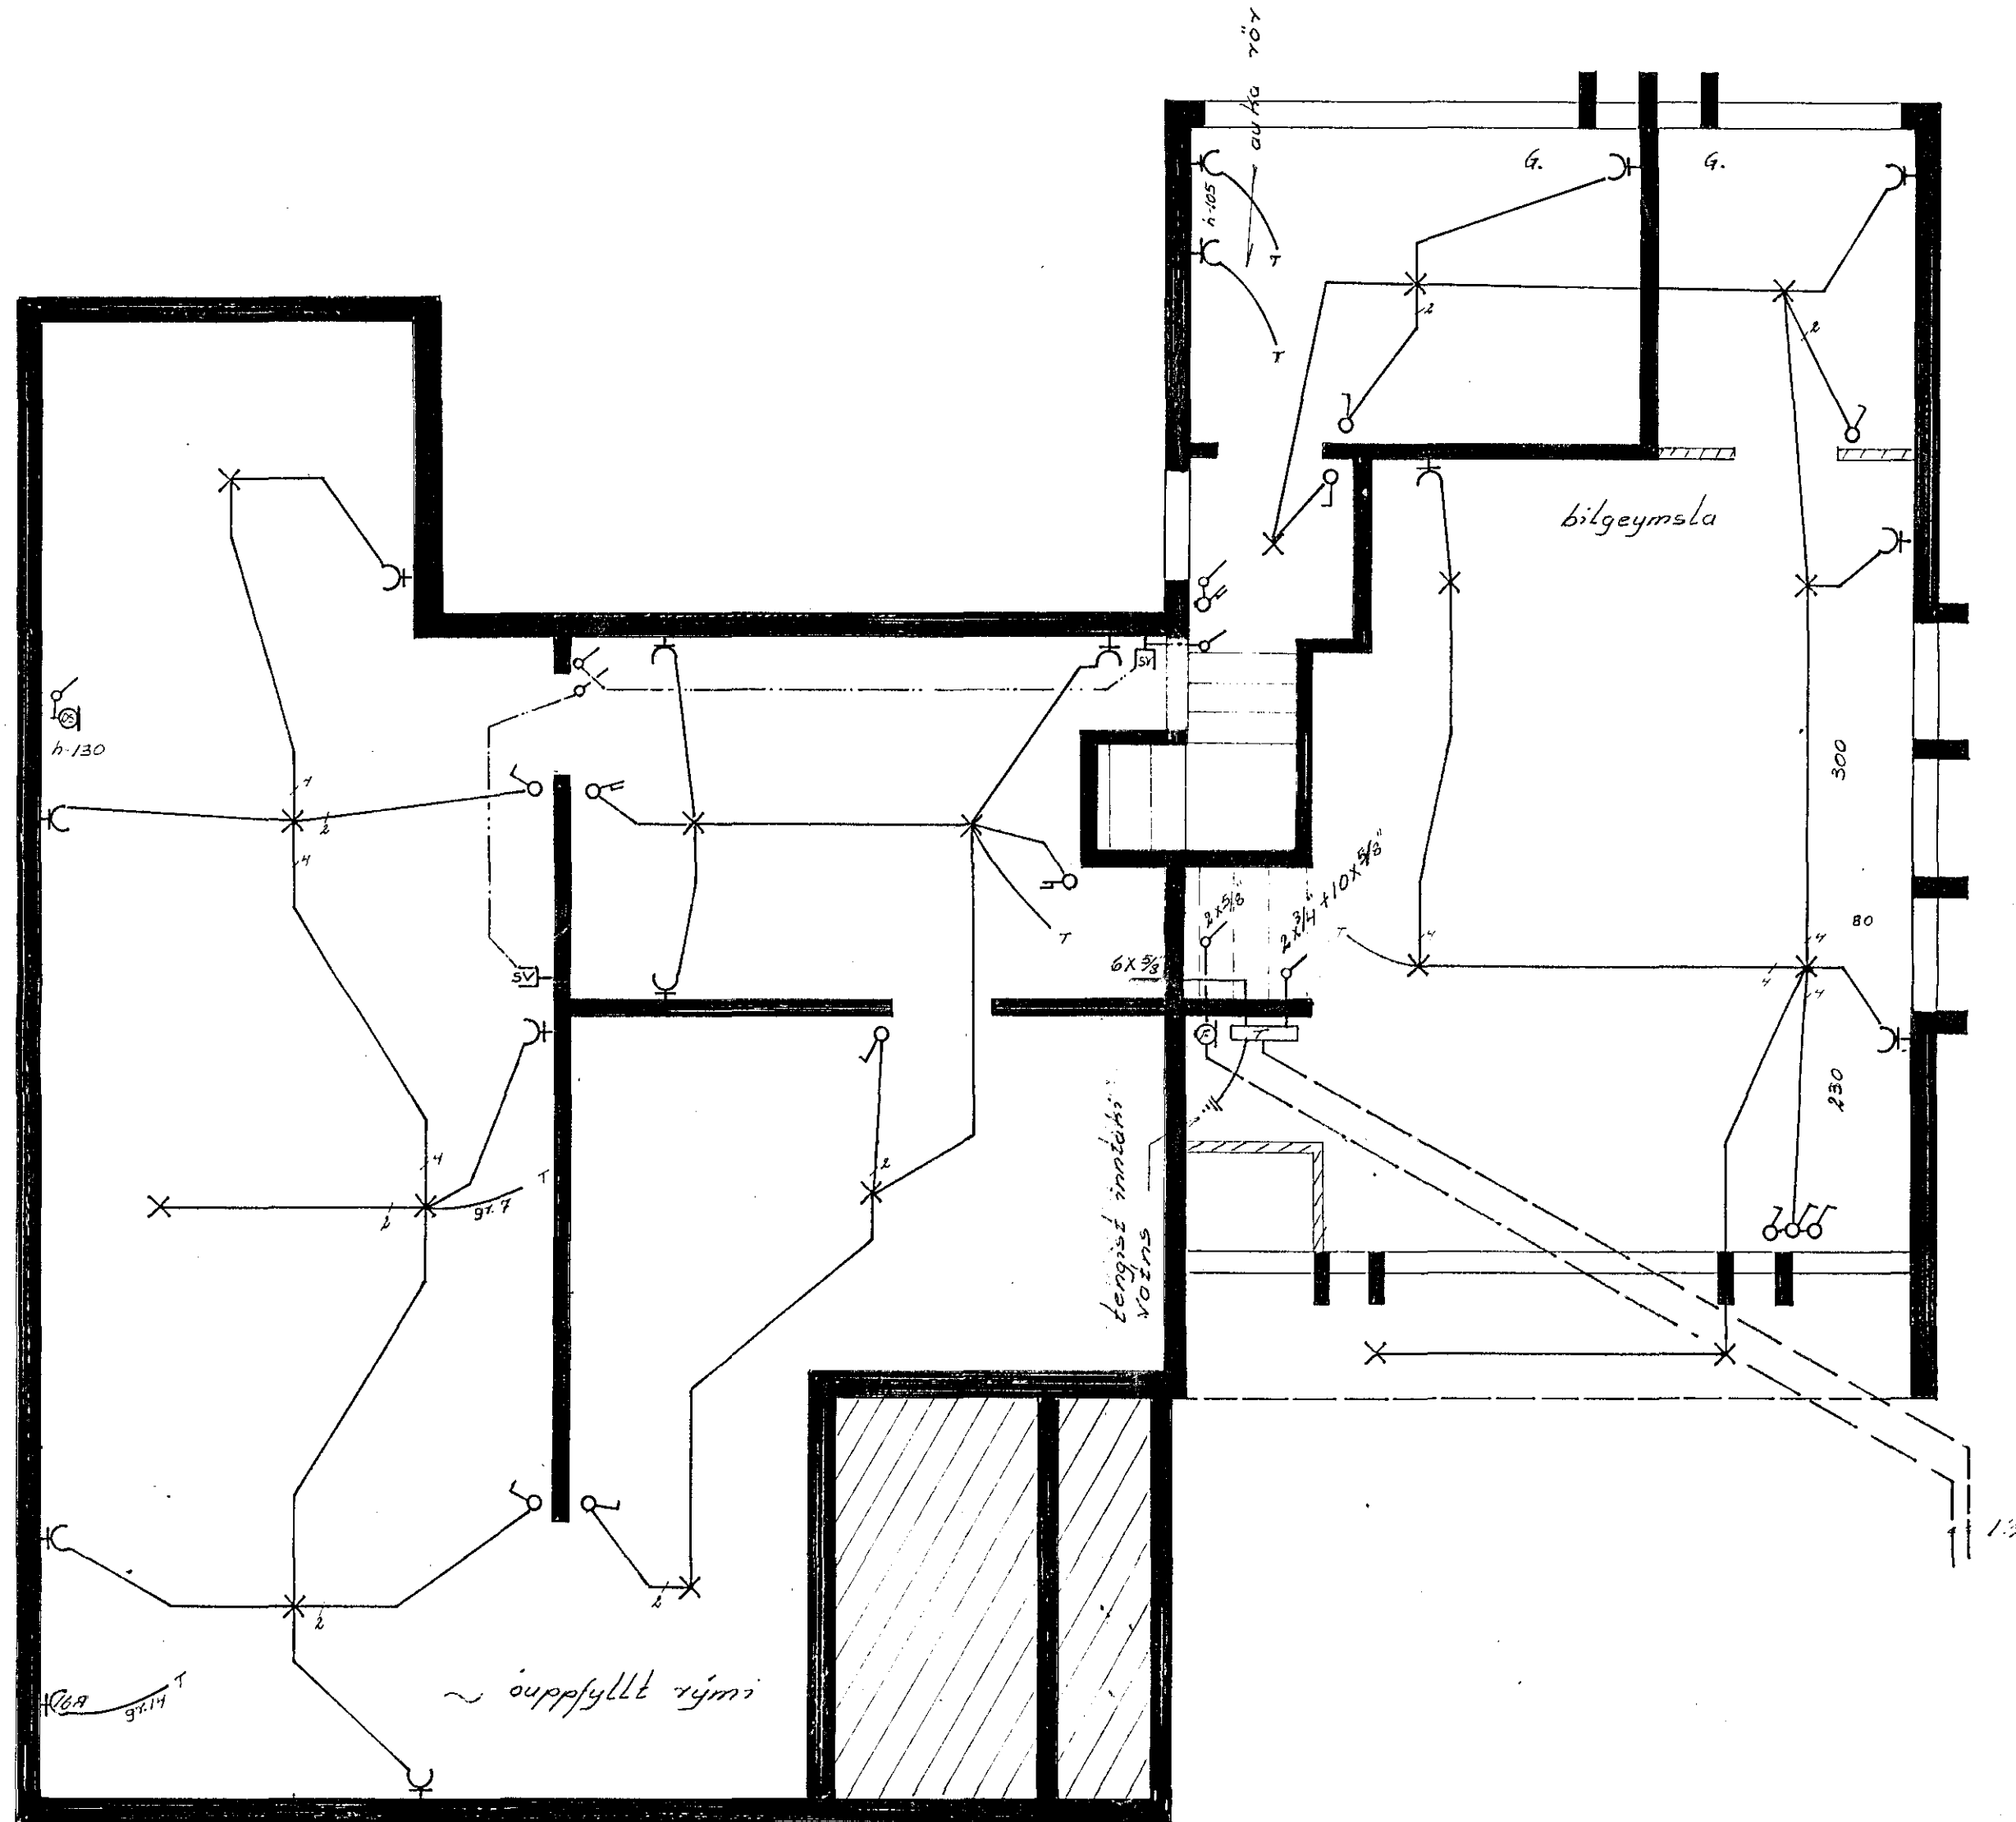

VESTURVANGUR 36.	
raflögn	veir: 750403 no 1/3
kjallari	mál 1:50
	dags: 26.4.75
	Guðm. Guðm. Jónsson
	raflökni/r. 5-58735