

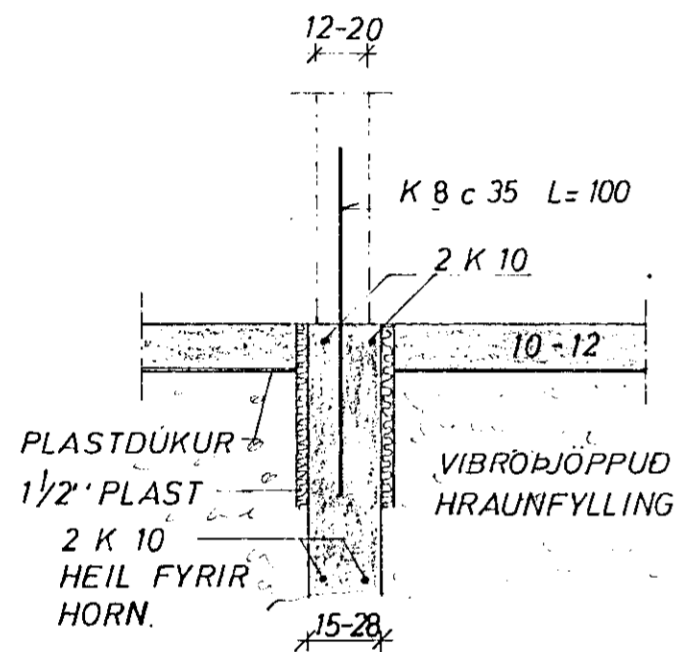


SNID 1 ÚTVEGG 1:20

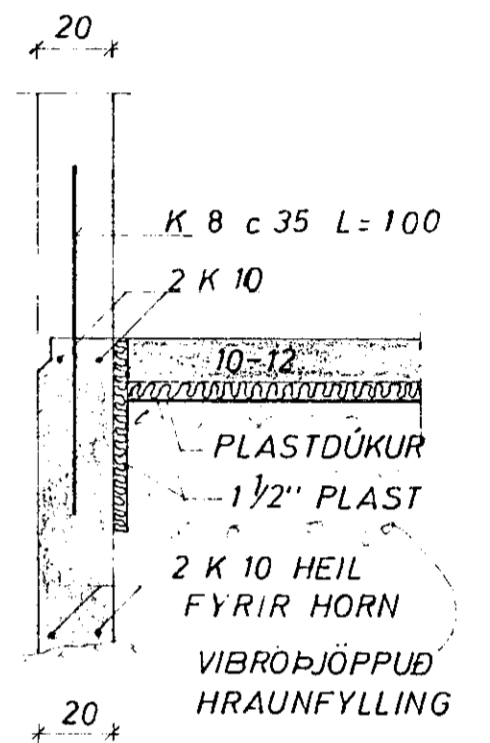

SNID 1 INNVEGG 1:20

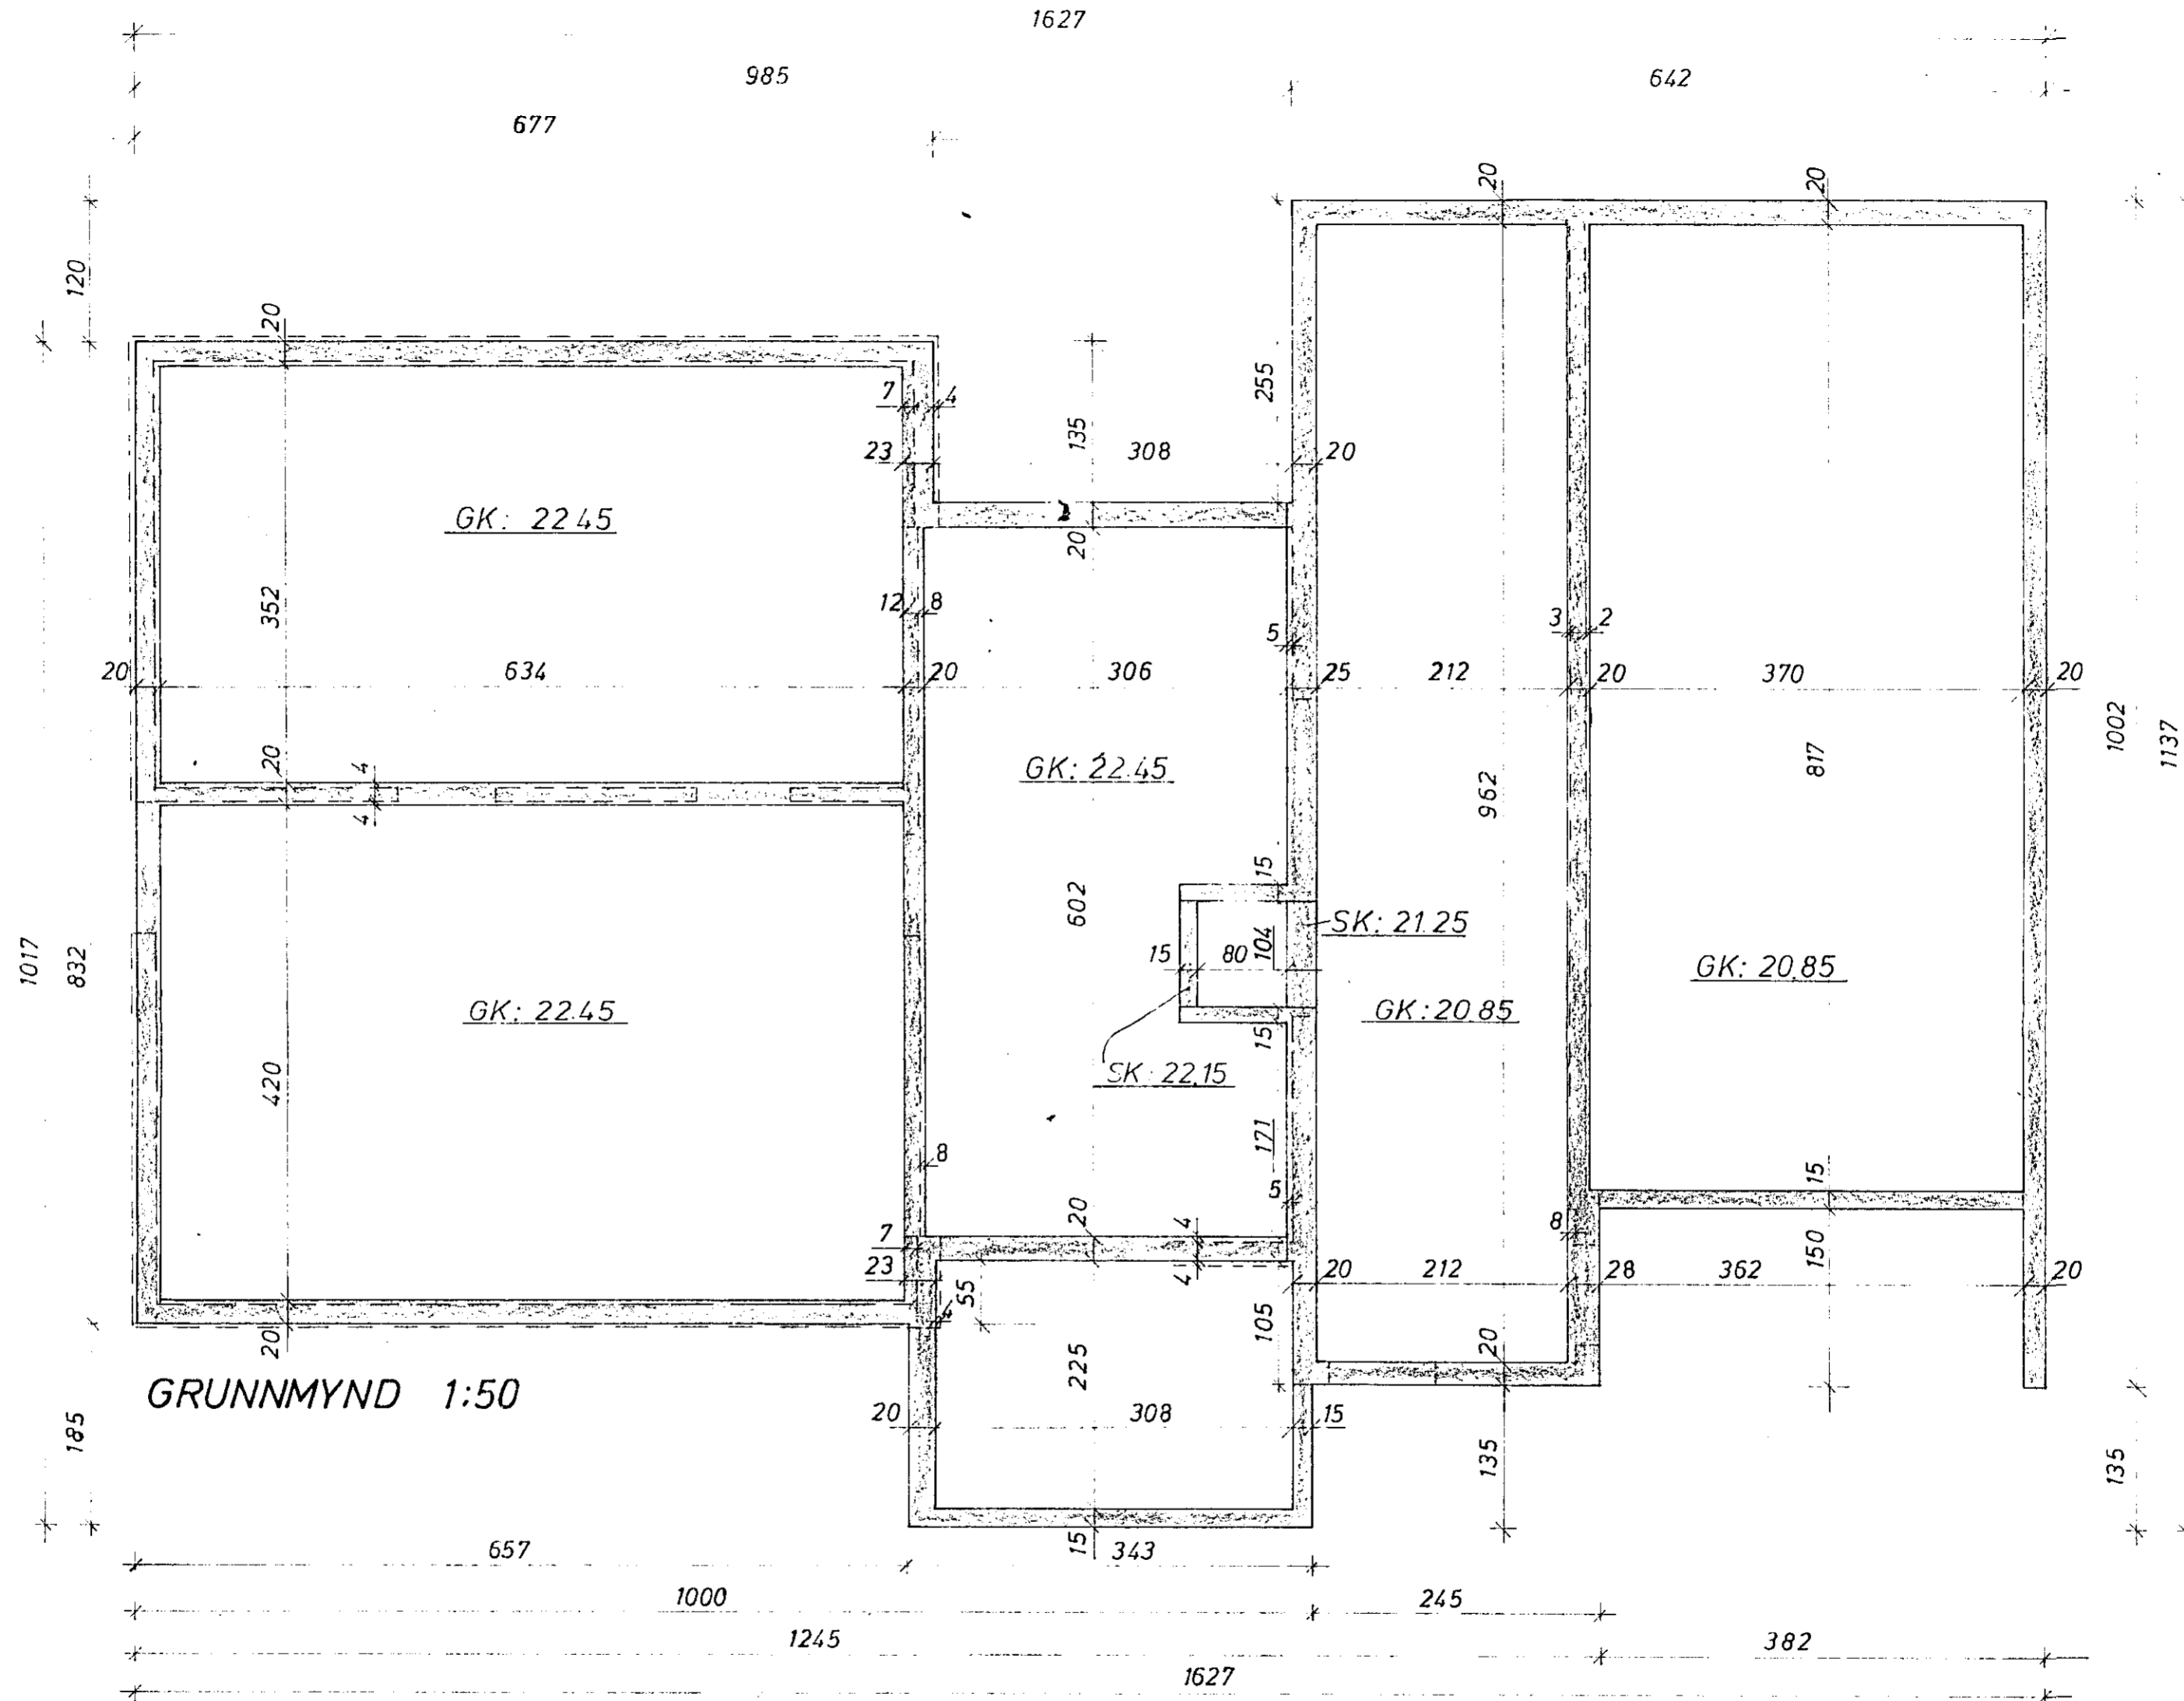

SNID 1 ÚTVEGGI 1:20

SKÝRINGAR:

UNDIRSTÖÐUR STANDI Á JAFNFÖSTU HRAUNI, EKKI MINNA EN 75 cm UNDIR YFIRBORDI, NEMA KLÖPP SÉ OFAR, ÞÁ MINNST 35 cm. STEYPU-GÆÐI 'I UNDIRSTÖÐUM OG GOLFPLÖTU S 160 K MERKIR KAMBSTAL KS 40 c — FJARLÆGÐ MILLI JARNA MIÐJU Á MIÐJU MESTA ÁLAG Á GRUNNI ~3 KG/CM²

SETJA SKAL K 10 c 20 LÖÐRETT OG K 10 c 30 L'ARETT 'I INNRI HLID VEGGJA, ÞAR SEM EINH-LIDA FYLLING KEMUR.

UNDIRSTRIKUD MÁL ERU MÁL, SEM HAFI BREYTTZT.



VESTURVANGUR 68-20	MÆLIKVARDI 1:50 1:20	VERK 7413	TEIKN NR 1
UNDIRSTÖÐUR	Hannað: <i>HS</i> Teiknað: <i>HS</i>	Ylirlarið: <i>HS</i> Samb: <i>HS</i>	DAGS JUNÍ '74
JÓHANN GUNNAR BERGÞÓRSSON VERKFR MVFI STRANDGÖTU 11 — HAFNARFIRÐI — Sími 53315	BREYTT		