


FESTINGAR Á SPERRUM VÍÐ MENSÁS.


MÁL 1:10.

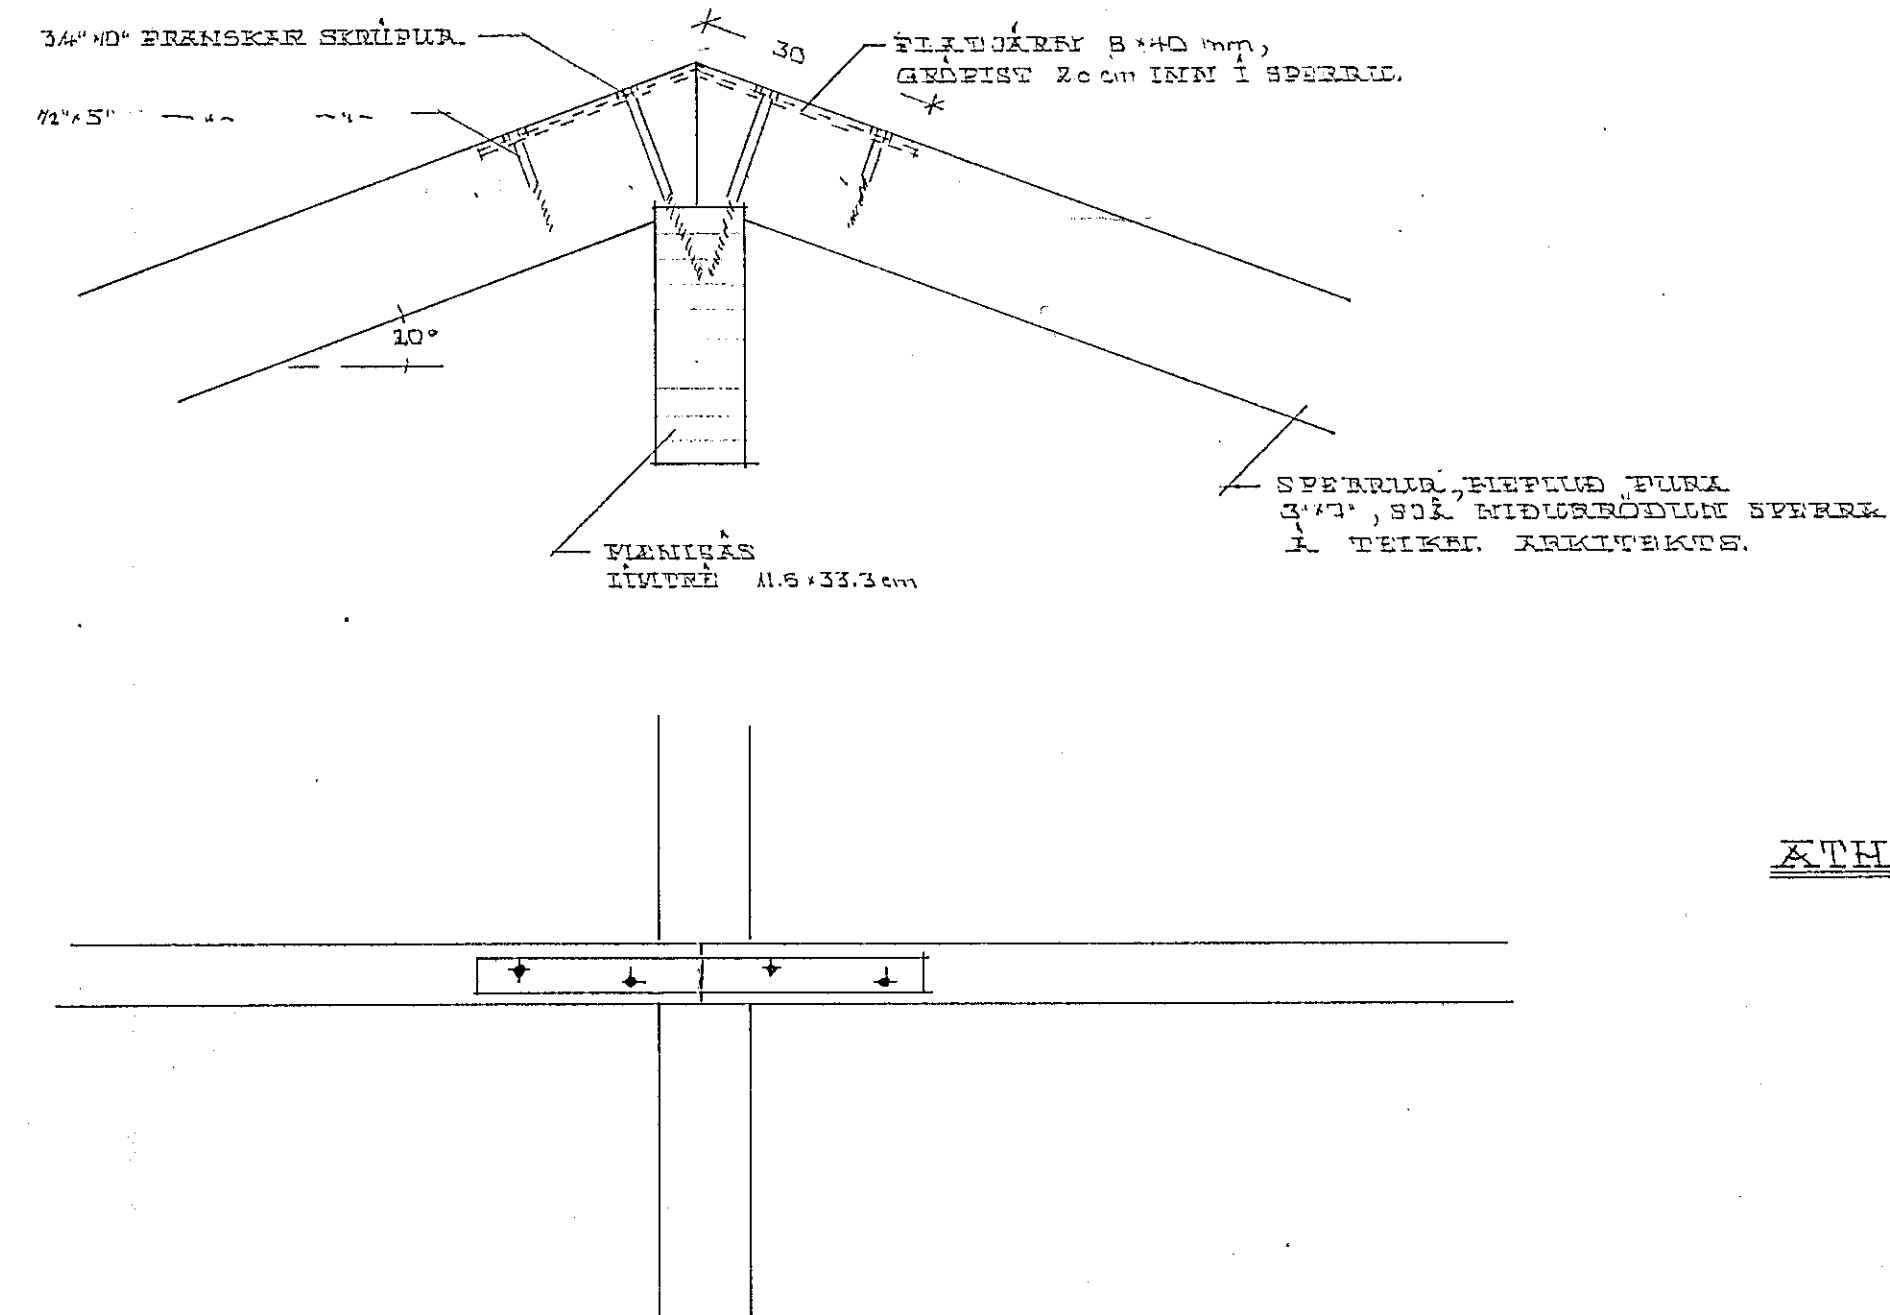

**ATH!** MAUNDYMBEYTT ER ÁD SETTA SÉTTAR SKIPLUR  
UNDIR ALLA BOLTAHLAUSA OG RAN SEM KOMA AD TRE.

FESTING Á SPERRUM VÍÐ STEUPTAN VEGG OG FRÁGANGUR Á ÞAKI


MÁL 1:10.

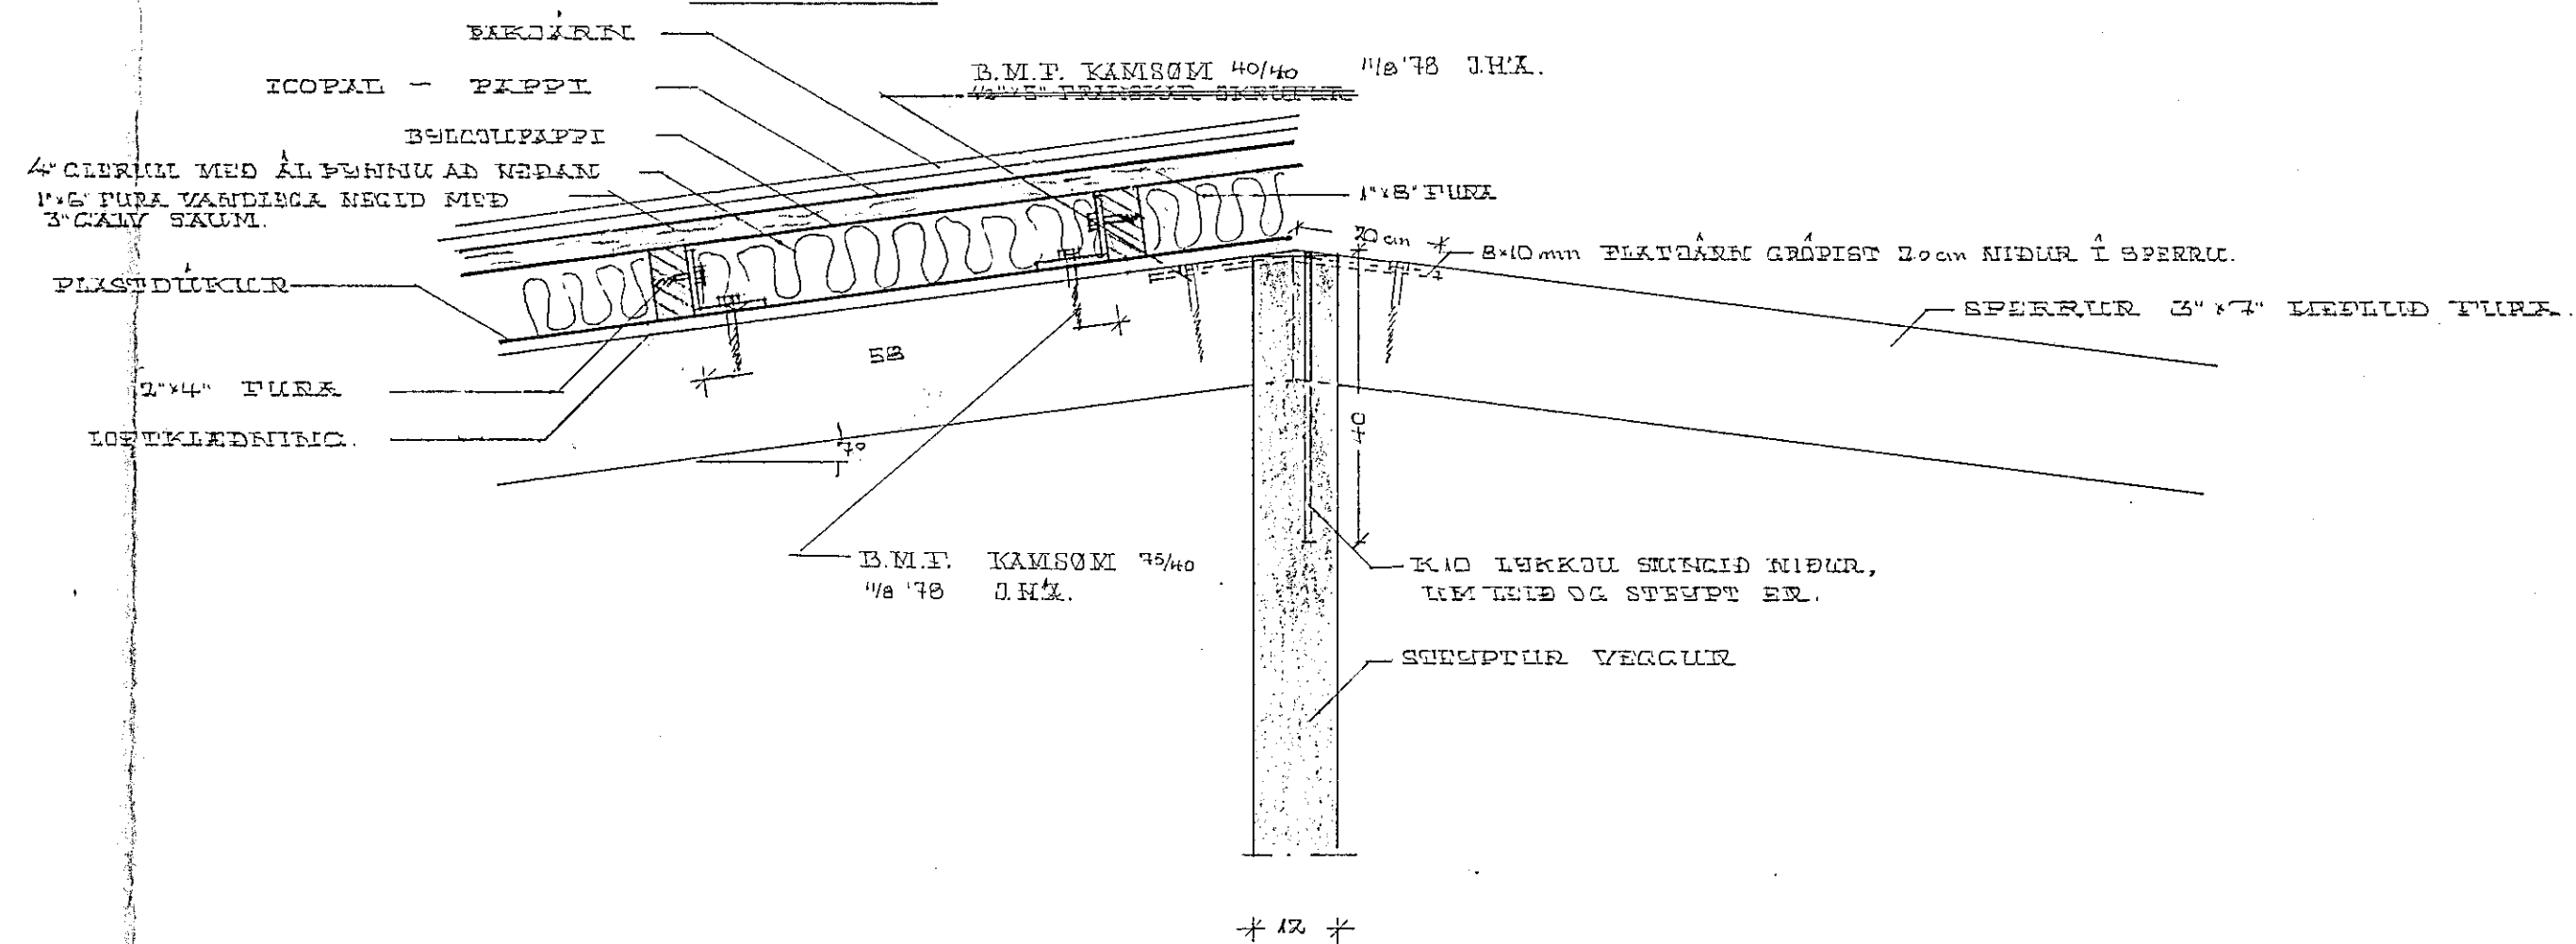

FESTINGAR Á SPERRUM VÍÐ TÍMTRÉBITA,



OG STAÐSETNING ÁSA VÍÐ ÞAKBRÚNI.

MÁL 1:10.

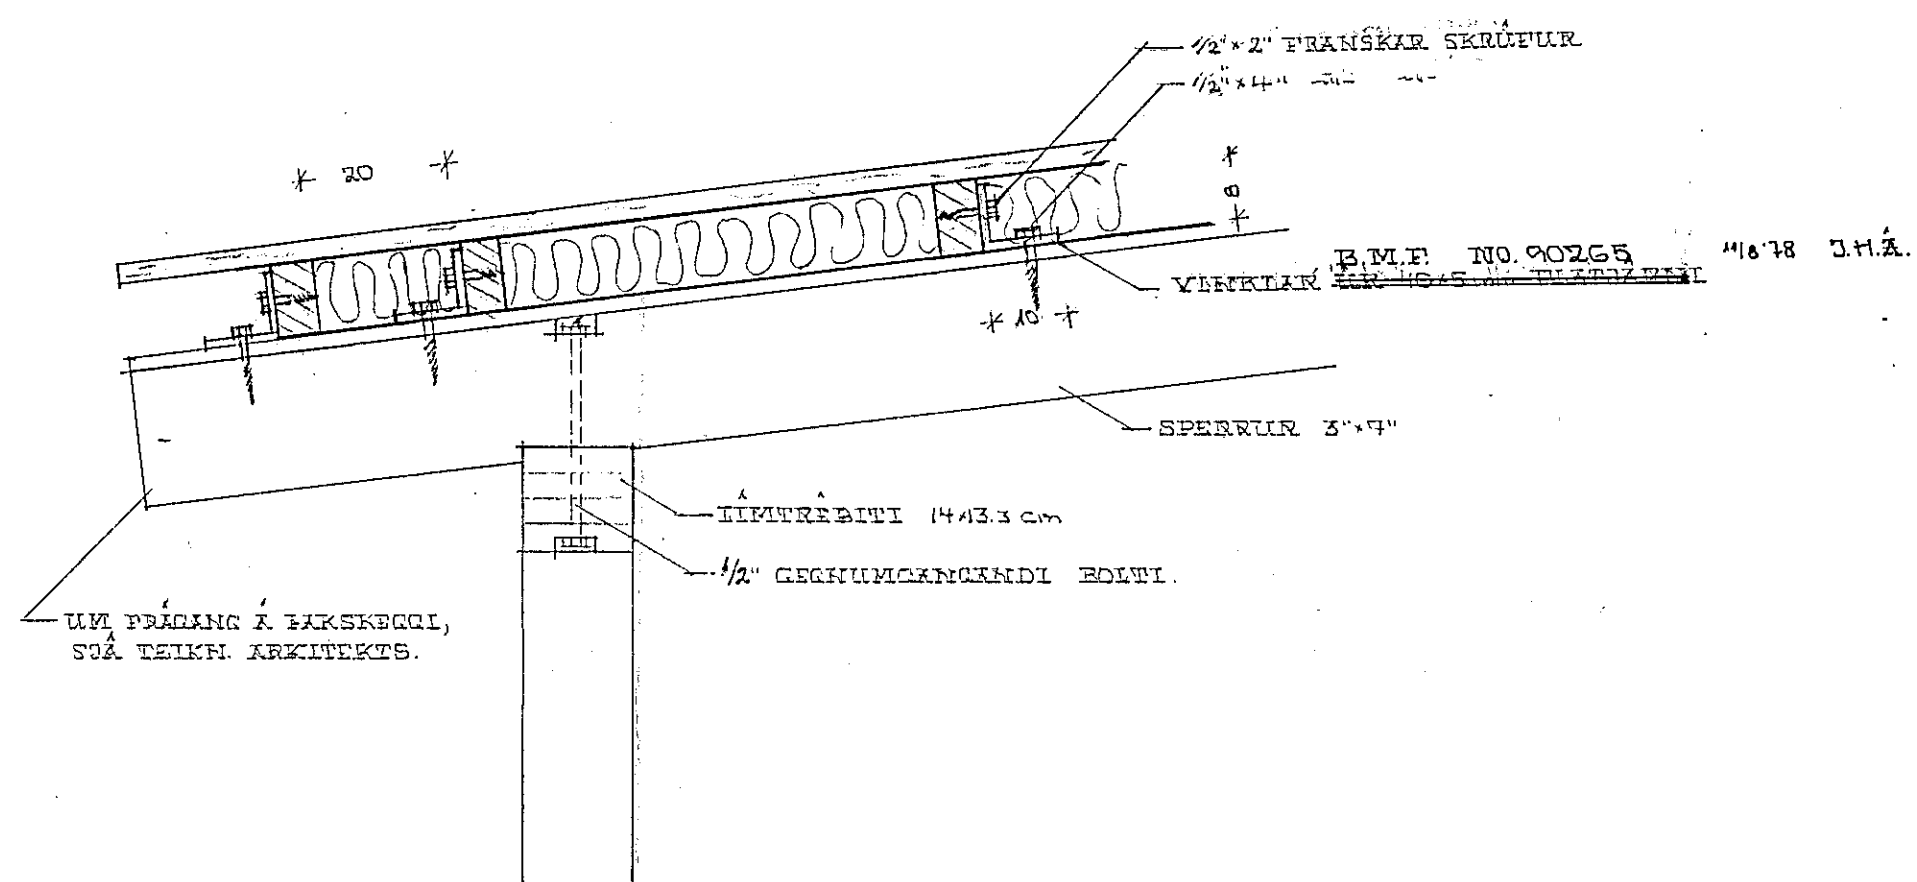

FESTING Á SPERRUM Í STEUPTAN LÖFVEGG.

MÁL 1:10.

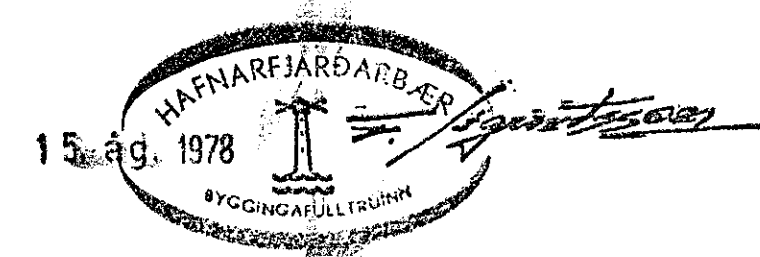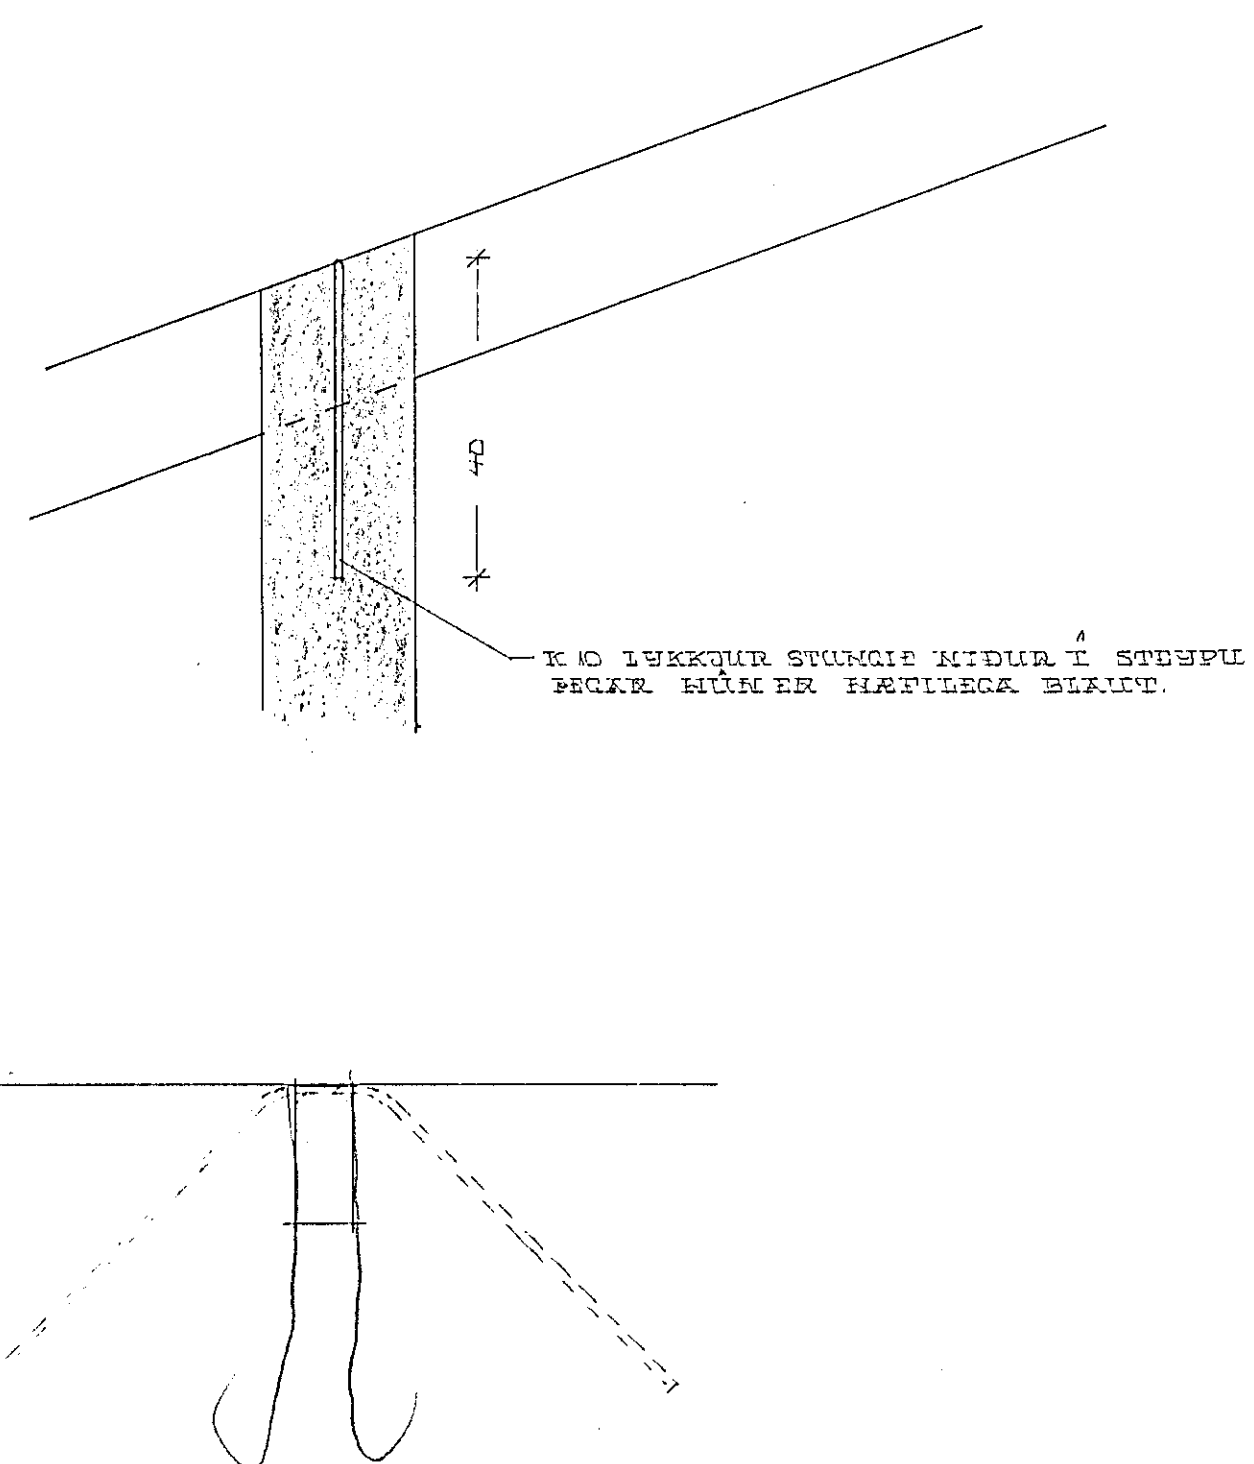

FEST. Í ÁNUM 22. 4. 6. '78. JHÁ.

VÍÐIVANGUR 12 HAFNARFJÓRÐI  
SAMSETNINGAR Í ÞAKI.

MÁL 1:10.

DRÖG. 18. MARS 1978.

TEIKN. ÞUR.

TEIKNER OG TEIKNAR: ÖRN H. ÁSBÓRNISSON TEIKNIR. VUTTI  
BYGGIARVALDIÐ 17 MOS. SÍMI 24134.