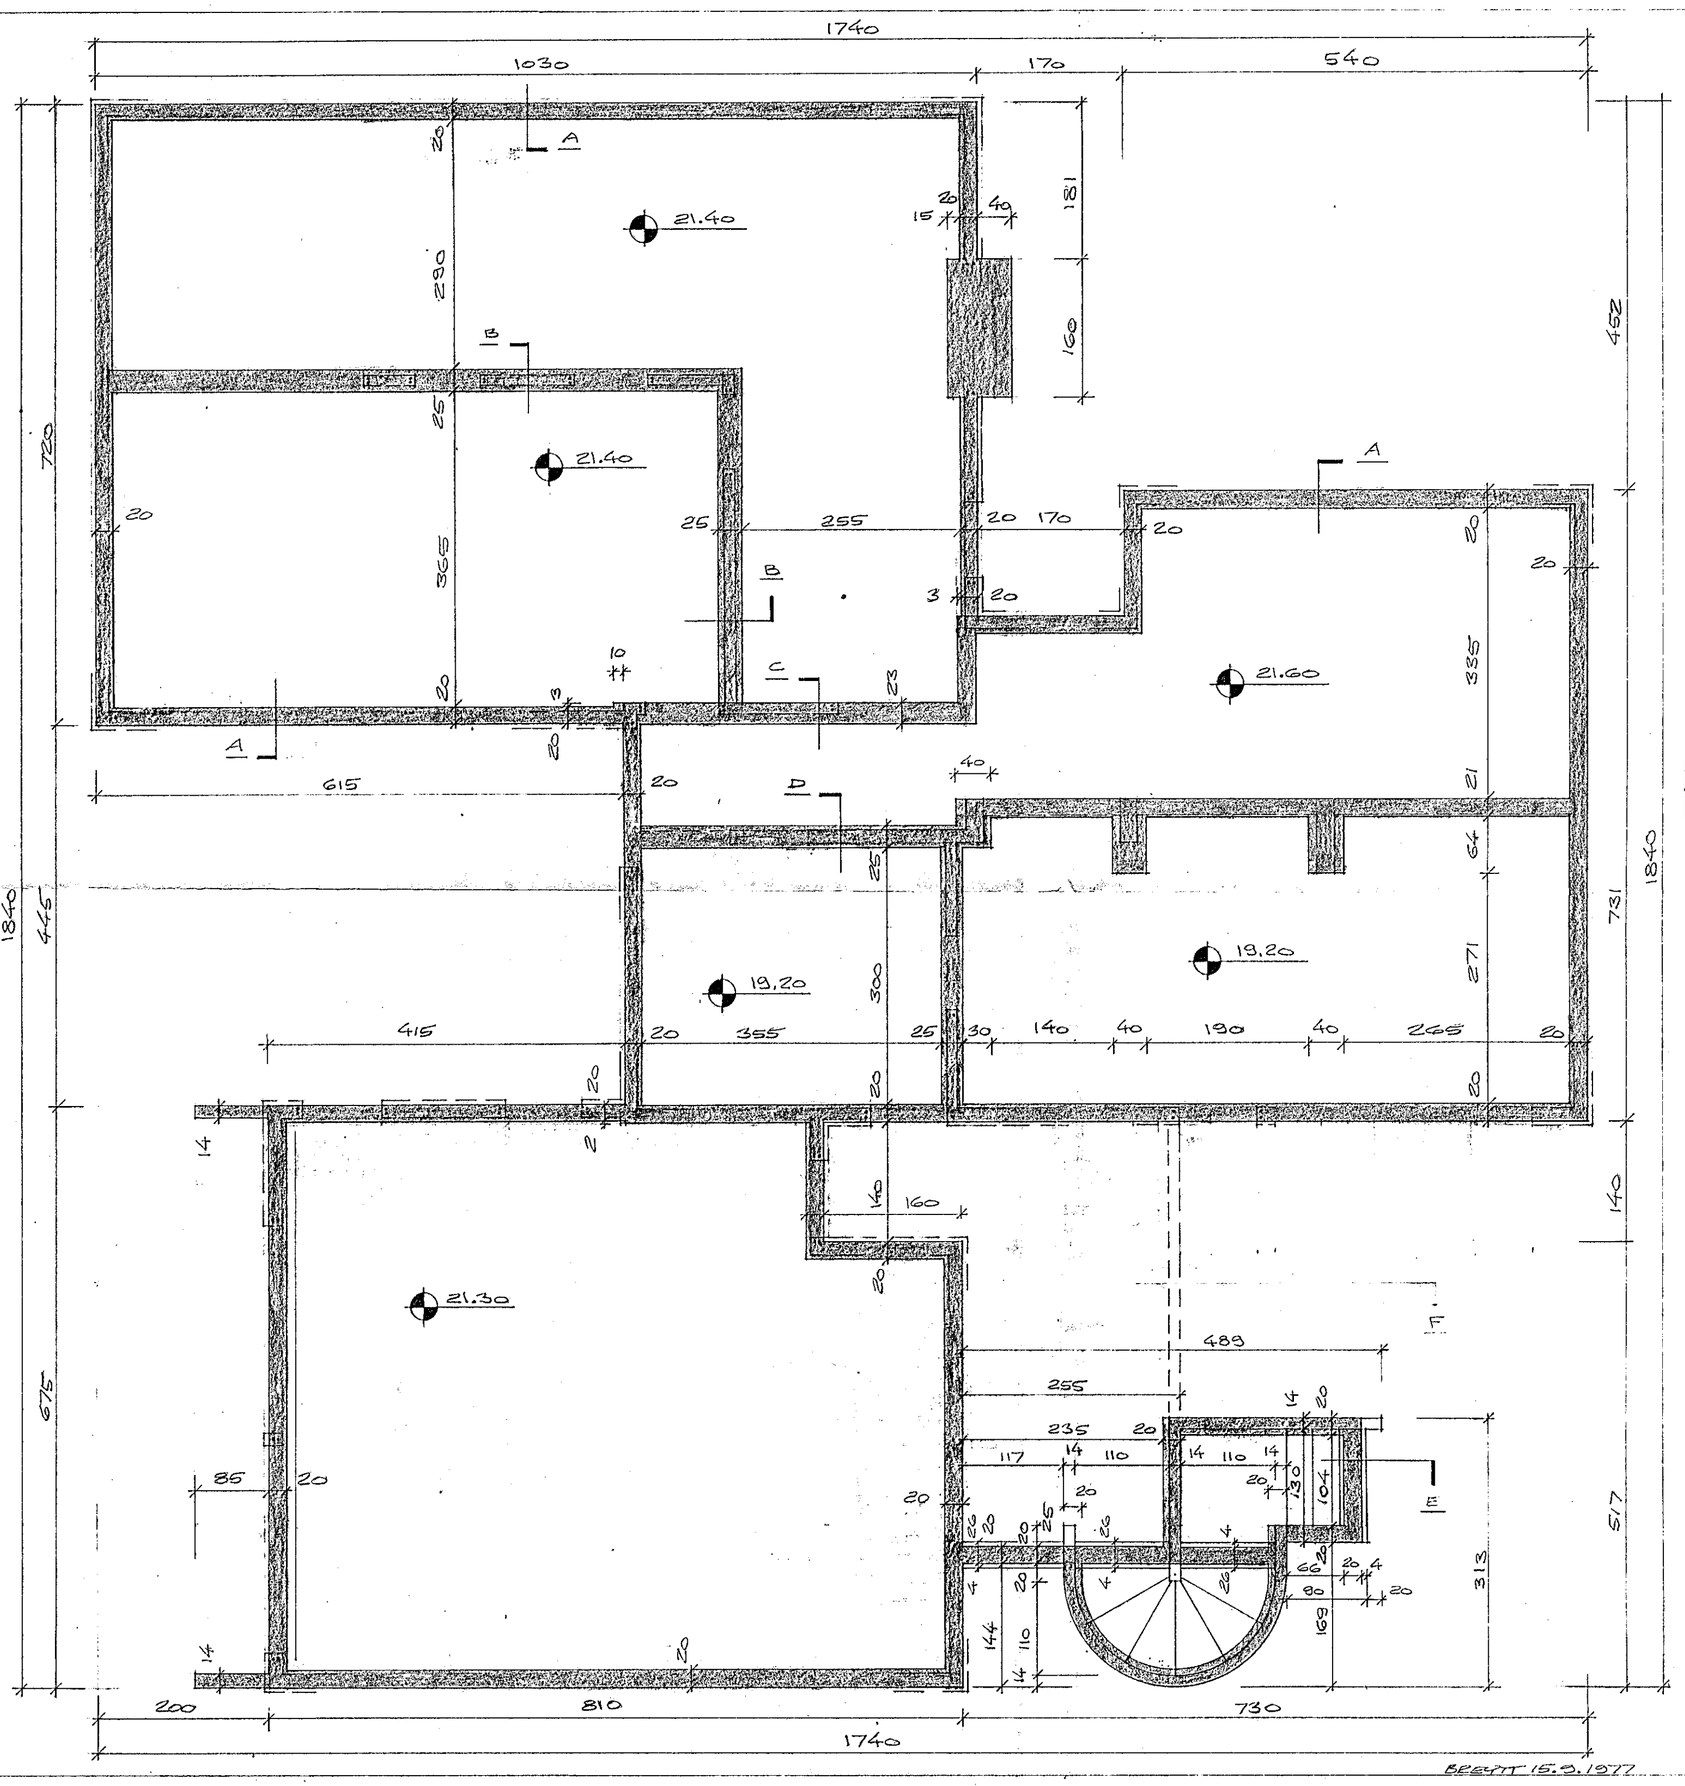

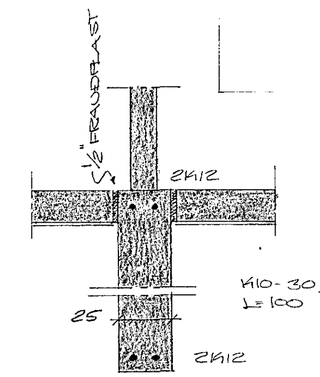

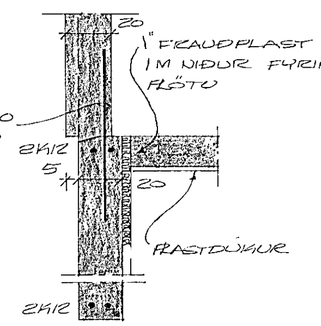

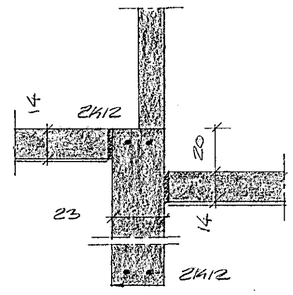

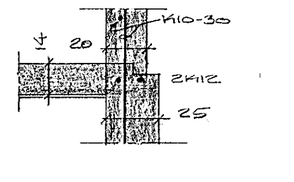

SKÝRINGAR

STEINSTEYPA: S160 Í FLÓSTANDI FLÖTUM, UNDIRSTÖÐUM OG VEGGJUM.
BENDISTÁL: K= KS 40 KAMBSTÁL.
UNDIRSTÖÐUR SKULU NÁ MINNST 1,20 M NIÐUR FYRIR JARÐVEGSYFIRBORÐ, NEMA FÖST KLÖPP SÉ OFAR, EÐA TRYGGT SÉ AÐ FROSTÞENSLA Í GRUNNI RASKI EKKI UNDIRSTÖÐUM. ÞÆR SKULU ALDREI GANGA EKKI MUR EN 30 CM NIÐUR FYRIR BOTNPLÖTU. ÞÆR SKULU STANDA Á TRAUSTUM JARÐVEGI.
FLÓSTANDI PLÖTUR: FYRIRHUGUÐ SKAL ALLAN LAUSAN JARÐVEG MINNST 60 CM UNDIR PLÖTU. ÞJAPPA SKAL BOTNIN VEL MEÐ VÉLÞJÖPPU.
JÁRN Í EFRI OG NEÐRI BRÚN SÖKKLA SKULU BEYGÐ AMK. 60 CM FYRIR HORN. NEÐRI JÁRNIÐ KLEMMIST SAMAN [illegible] UPP VIÐ RAFMAGNSTÖFLU.
[illegible] GRUNNUM ER MEST 3.5 KG/CM.²
[illegible] 1.
[illegible] M MÚRÞ KGMI 2K12

HAFNARFIRÐI JÚLÍ 1977
3. okt. 1977
BYGGINGAFULLTRÚINN

VÍÐIVANGUR NR. 18

HAFNARFIRÐI Í JÚLÍ 1977
ARNARHRAUNI 47 SÍMI 50587

UNDIRSTÖÐUR

Ágúst Valgeirsson FVFÍ

BREYTT 15.9.1977