


Samþykkt á fundi bygginga-
nefndar þ. 15. 6. 1977
BYGGINGAFULLTRÚINN
Í HAFNARFIRÐI
[Signature]

Ganga skal frá opnu
eldstíendi í samráði við
s'ökkuvildsstjóra

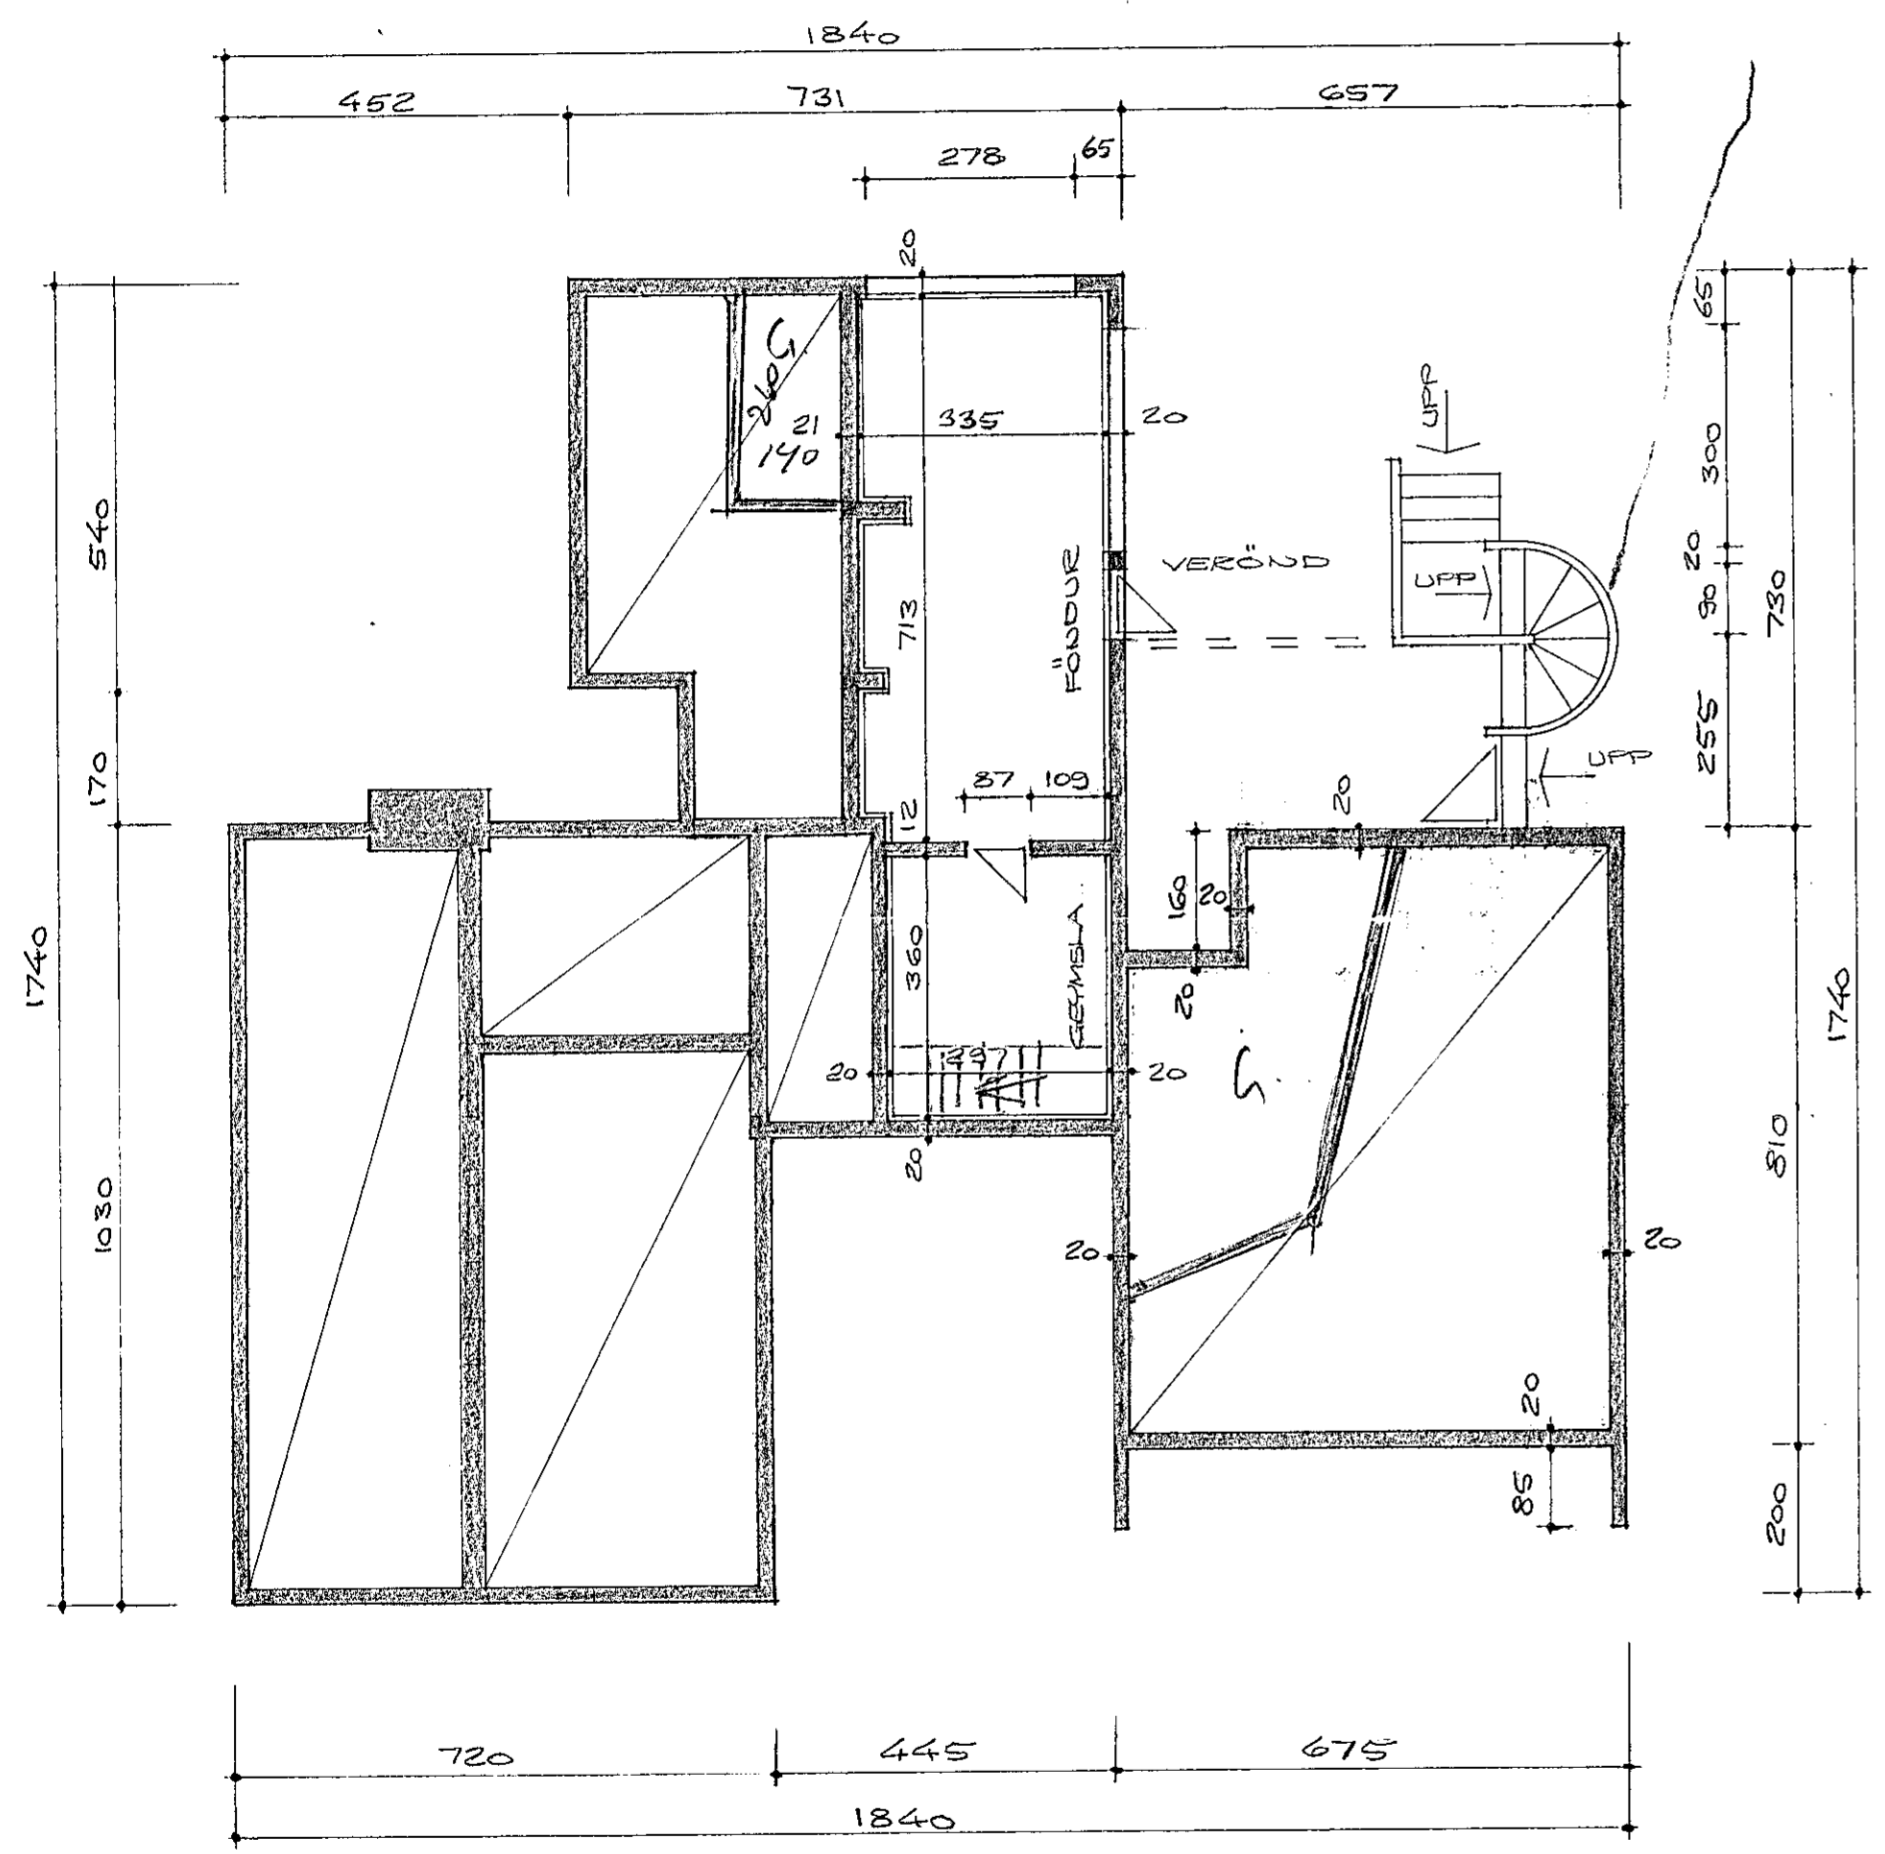

GRUNNMYND, M=1:100

ÓPALT

VÍDIVANGUR NR. 18
HAFNARFIRÐI Í MAÍ 1977
ARVAKHRAUNI 47 50587
Agnar Magnússon FVEÍ