

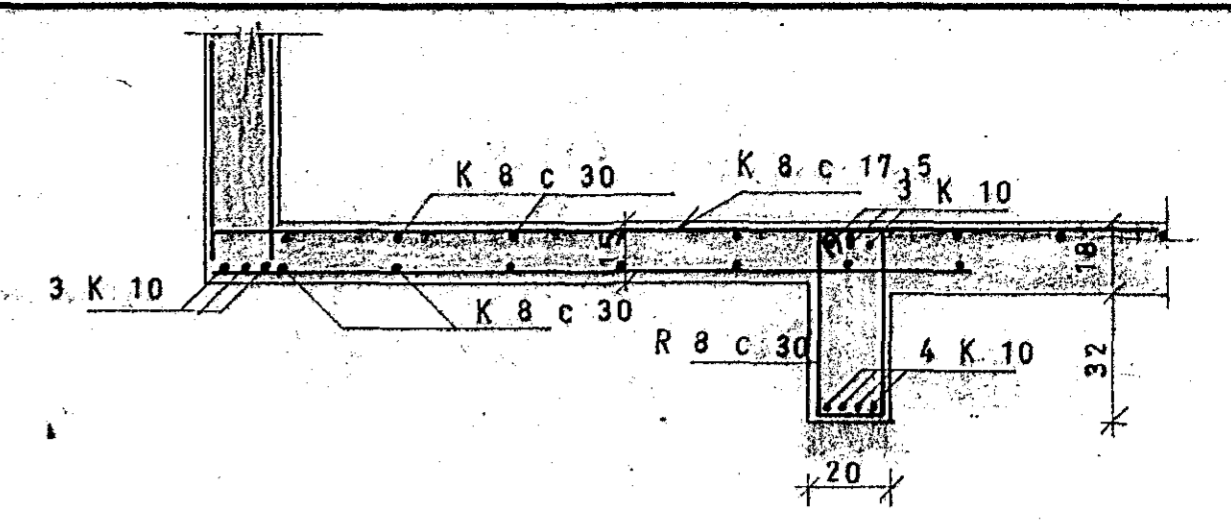



GRUNNMYND 1:50

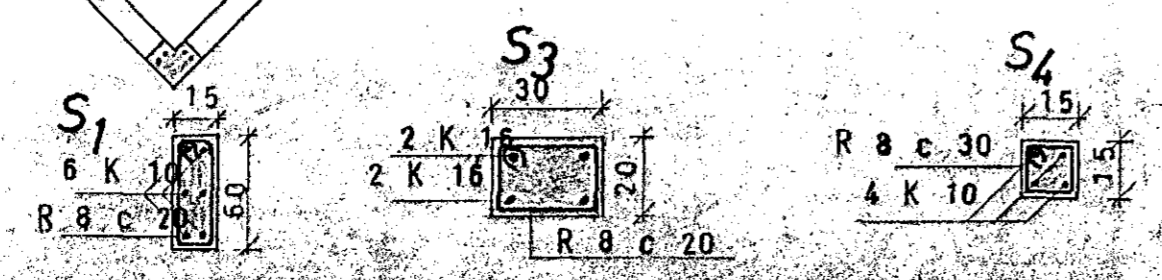

SNID A 1:20

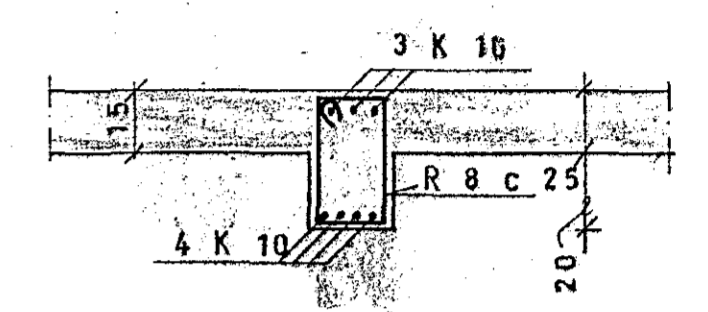

SNID B 1:20

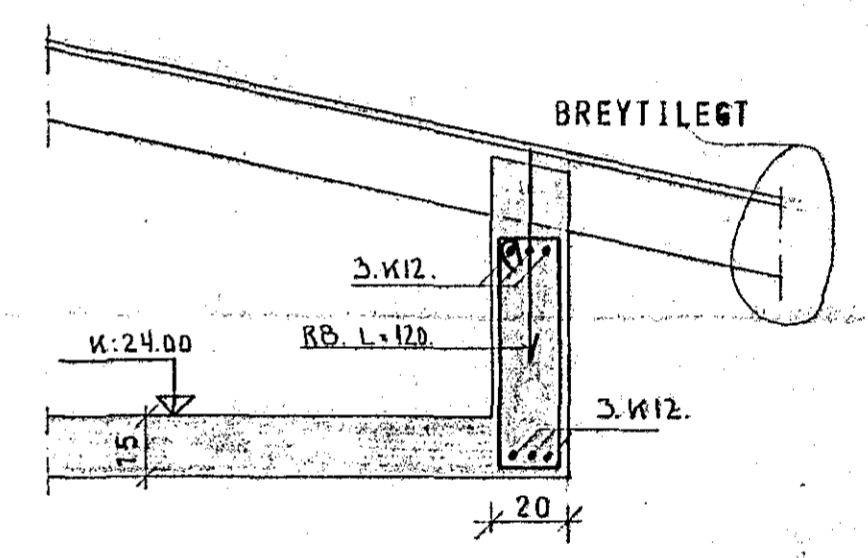

SNID C 1:20

SJÁ SKÝLINGAR Á TEIKN. 1.2.

15. ág. 1978



VÍDIVANGUR 22	MÆLIKVARÐI 1:20	VERK 7714	TEIKN NR 13
PLATA YFIR HÆÐ	Hannað: [initials]	Yfirlaust:	DAGS JÚLÍ '77
JÓHANN GUNNAR BERGÞÓRSSON STRANDGÖTU 11 - HAFNARFJÖRÐI - SÍMI 63315	Teiknað: [initials]	Samþ: [initials]	
	BREYTT JÚLÍ '78		