




Þaksperrur, 1:50

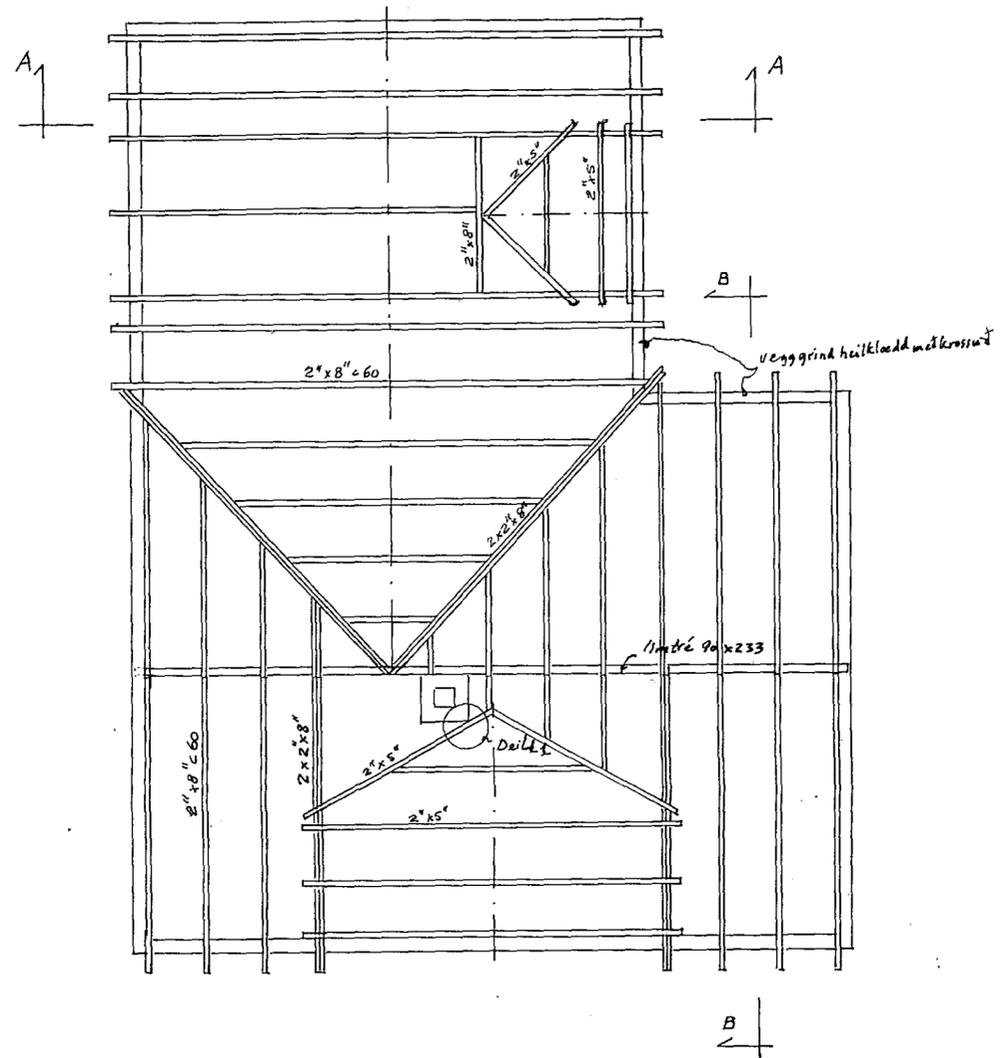

Kvistur á suðvesturhlíð, 1:50

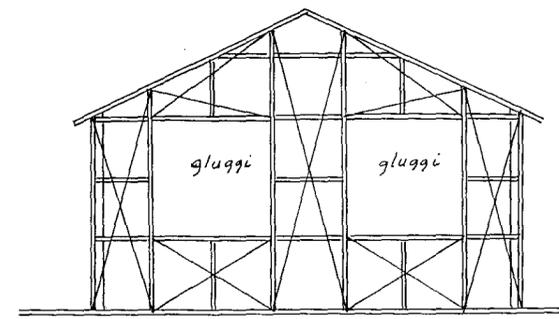


Gafl í norðvestur, 1:50

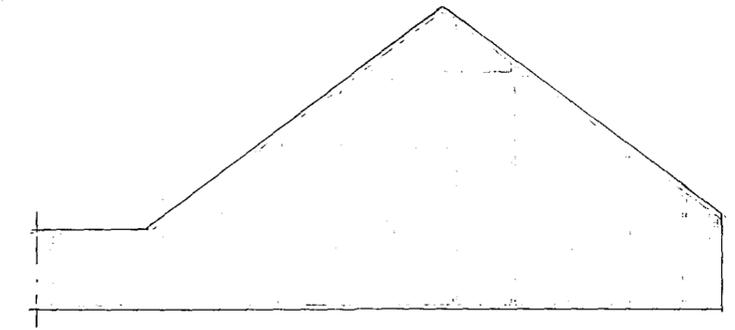


Norðvesturhlíð húss er úr steinsteypu


Gafl í norðaustur, 1:50

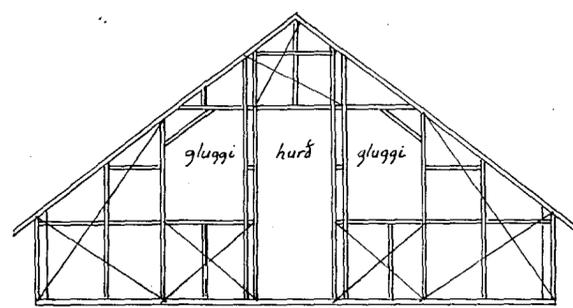


Gafl í suðaustur, 1:50

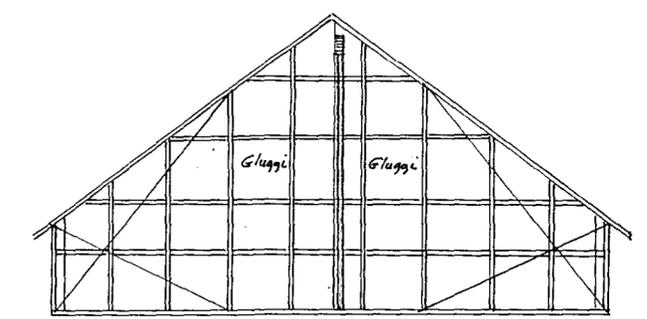


Festing limtrébita við steypnan vegg, 1:20

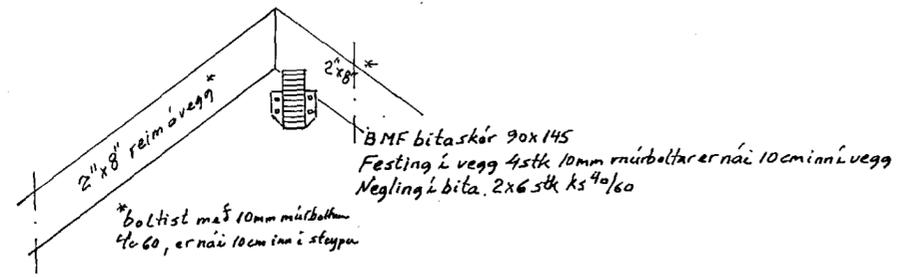


Tenging limtrébita við skorstein 1:20

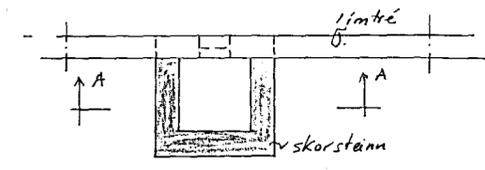

Snið A-A, 1:20

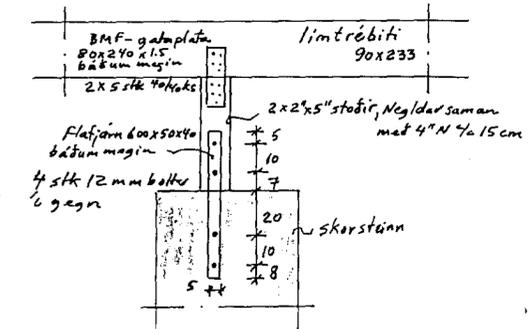

Festing limtrébita við vegggrind 1:20

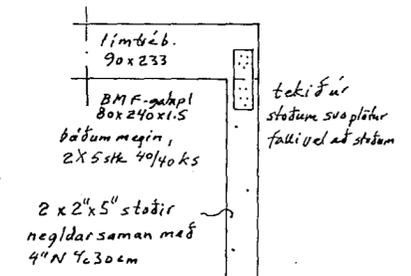

Ath. 8/9'94: Veggjagrind á suðausturhorni húss á l.hæð var endurnýjuð á samt fótrem (múr b. 10mm 4.60) í horn var sett 3 stk 2" x 5" stöðir og til hlíðar 2" x 5" 4.60. Beggja megin horns var klætt með 12mm grenikrossvið þéttnegt á grind.

Ath: Allt grindarefni skal vera 2" x 5" Skástrik tákna afstivingu með 12mm rakapólnum grenikrossvið. þéttnegt á stöðir og lausholt með 40/40 ks 4.10cm þak skal heiklaedt með 1" x 6"



Vörðustigur 3, Hafnarf.		Þaksperrur veggjagrindur	
Verkfræðistofa Kristjáns Þ. Haraldssonar 5672310			
Mkv. 1:50	Teikn.nr. 2	Hannað maí'94	Teiknað maí'94
1:20		R.H.	R. Haraldsson
1:10			