



Gengt korti yfir eldvarmaveggi á
 bílgeymslu í samræði við stökk-
 litshjóra, í samræði opinn eldstað.
 Hitaleiki mikið holt í gólf.


Samþykkt á fundi bygginga-
 nefndar þ. 12/3 1969
 BYGGINGAFULLTRUINN
 Í HAFNAFIRÐI
[Signature]

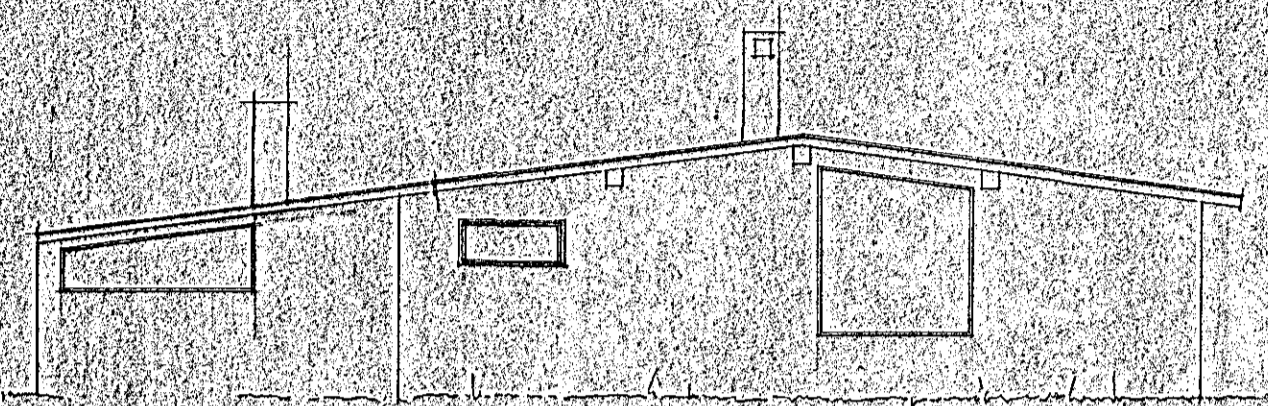

vestur

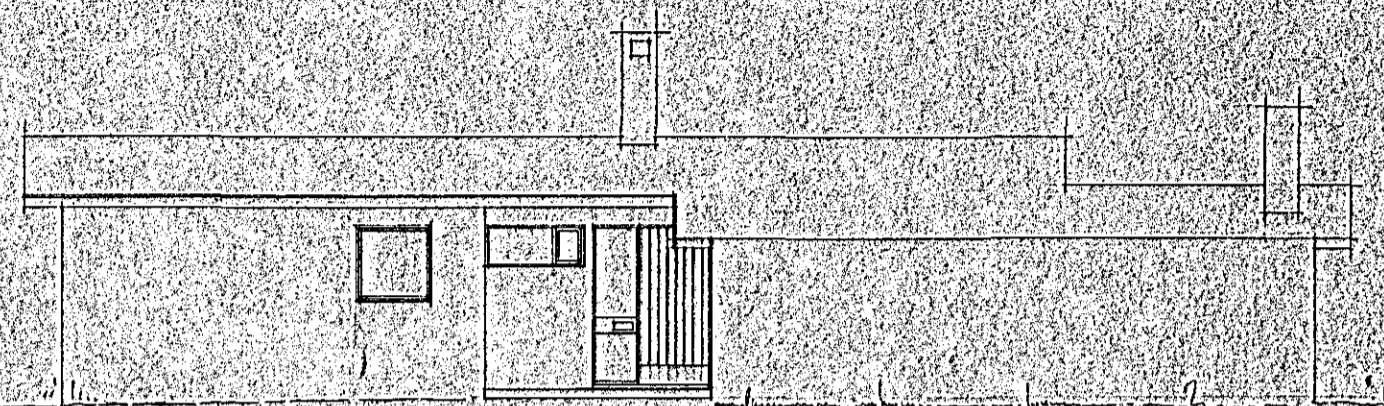


norður

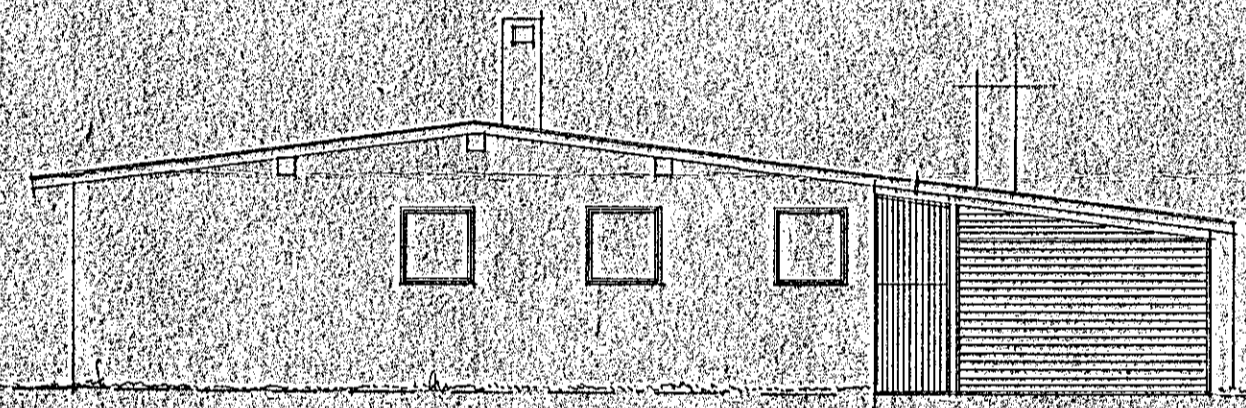


austur


22.06 landling + leðamörkun
 við götu

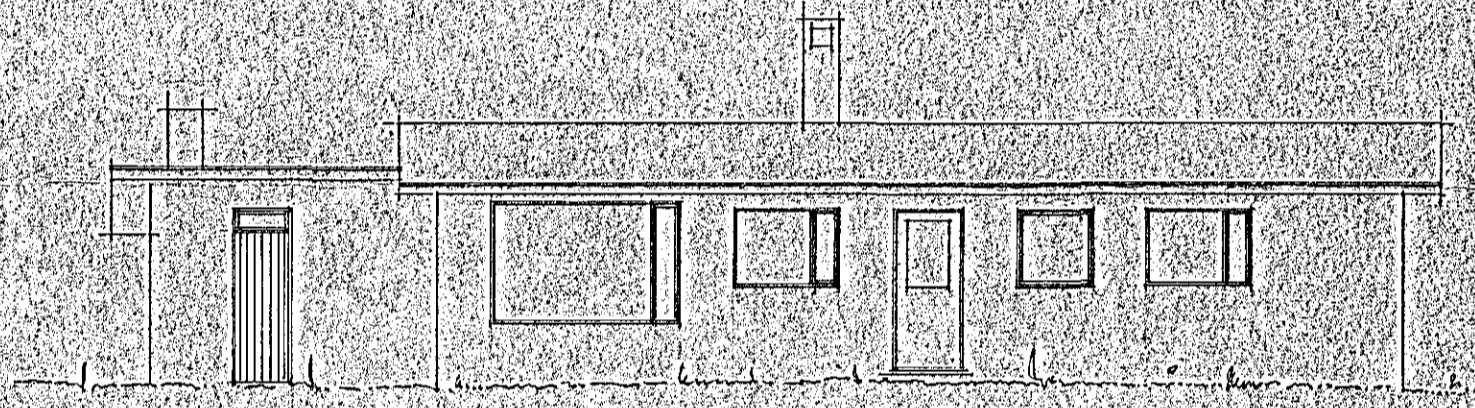

suður

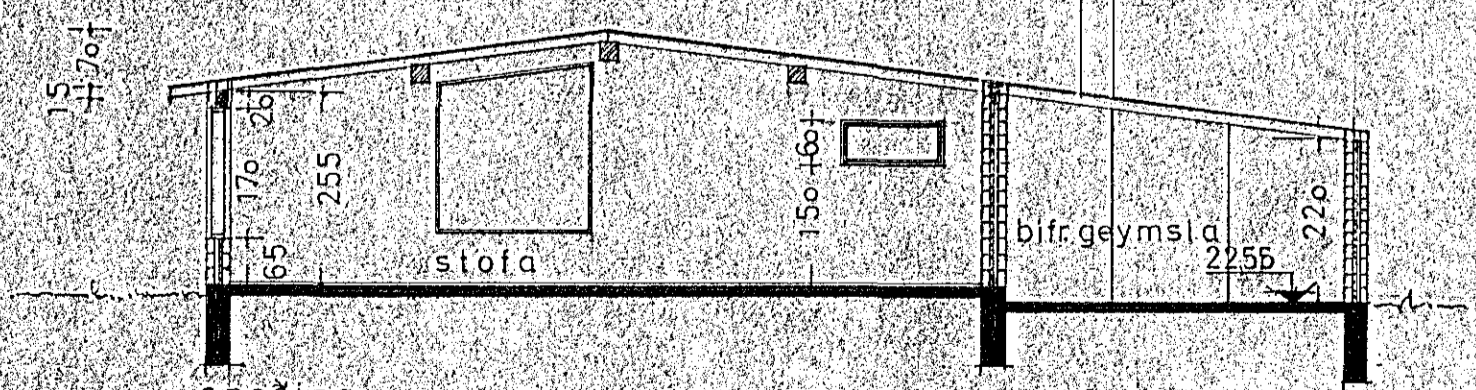

sneiðing
 fullfragengið gólf K. 22,80
 stept gólf K. 22,75

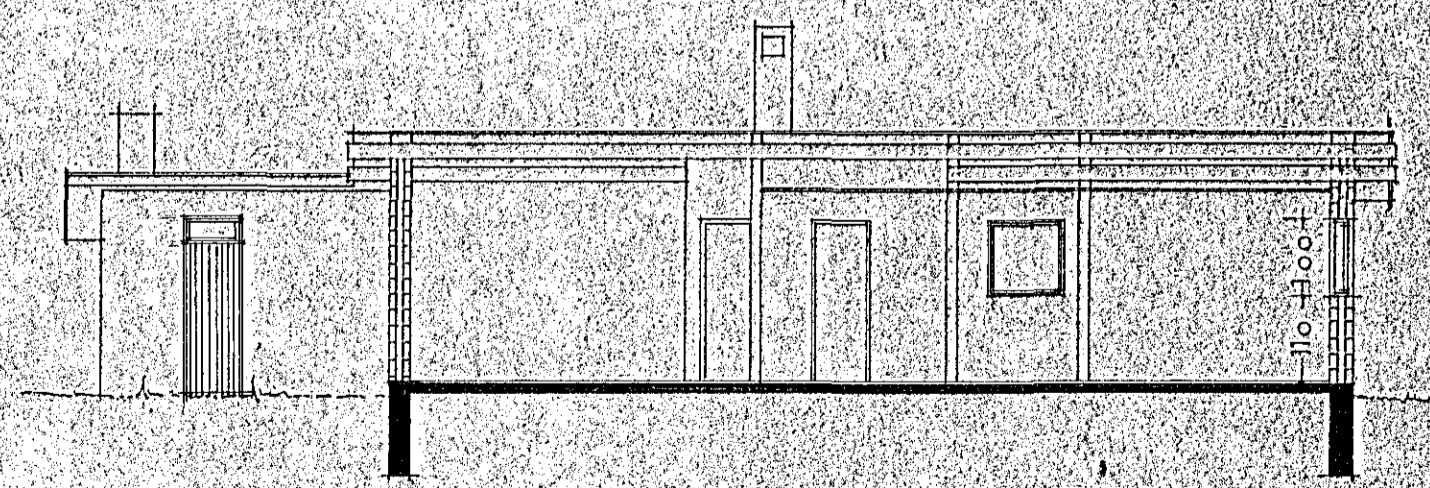

sneiðing um mæli

BRUÐVANGUR II HAFNAFIRÐI
 UTLIT OG SNEIÐINGAR 1:100
 hafnarfirði 8.3.1969

[Signature]
 Byggingafræðingur