
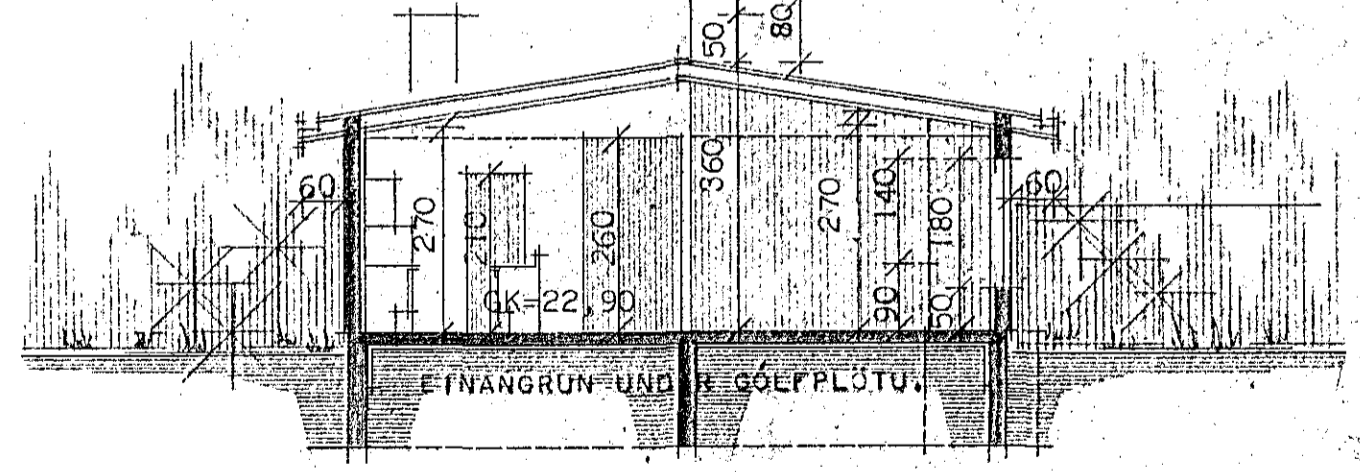
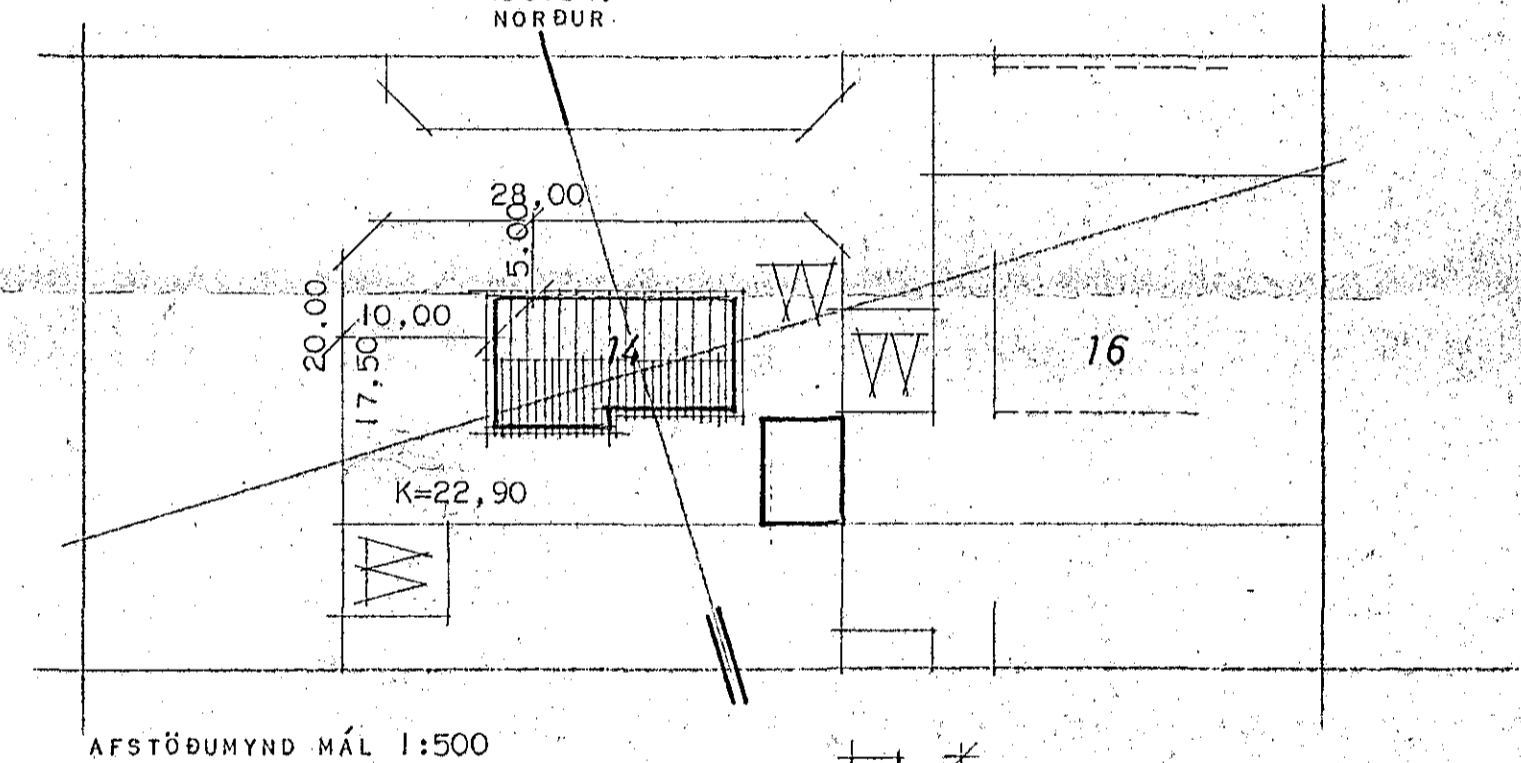
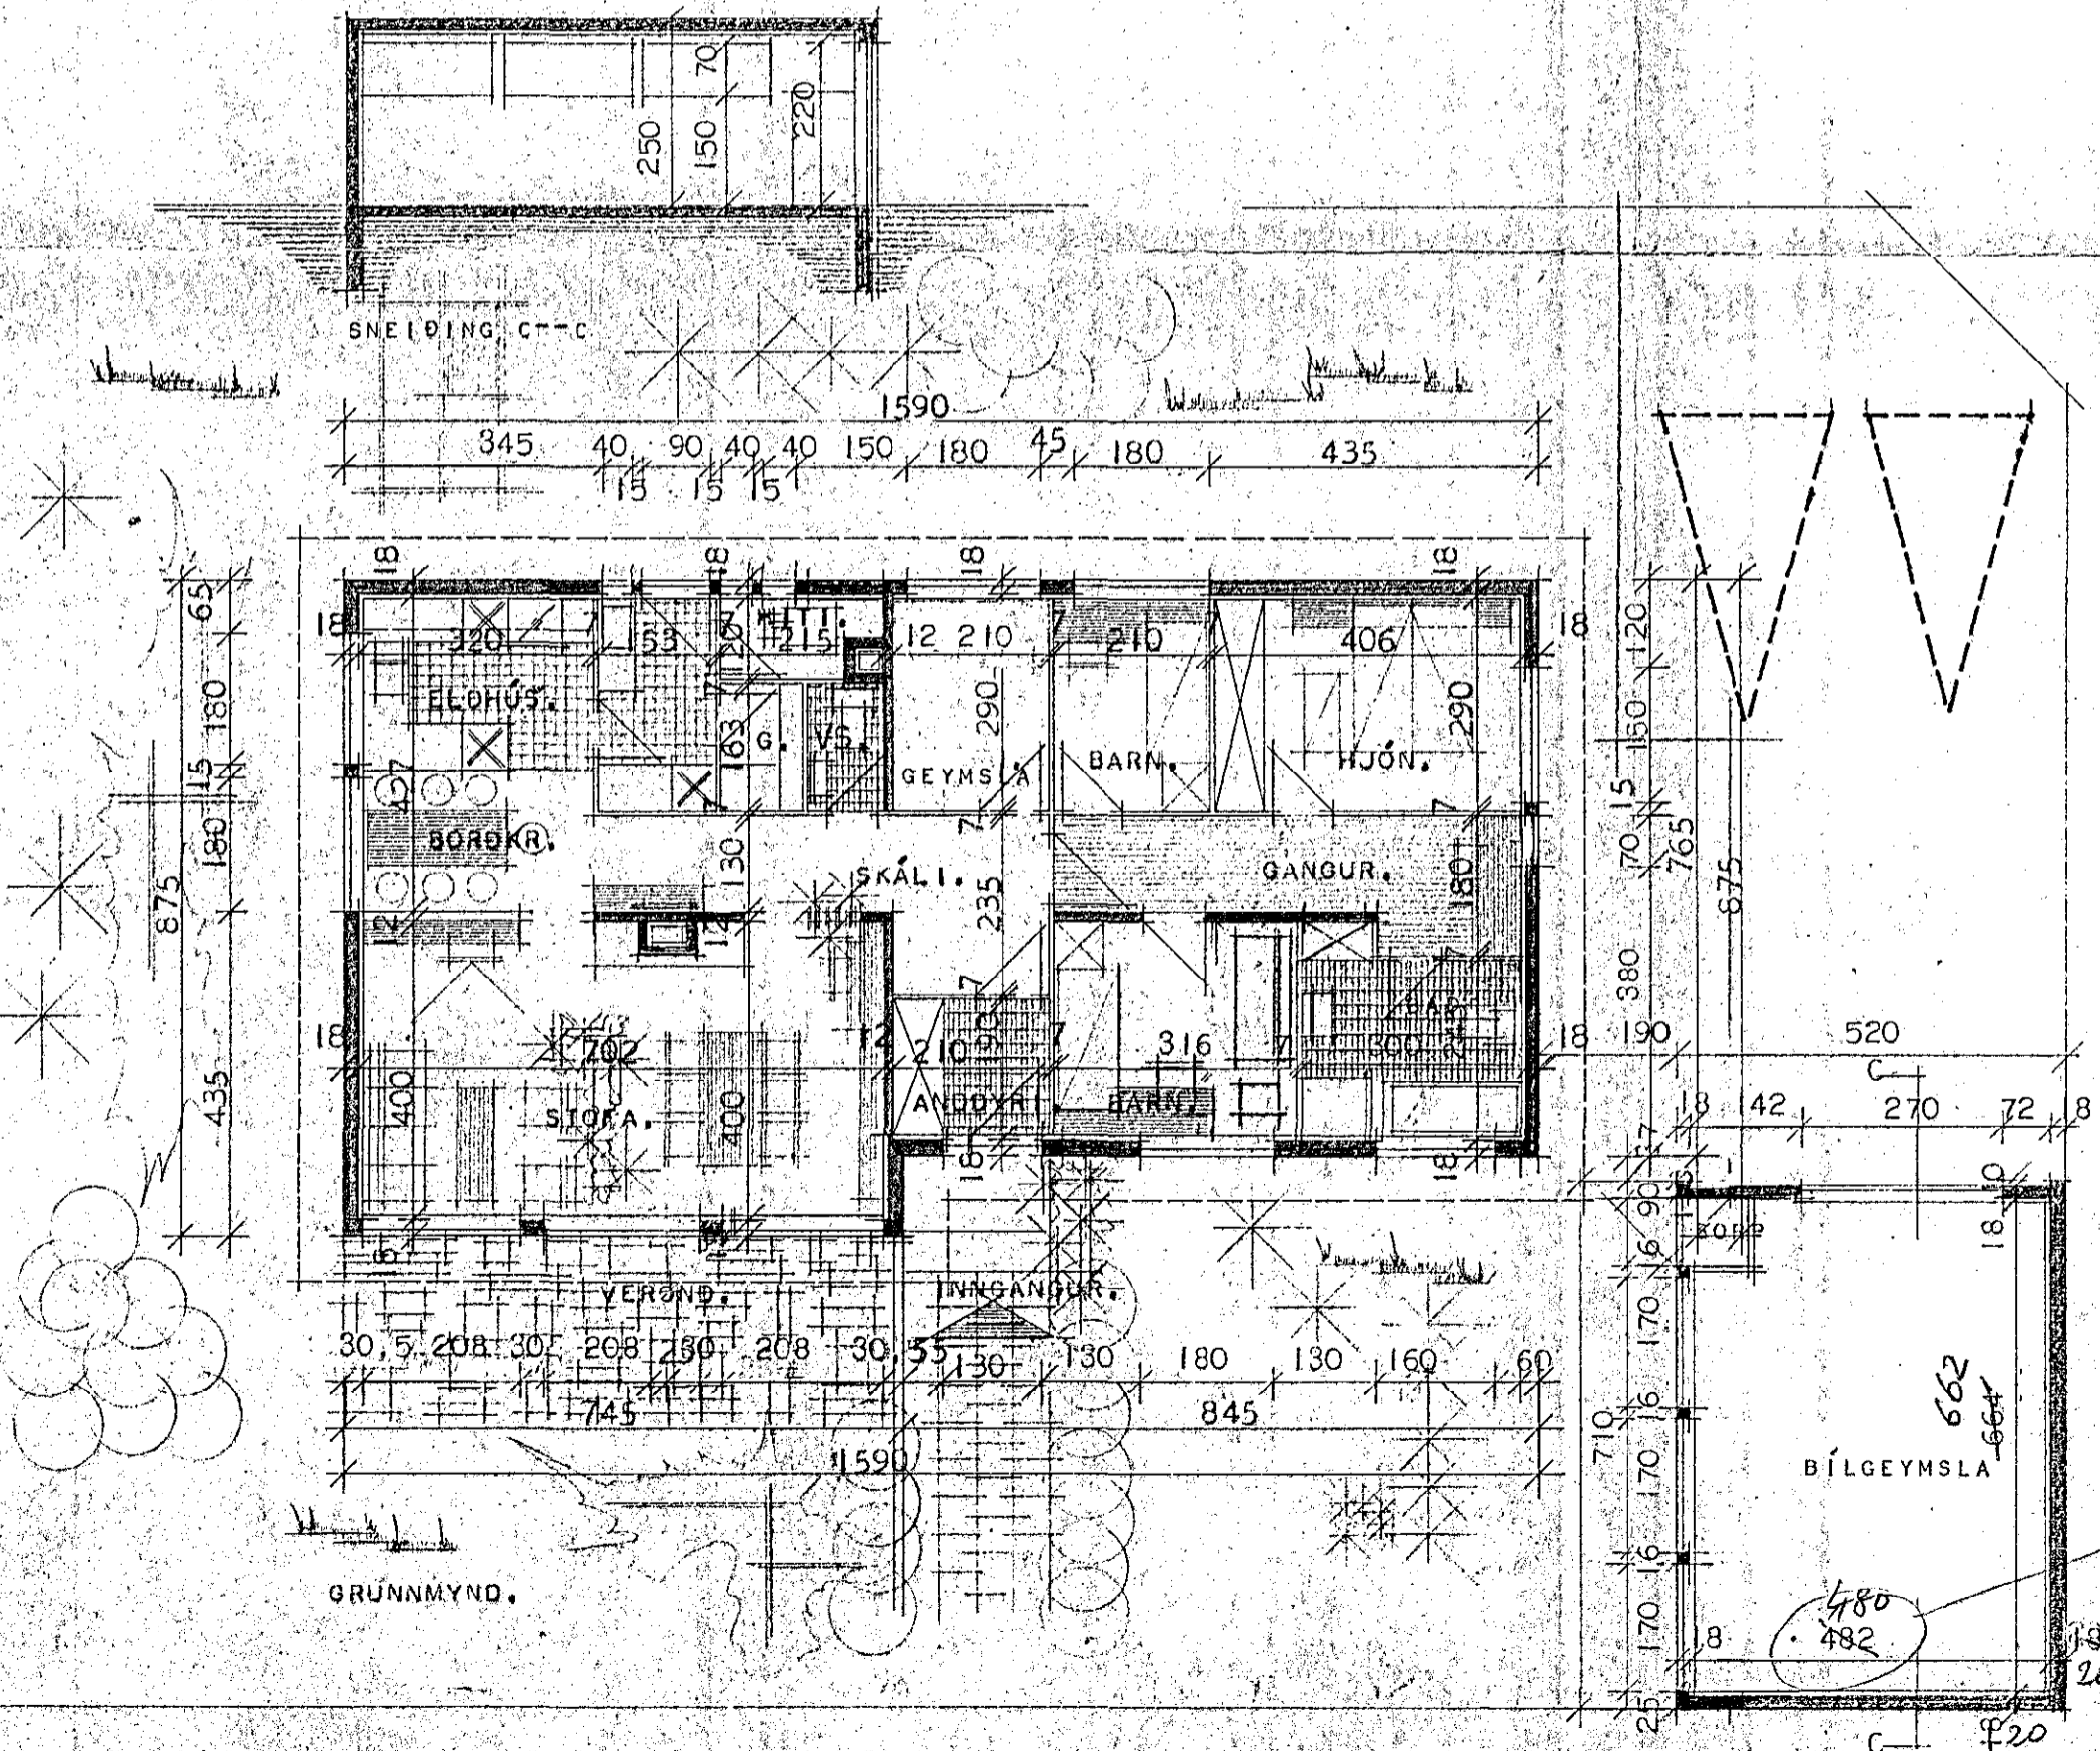
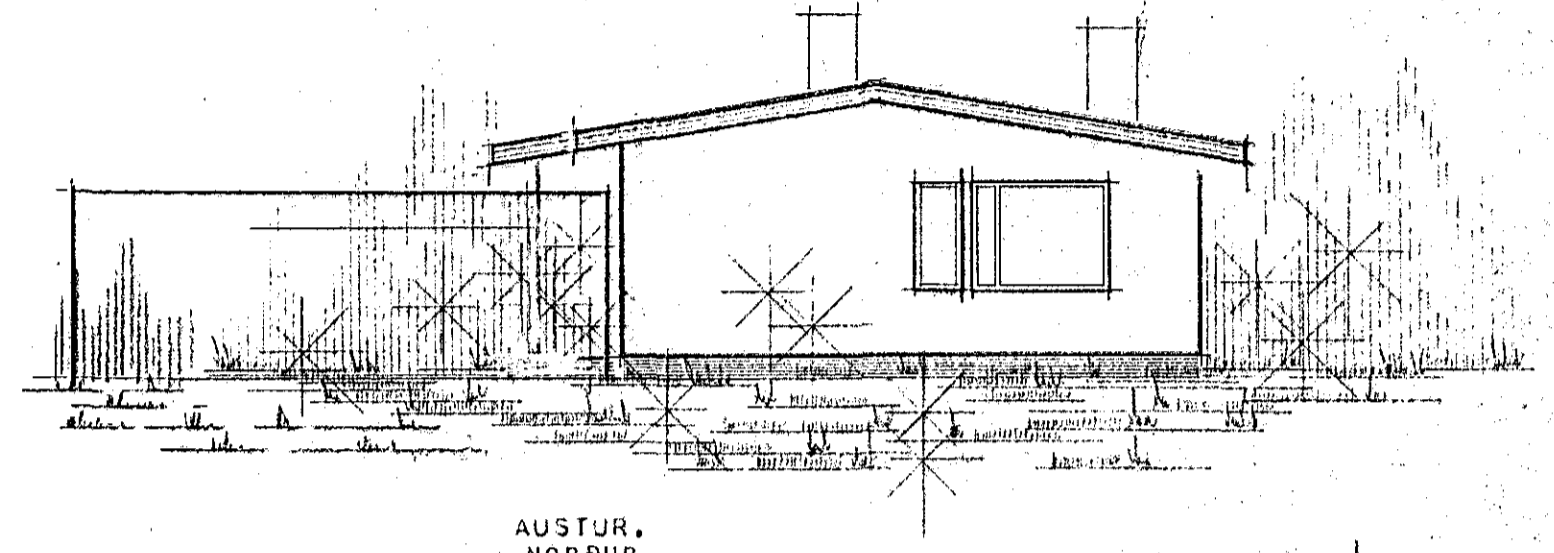
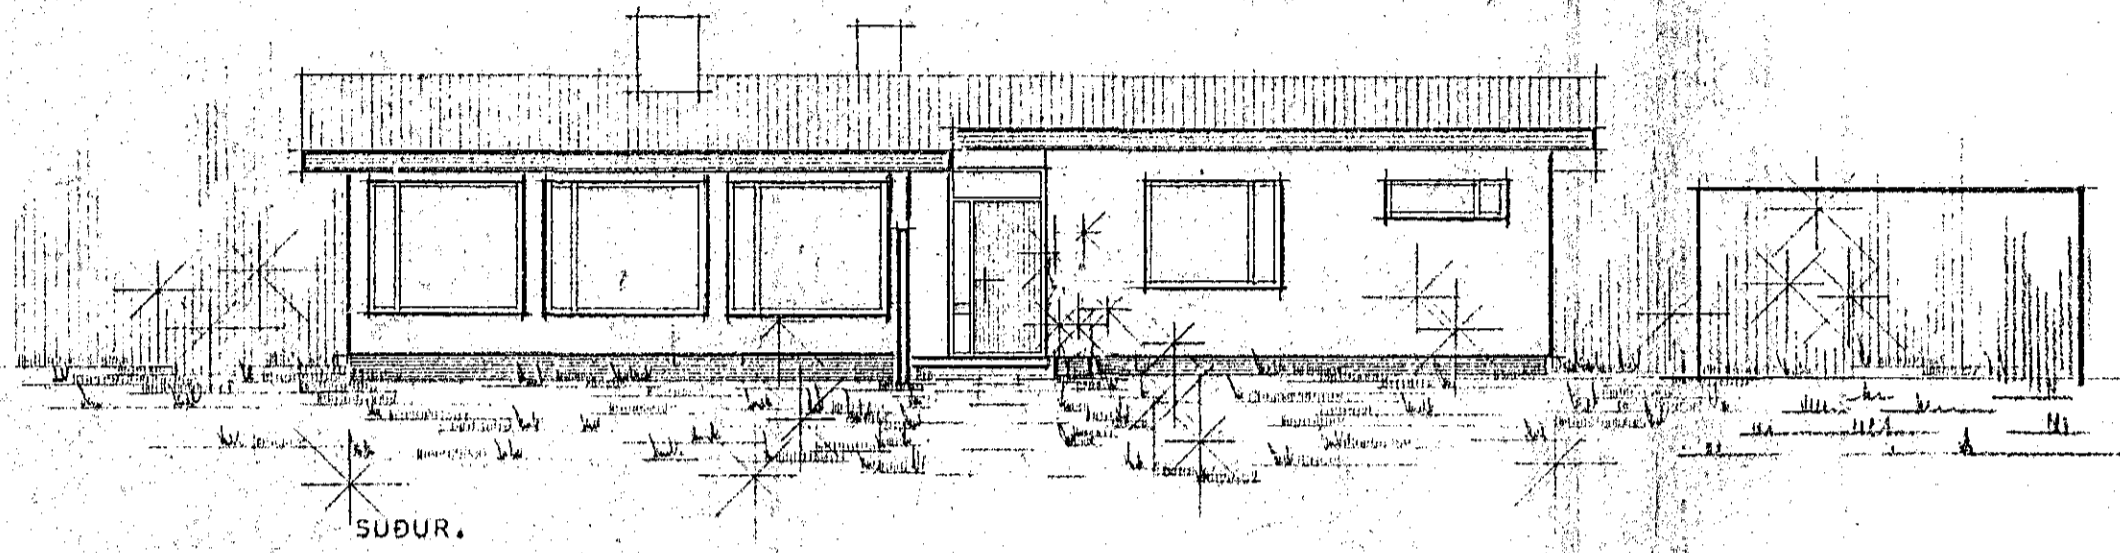
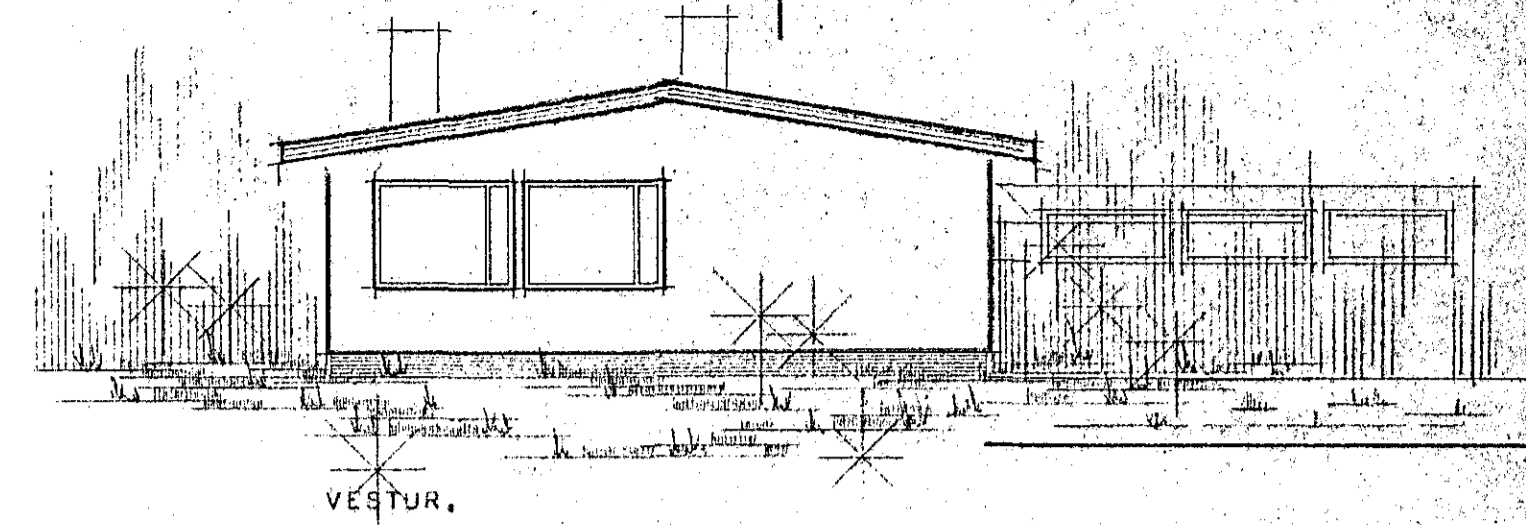


ÞRÚÐVANGUR 14.  
HAFNARFIRÐI

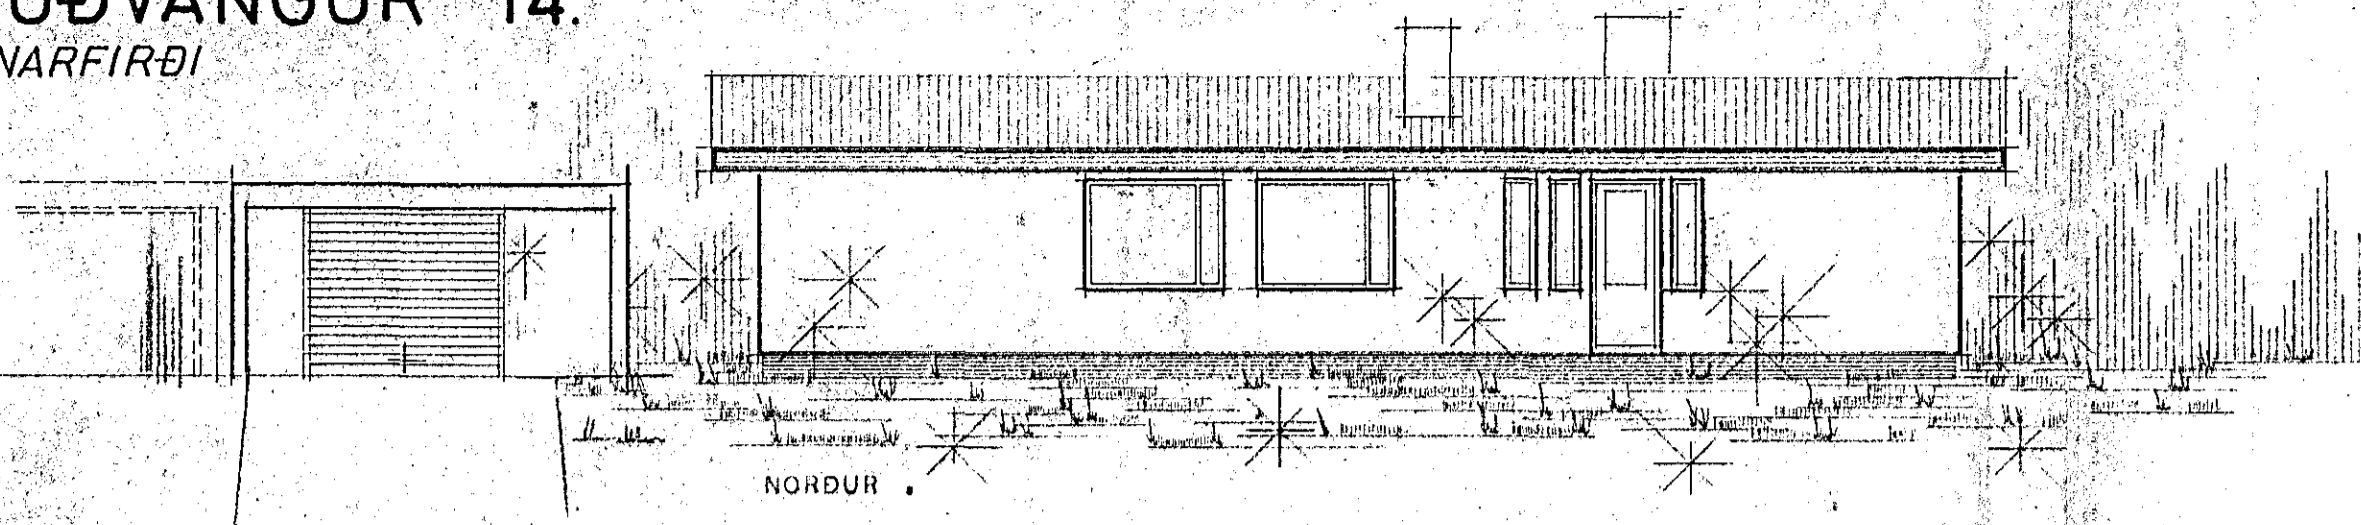

stakun á þessu.  
VEGGIR OG LOFT-AD-HITAKLEFA SÉU  
GERDIR ÚR ELDJÆRANSTUÐUM OG MÚRHÚÐUM.  
noindur þ. 16. 6. 1971  
BYGGINGAFLUTUNINN  
I HAFNARFIRÐI  
= *[Signature]*  
BÍLG. BREYTT Í APRÍL 71 SG

HÚSNÆÐISMÁLASTOFNUN RÍKISINS	
GRUNNMYND, ÚTLIT OG SNEIÐING MÁL 1:100	EINBYLISHÚS VERK
AFSTÖÐUMYND MÁL 1:500	1132 BREYTT
	BLAÐ NR. 1
	1970

*[Signature]*