




SNID A 1:20

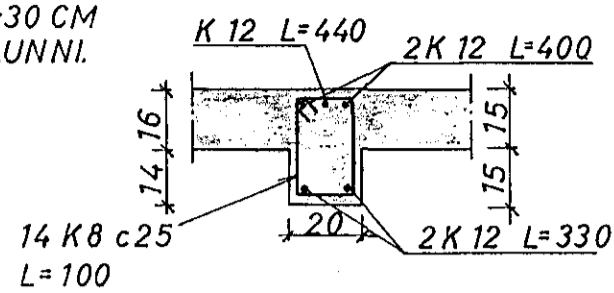


SNID B 1:20

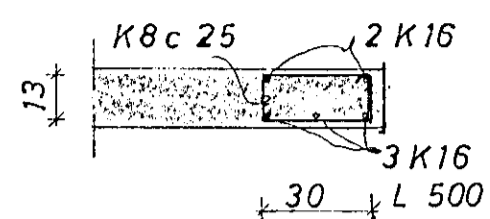



SNID C 1:20

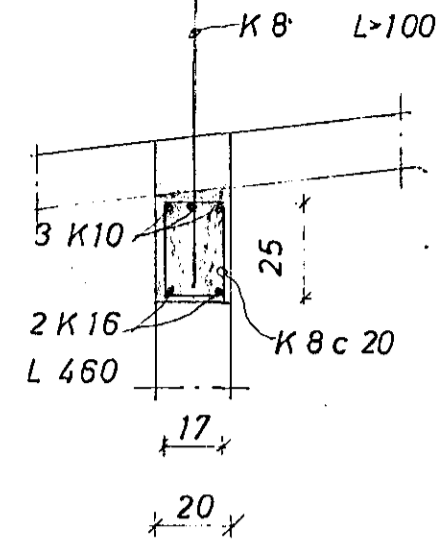


SNID D 1:20

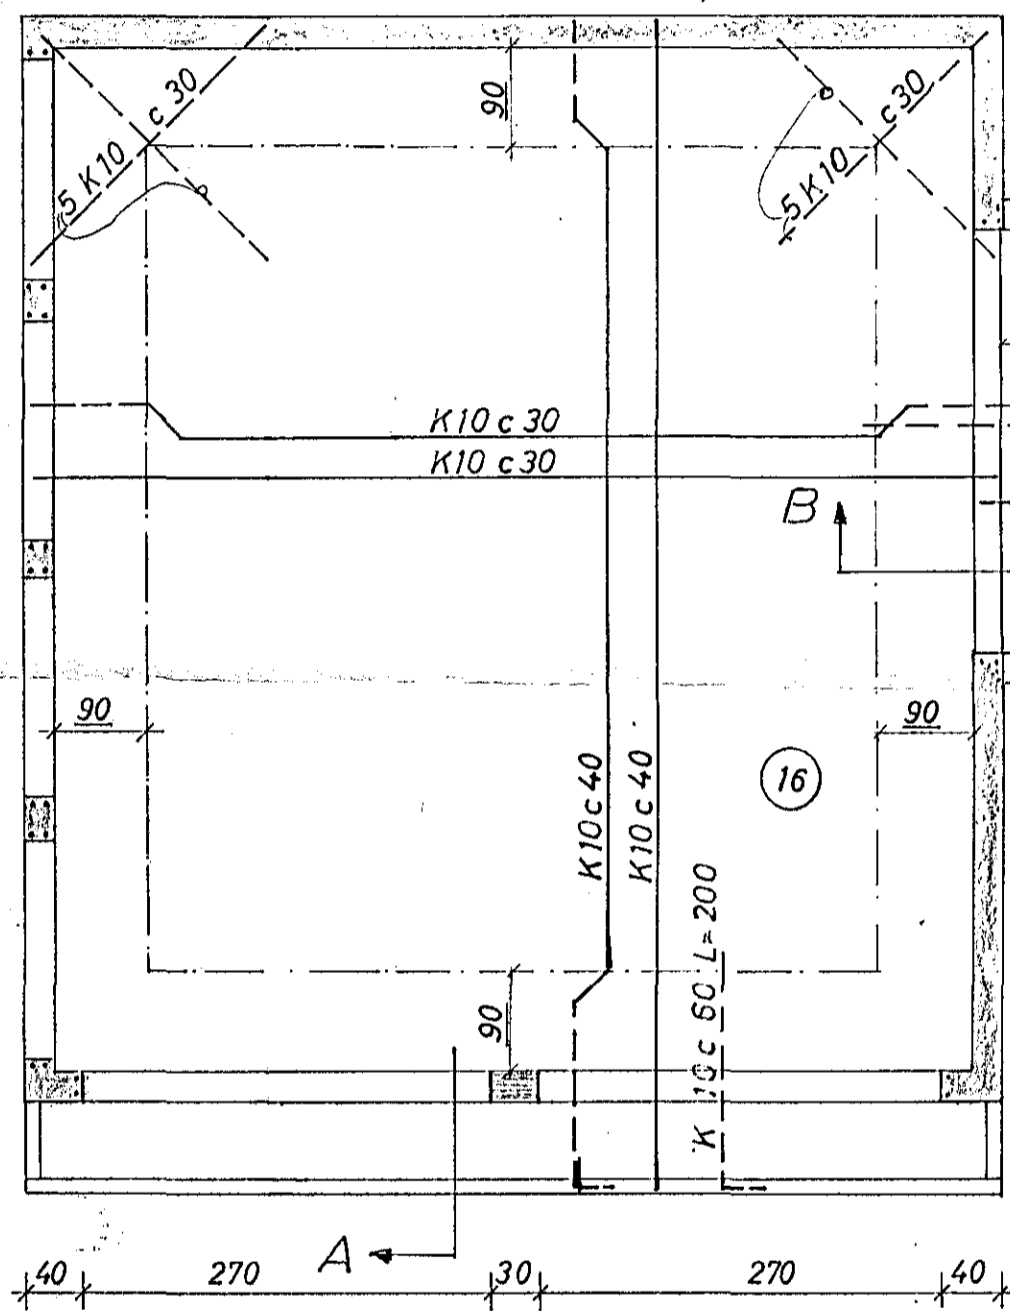

GRUNNMYND 1:50

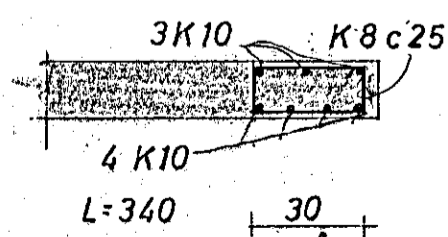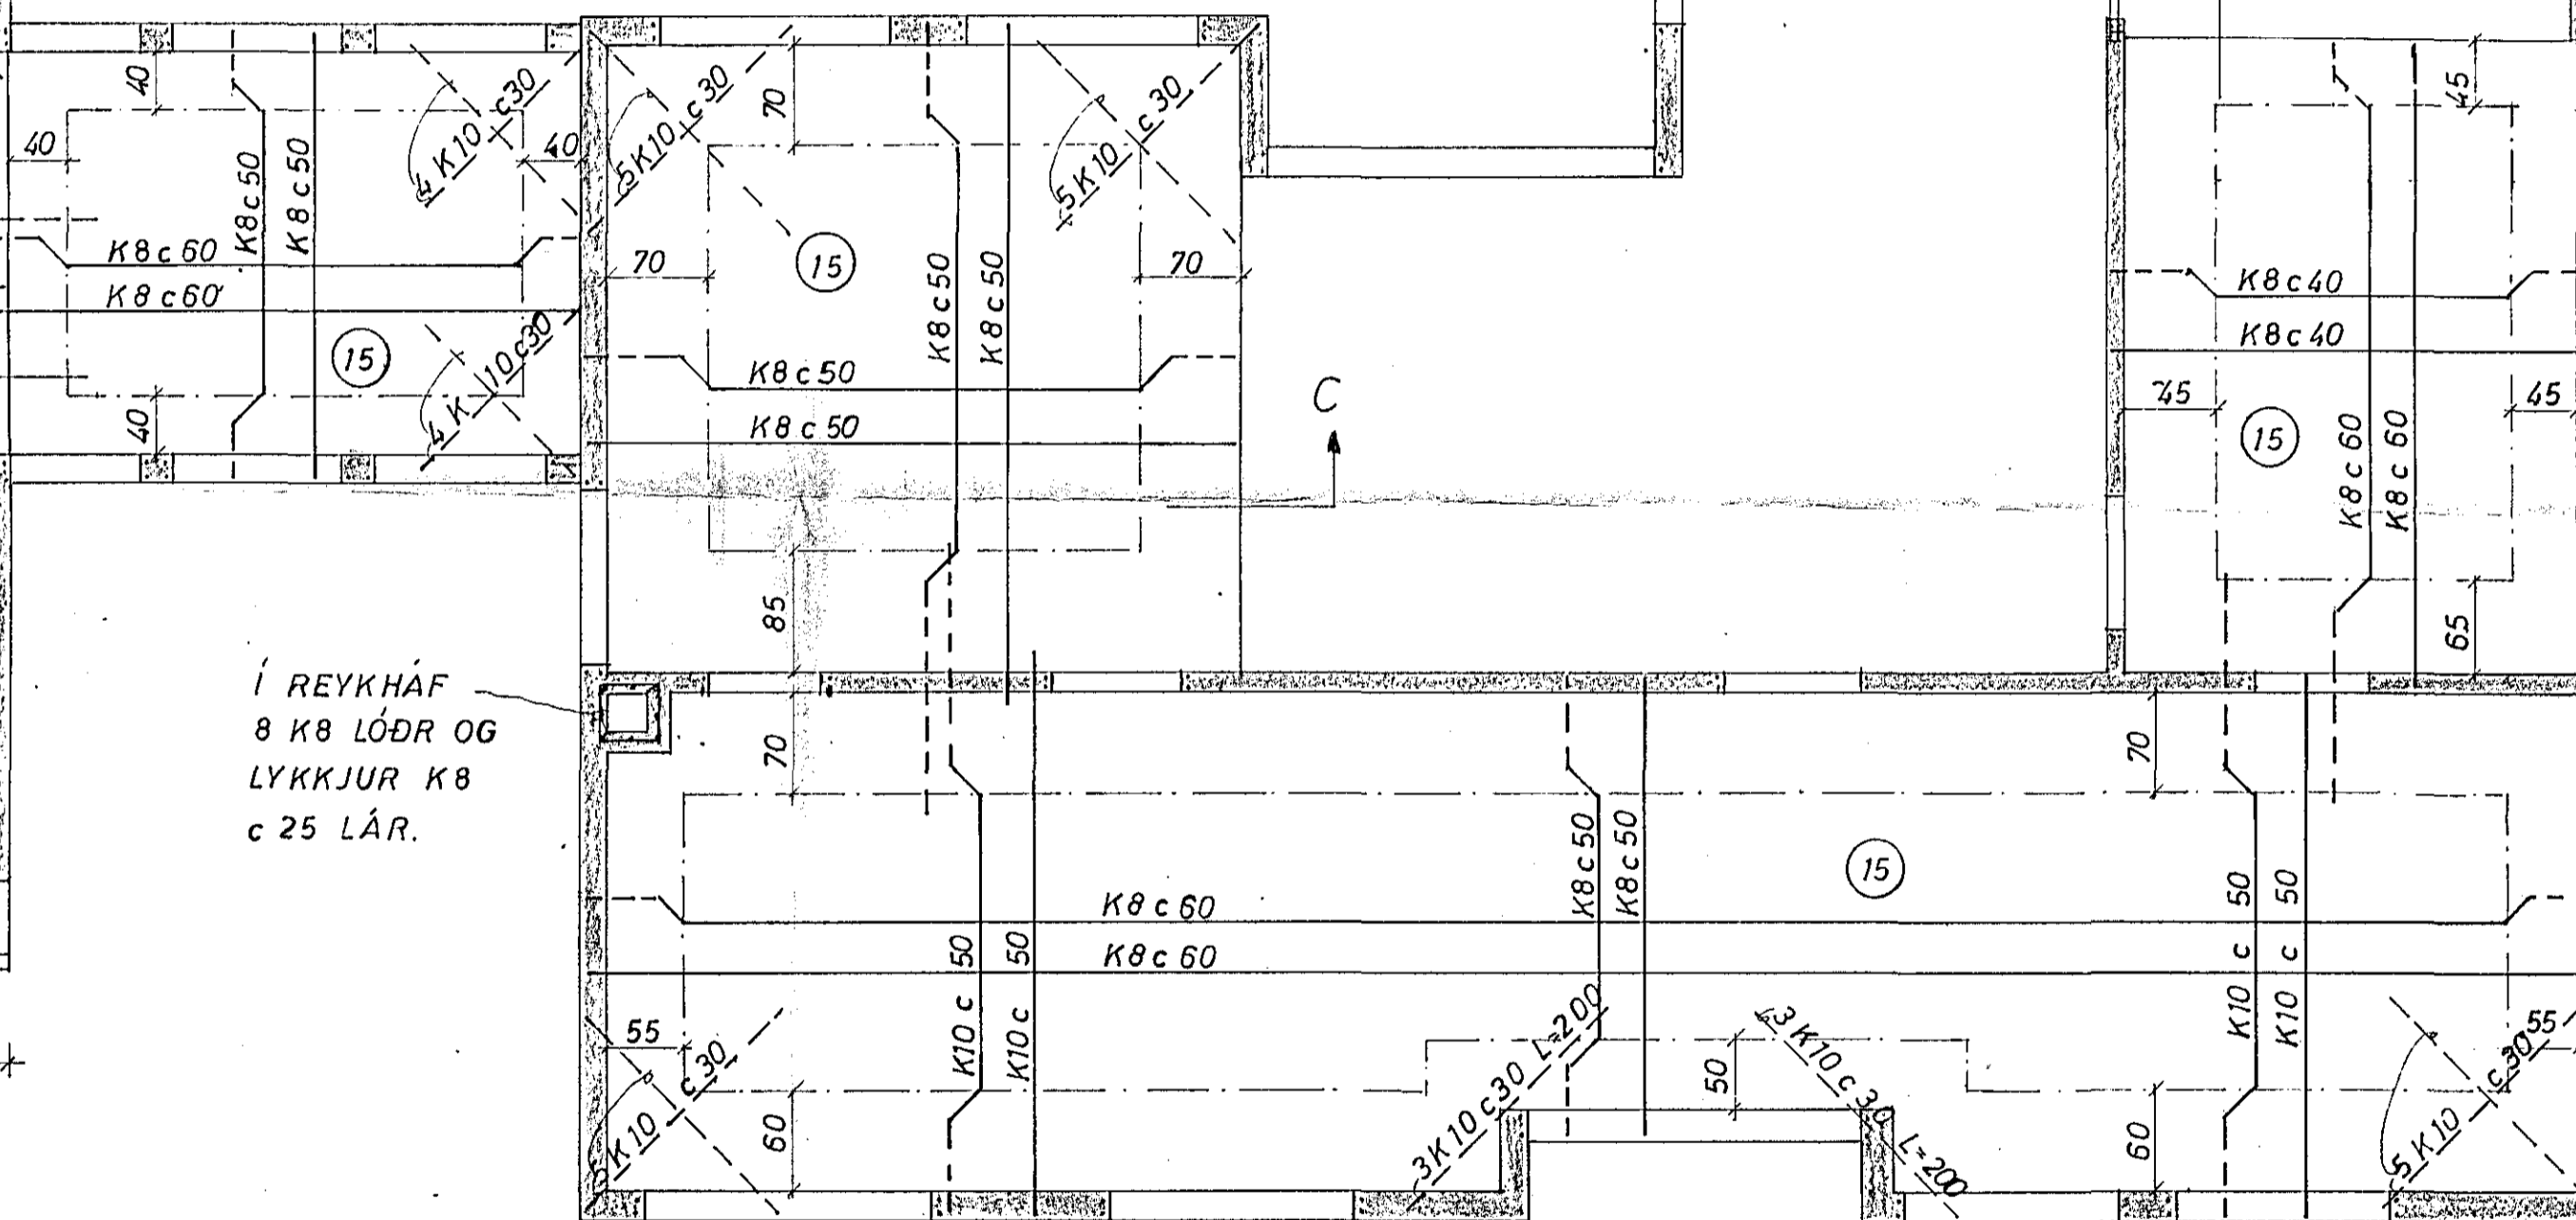


SNID E 1:20

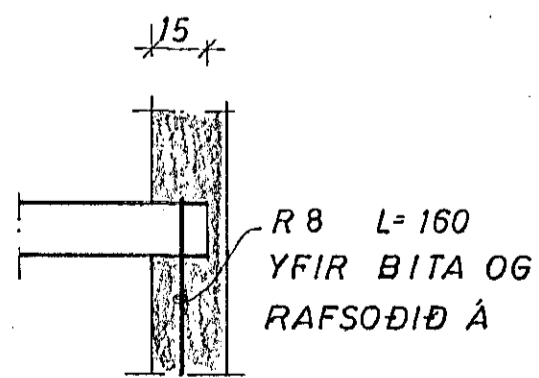

FESTING Á BITA 1:20

SKÝRINGAR:
 Í EFSTU STEYPUKIL TIL
 FESTINGAR Á SPERRUM K8 c 20 L=100
 AÐRAR SKÝRINGAR SJÁ TEIKN NR 2.

UNDIRSTRIKUD MÁL ERU MÁL, SEM
 HAFA BREYST.

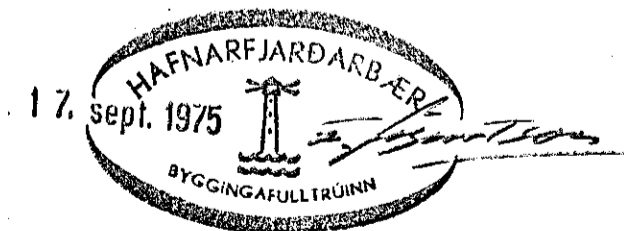

ÞRÚÐVANGUR 15 HAFNARFIRÐI	MÆLIKVARDI 1:20 1:50	VERK 7122	TEIKN NR 3
PLATA YFIR 1. HÆÐ	Hannað: Teiknað: <i>YFB</i>	Yfirfarið: Samp: <i>YFB</i>	DAGS MÁÍ 72
JÓHANN GUNNAR BERGPÓRSSON VERKFR MVFI KÖLDUKINN 9 - HAFNARFIRÐI - Sími 52895	BREYTT þ. 175088		