BYGGINGARLEYFI NR. 28 / 1971

Breytingu 16/8 6/12 71/71

BYGGINGAFULLTRÚI RÍKISINS
Í HAFNARFIRÐI
F. Sigurðsson

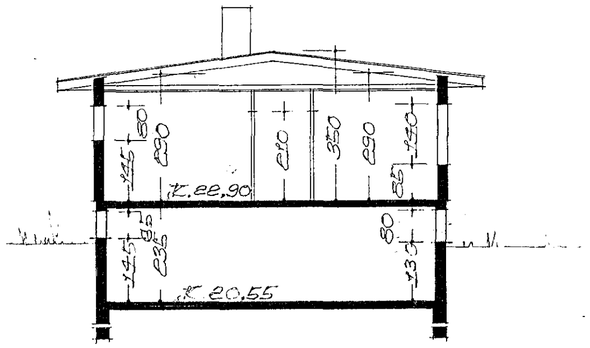

SNIÐ A-A

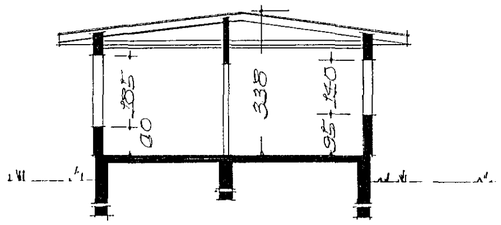

SNIÐ B-B

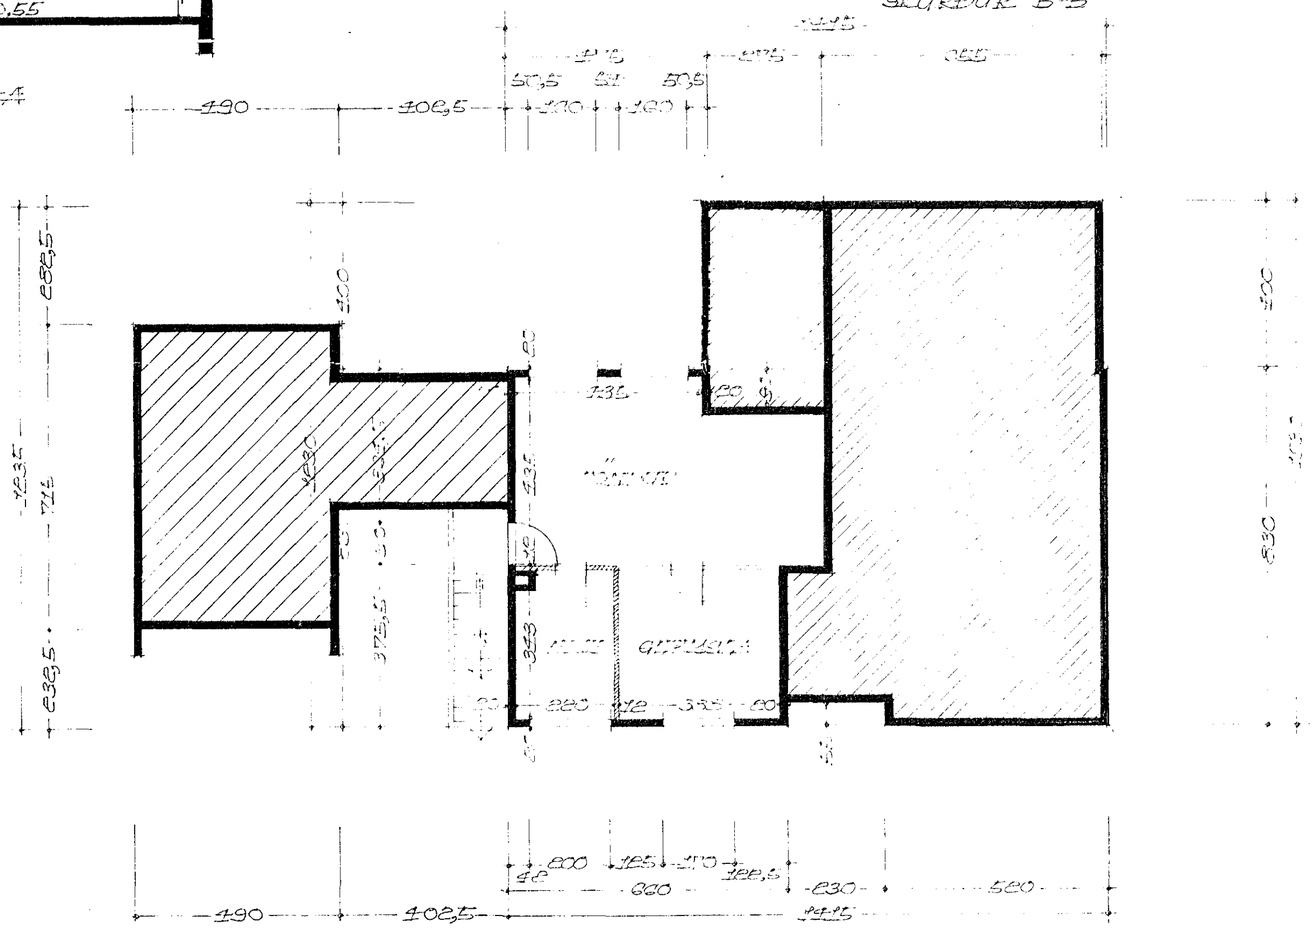

GRUNNMYND KJALLARA

BREYTT Í NÓV 1971
F. Sigurðsson

BREYTT Í JÚLÍ 1971
F. Sigurðsson