
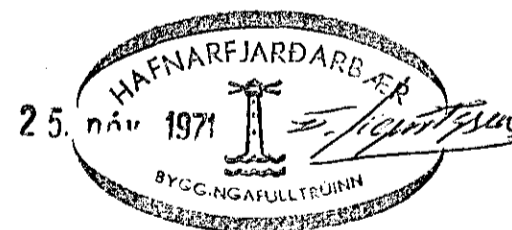


SNID - B 1:20

SNID - A 1:20

BÍLSKÓRSPLATA ÞÓSSAST UPPÓR SJÁLFRI SÉR UM LEID OG STEYPT ER HALLI Á UNDIRSLÆTTI 2 CM Á METER

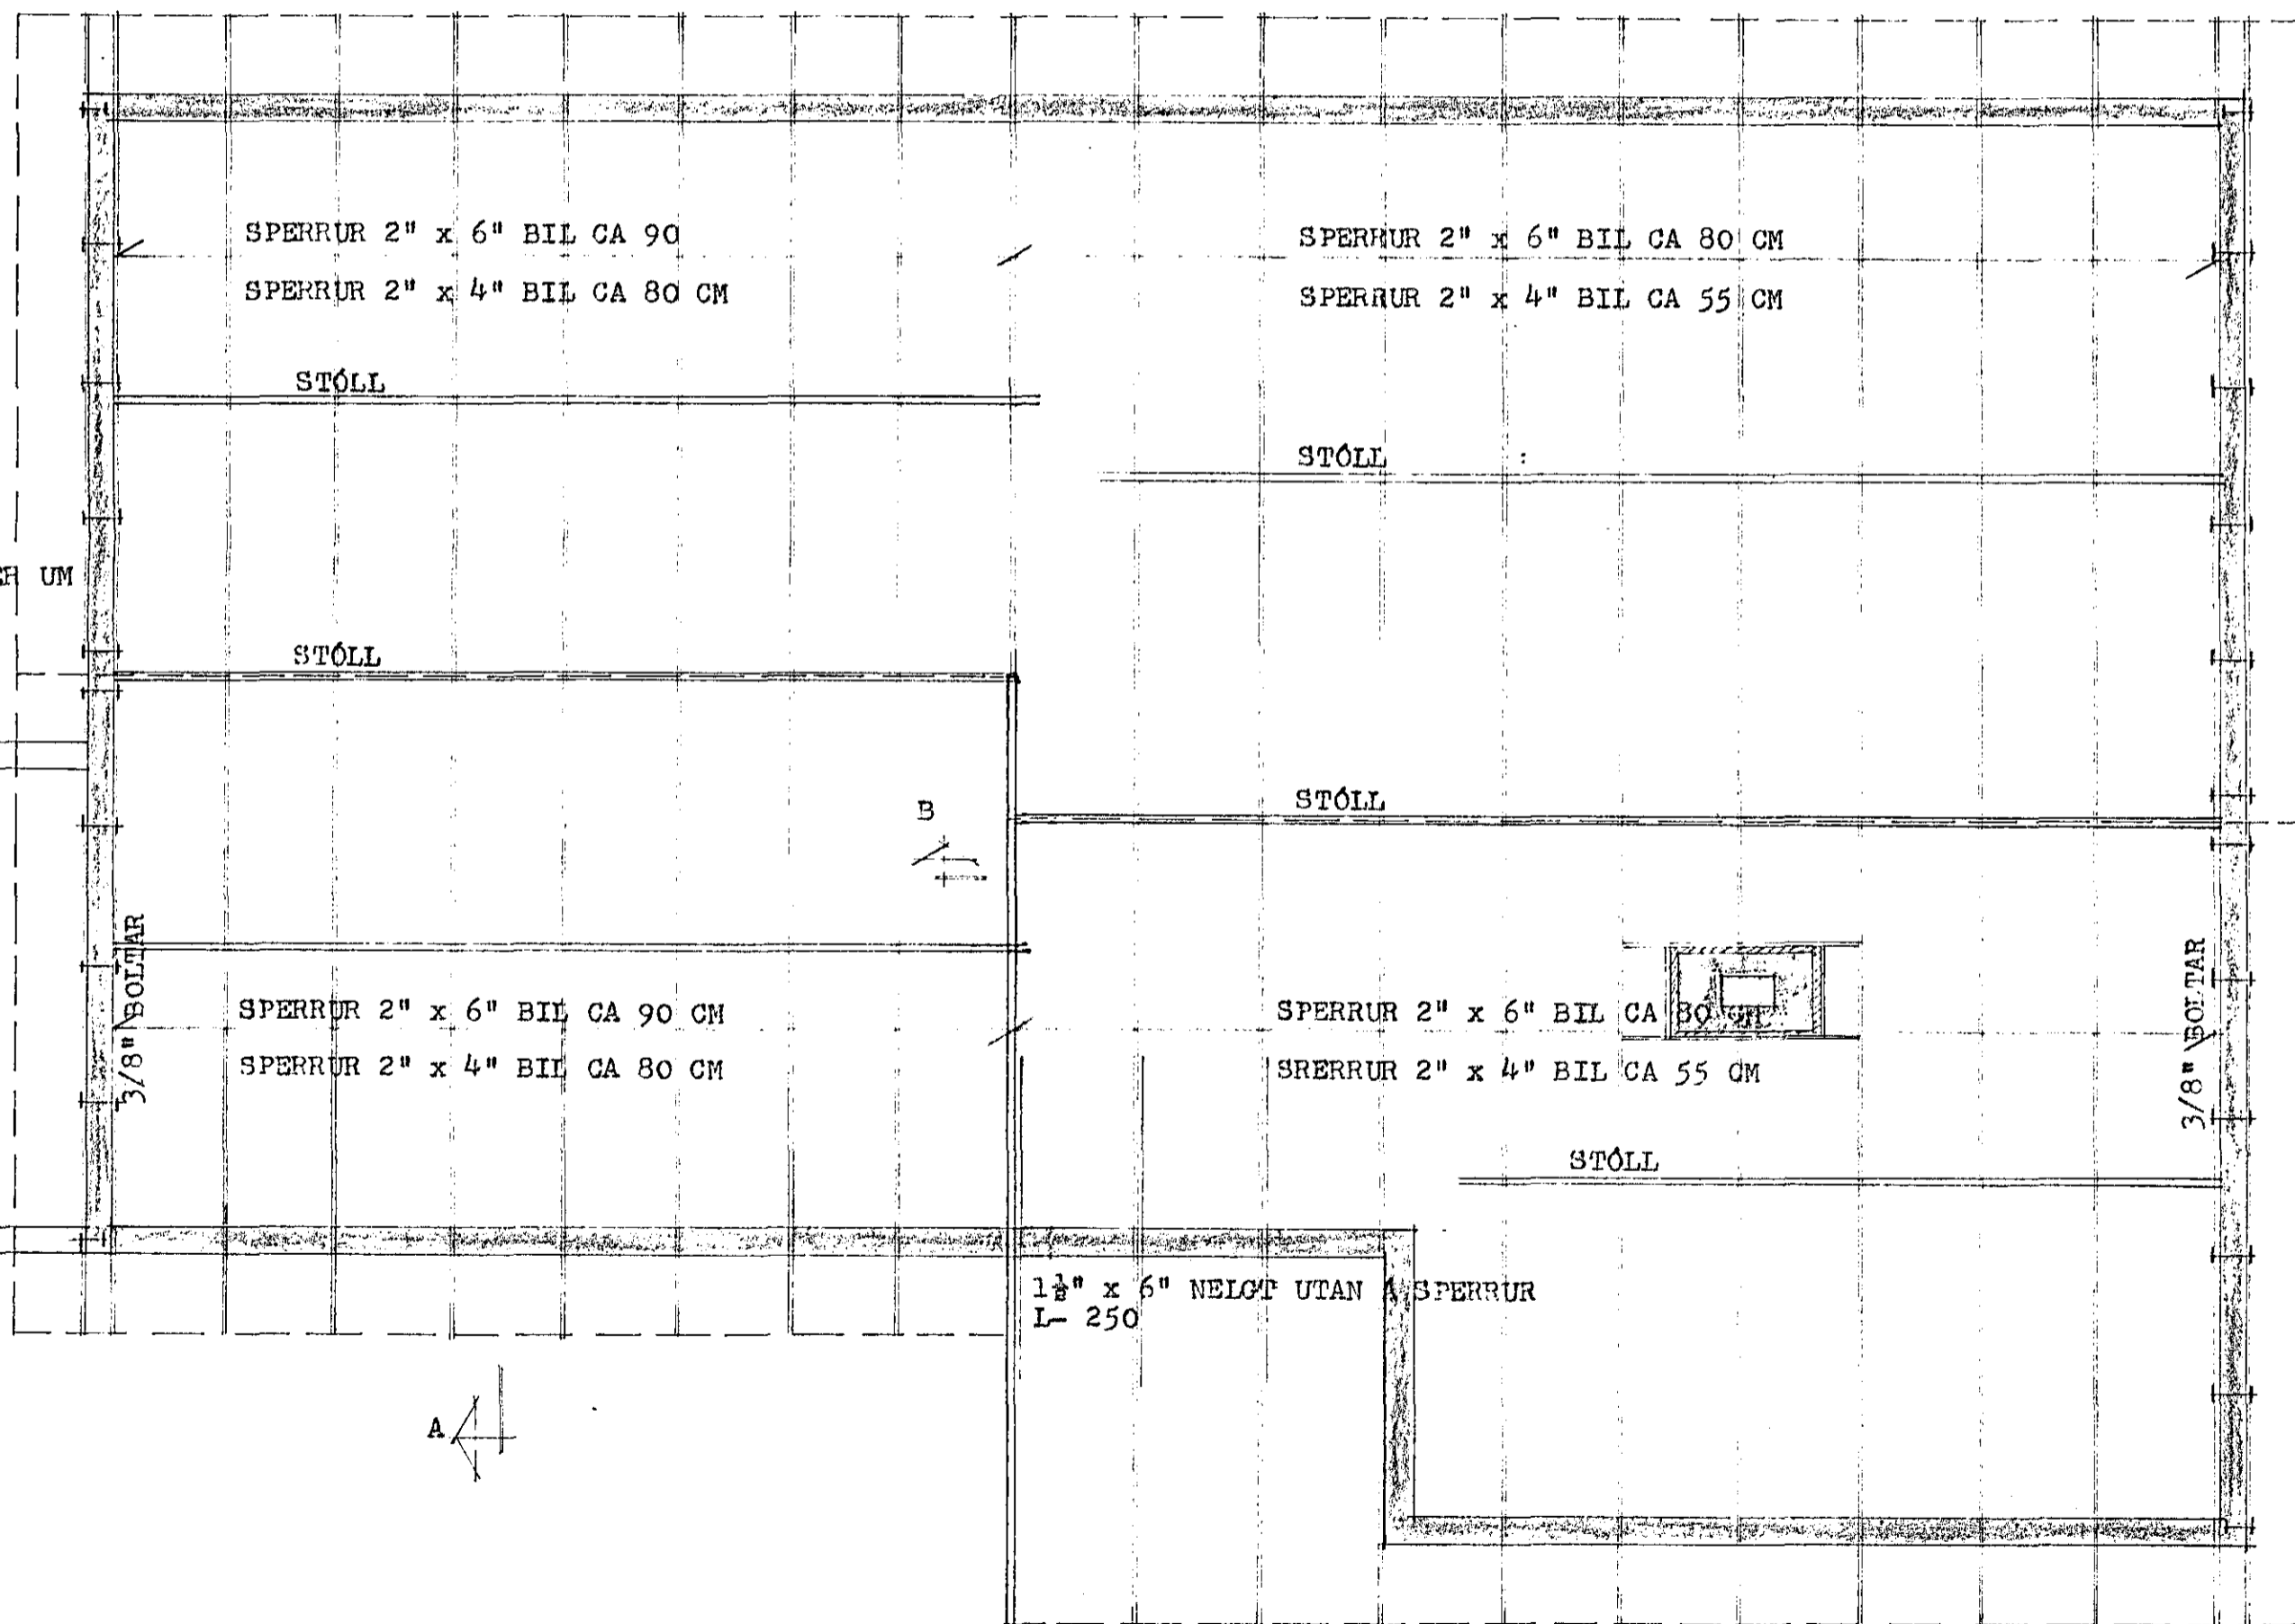

**SKÍRINGAR:**

SPERRUR OG STÓLAR SEK LIGGJA Í EDA AD SE STEYPU SKAL RÝÐA MED ÞÓGAVERNARFNI TD. C-TOX. SJÁ EINNIG SKÍRINGAR Á BL. 7

ÞEGYTING Á STÓLUM OG ARINMSKORST. TILK. REYKJAVÍK Í NÓV. 1971 S. Th. Þor. Þor.

STEINGRÍMUR TH. ÞORLEIFSSON MTFI		
ÞRÓDUVANGUR NR. 22		
MÁL	1:50	ÞAKBITAR
DAGS.	1:20	GRUNNMYND OG SNID
	SEPT 1971	
BLAD	8	