


unnið á fundi bygginga-
ráðs p. 29. 1. 1966
BYGGINGAFULLTRUINN
Í HAFNARFIRÐI
[Signature]


Gammaleirni verð gætt.

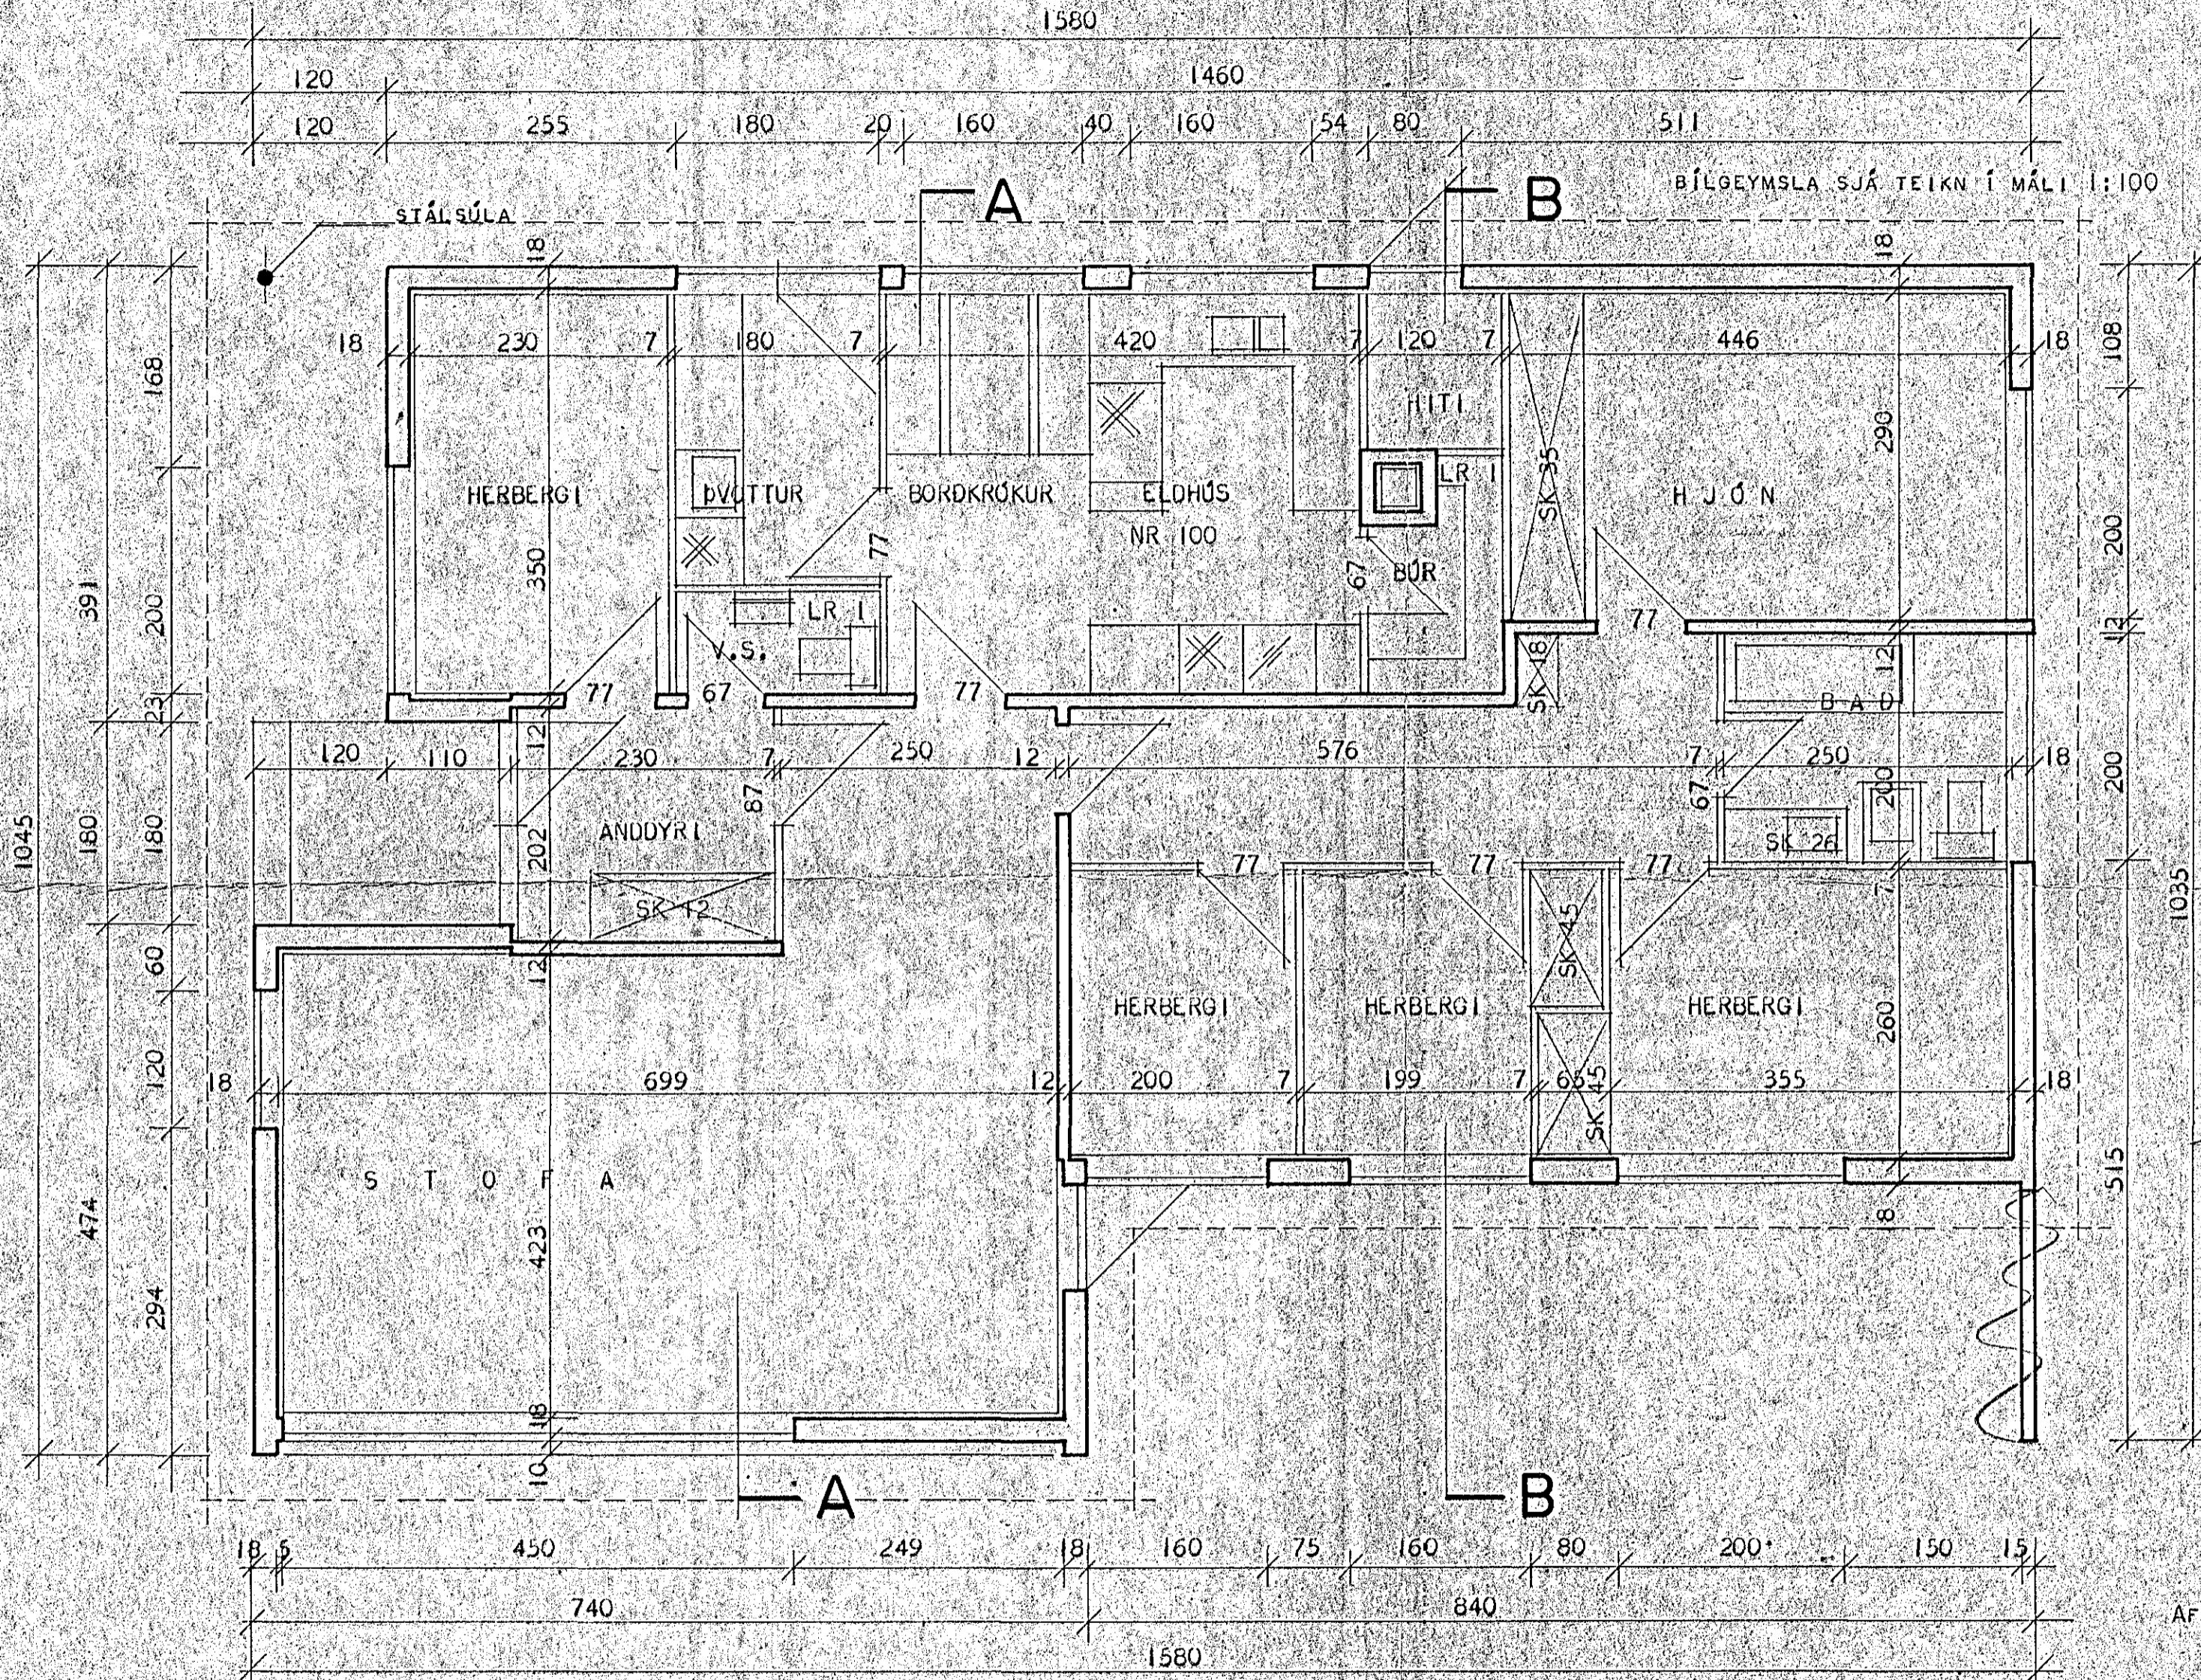

BÍLGEYMSLA SJÁ TEIKN Í MÁLI 1:100

SK = SKÁPUR
LR = LOFTRÁS

ATH, VEGGIR UMHERFIS HITAKLEFA SKULU GERDIR ÚR
STEINI OG KLEFINN MÚRHÚÐADUR Í HÓLF OG GÓLF.

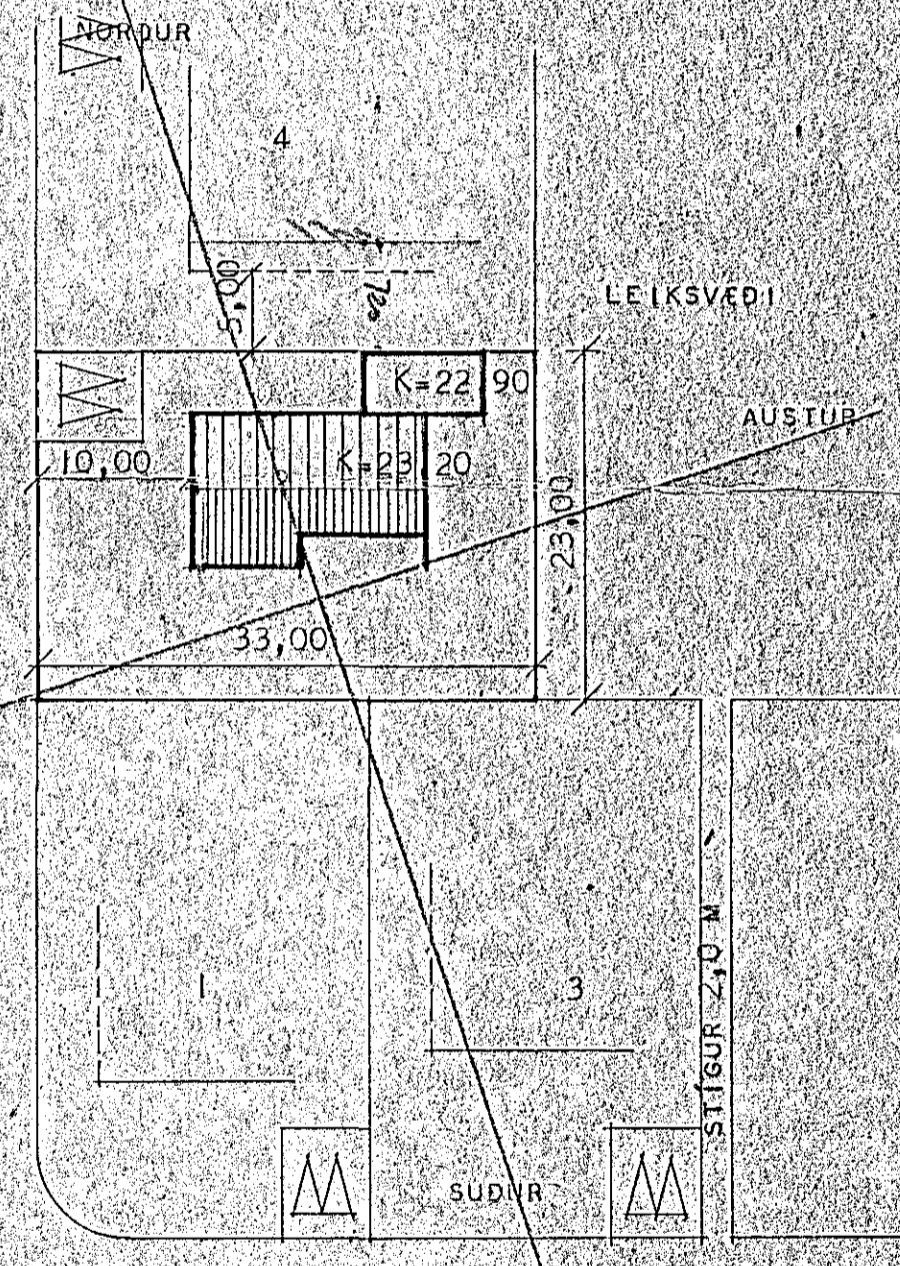

AFSTÖÐUMYND MÁL 1:500

HÚSNÉISMÁLSTOFNUN RÍKISINS	
GRUNNMÝND MÁL 1:50	EINBYLISHUS VERK 83
	BLAÐ NR. 2 FEBR. 1966

[Signature]