


# BRÚDVANGUR 5



HAFNAFIRÐI

SKÝRINGAR:


JÁRNBENDING: UPPMÉÐ OG UNDIR GLUGGA OG HURÐAROP KOMI 2K10 NEMA ANNAÐ SÉ TEKID FRAM, EN YFIR OP KOMI 3K10. LÁRÉTT JÁRN NÁI 60 CM ÚTFYRIR OP EÐA SÉU SANFELD UM FLEIRI OP

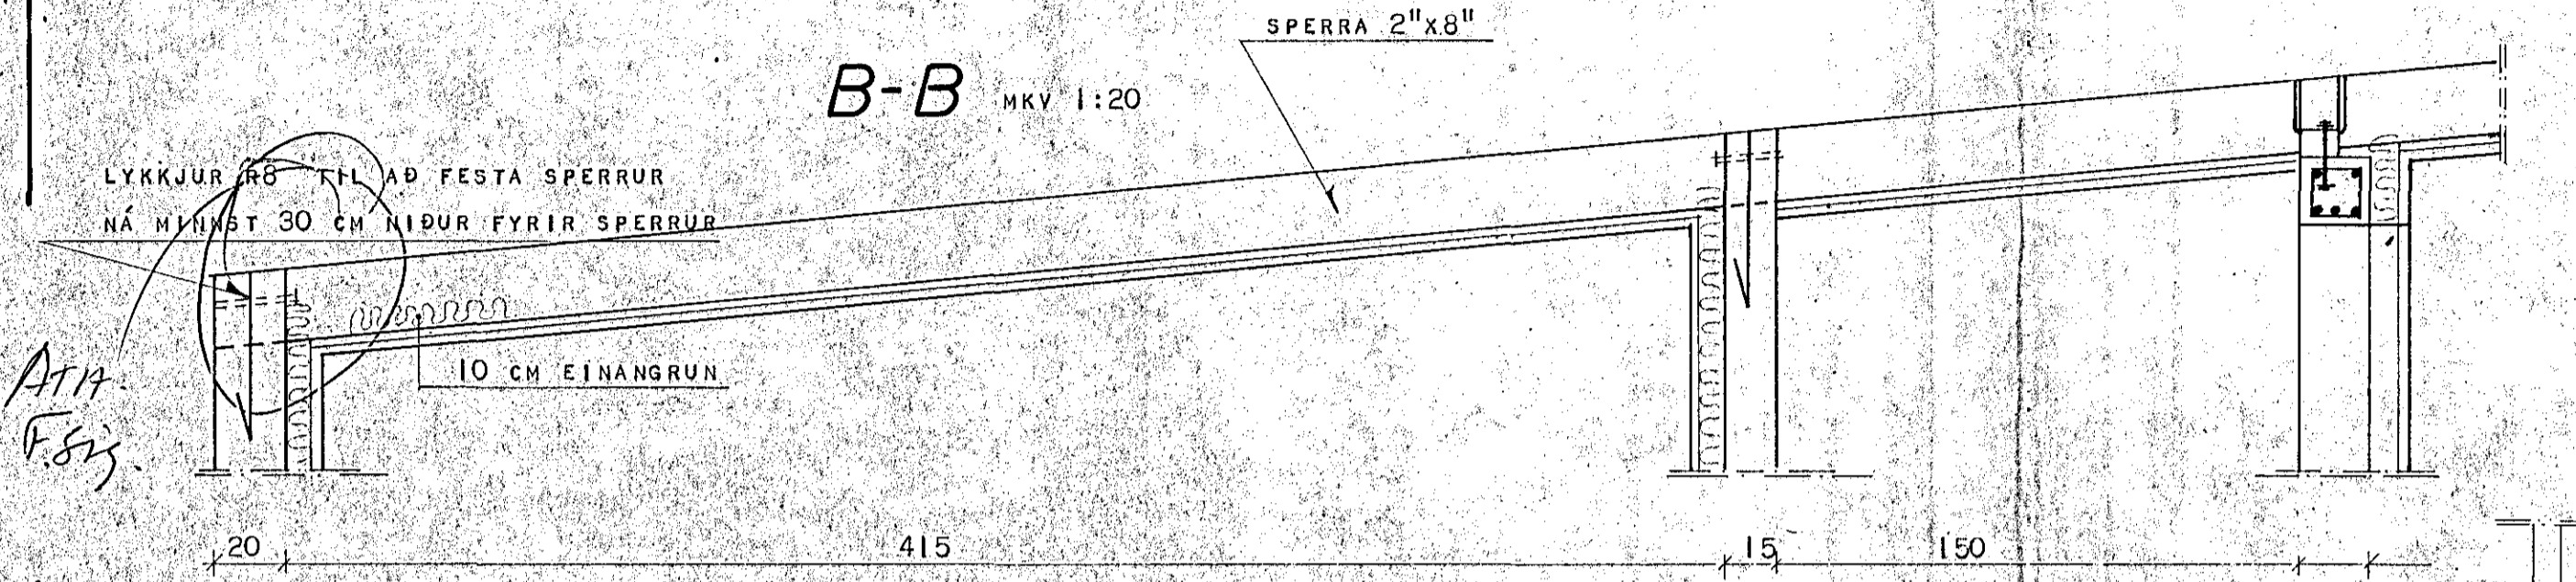

ATH. F.S.S.


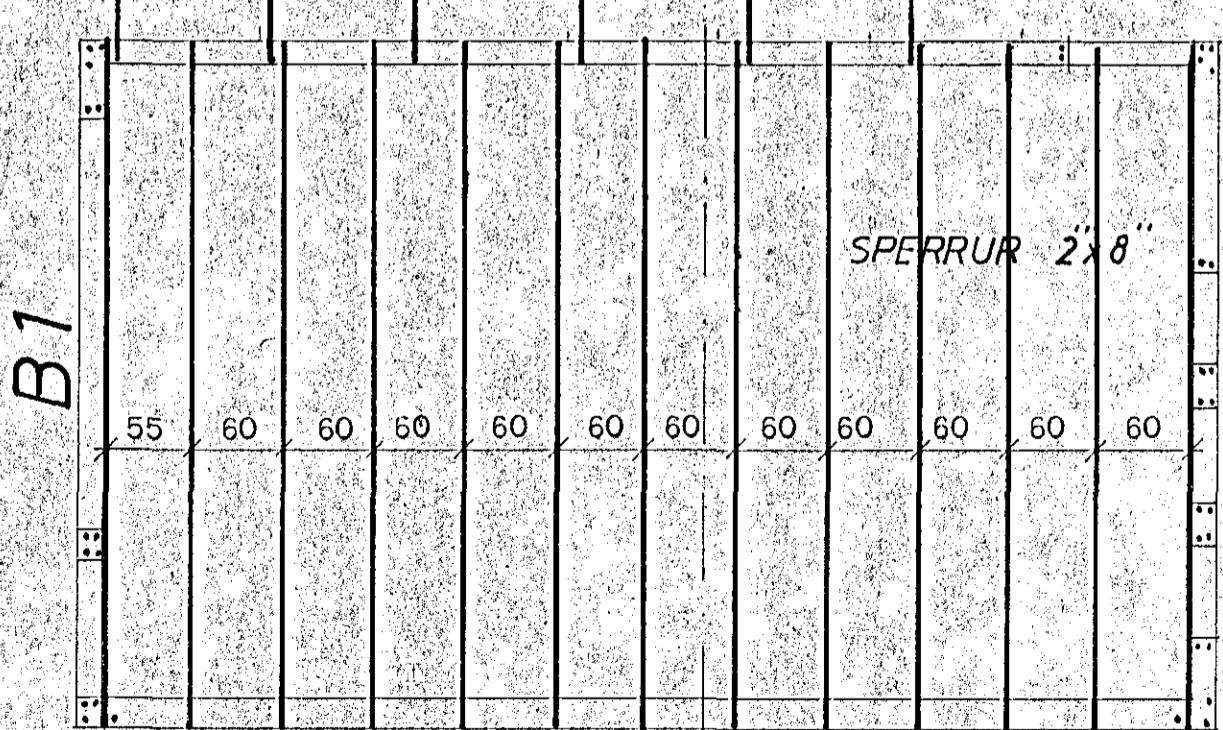
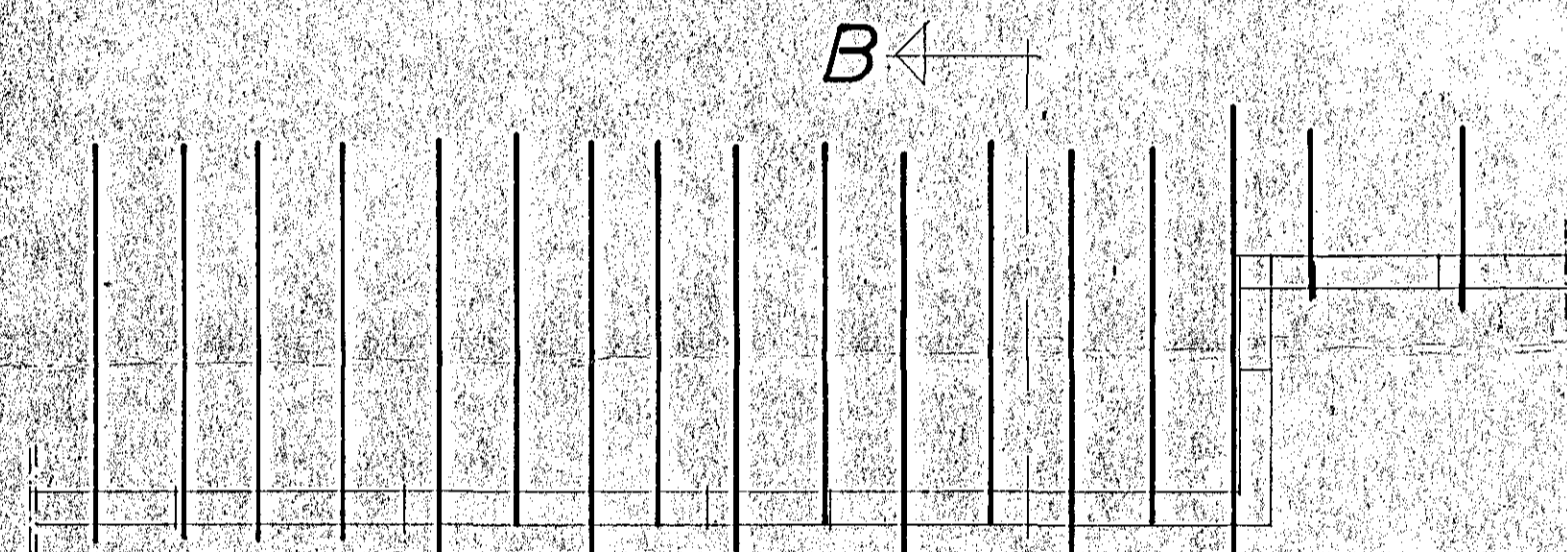


**B** MKV. 1:50

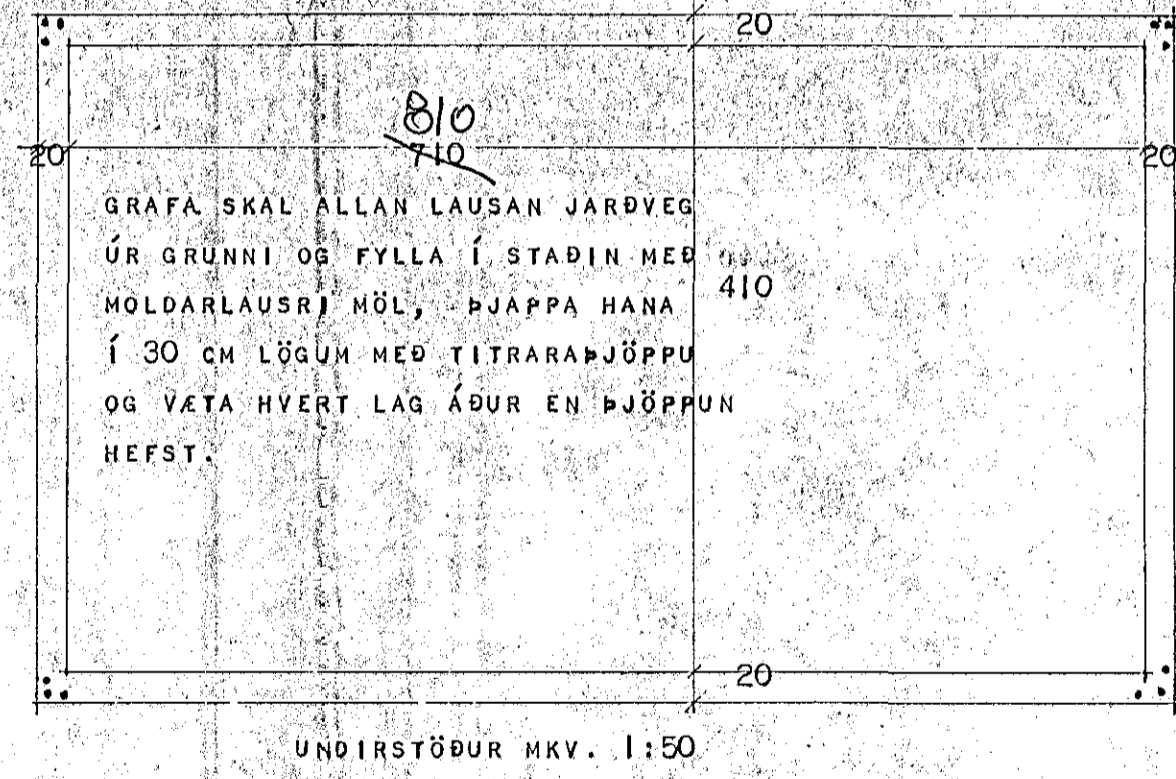

TENGIJÁRN Í VEGGJUM K8%30 L=120 CM

3K10 ER NÁI FRÁ BOTNI Á UNDIRSTÖÐUM UPP AÐ EFRI BRÚN ÚTVEGGJAR (SAMI FRÁGANGUR VIÐ ÖLL HORN)

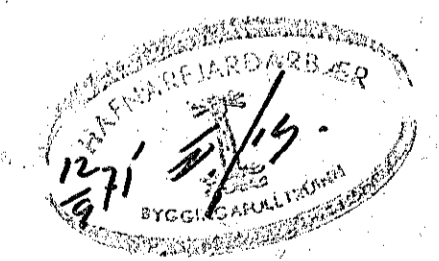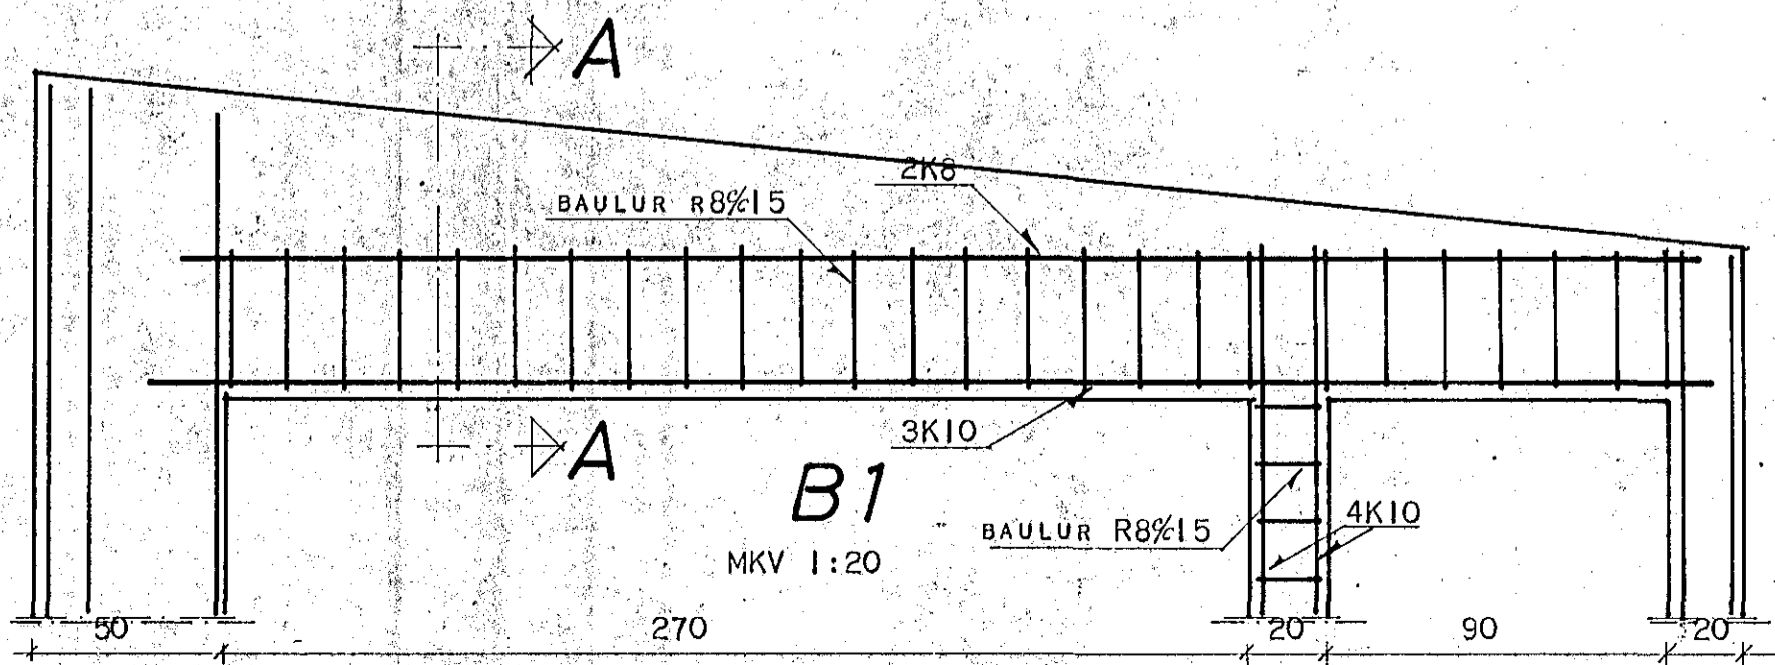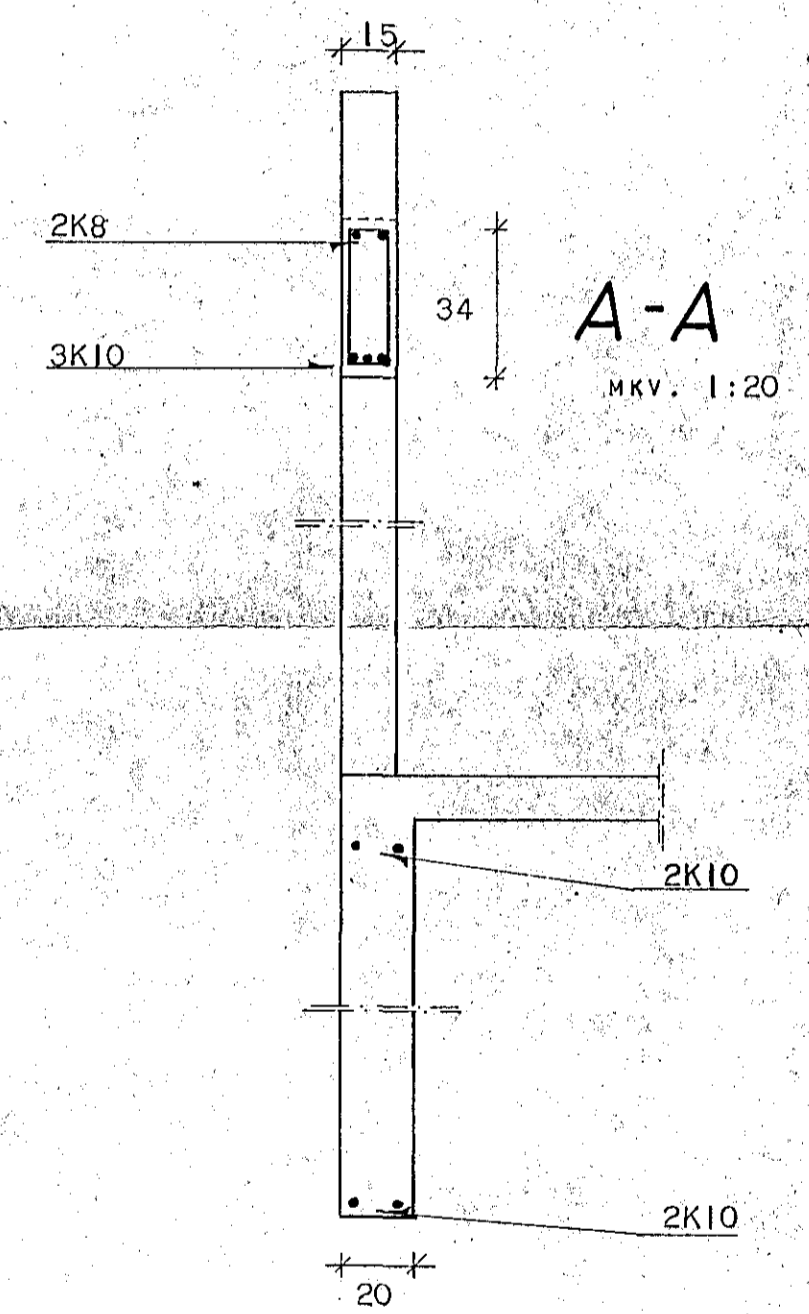

HÚSNÆÐISMÁLASTOFNUN RÍKISINS	
BÍLGEYMSLA SPERRUR OG UNDIRSTÖÐUR MKV. 1:50 og 1:20	SÉRTEIKNING VERK <b>1100</b> 1974

*Handwritten signature*