


Samþykkt á fundi bygginga-
nefndar þ. 29/1 1969

BYGGINGAFULLTRÚINN
Í HAFNARFIRÐI
S. Sigurðsson


Loft yfir bílgeymslu vart stípt,
og geymslurými húsnúms aukit.
Yfirbygging löðuhöfnar á m. 10. vö
Þróvang, varðandi fjárlagð bíl-
geymslu þri löðumörkanna,
Vestur þingslunn.

SK = SKAPUR
LR = LOFTRÁS

ATH. VEGGIR UMHERFIS HITAKLEFA SKULU GERDIR ÚR
STEINI OG KLEFINN MÚRHÚÐAÐUR Í HÓLF OG GÓLF.

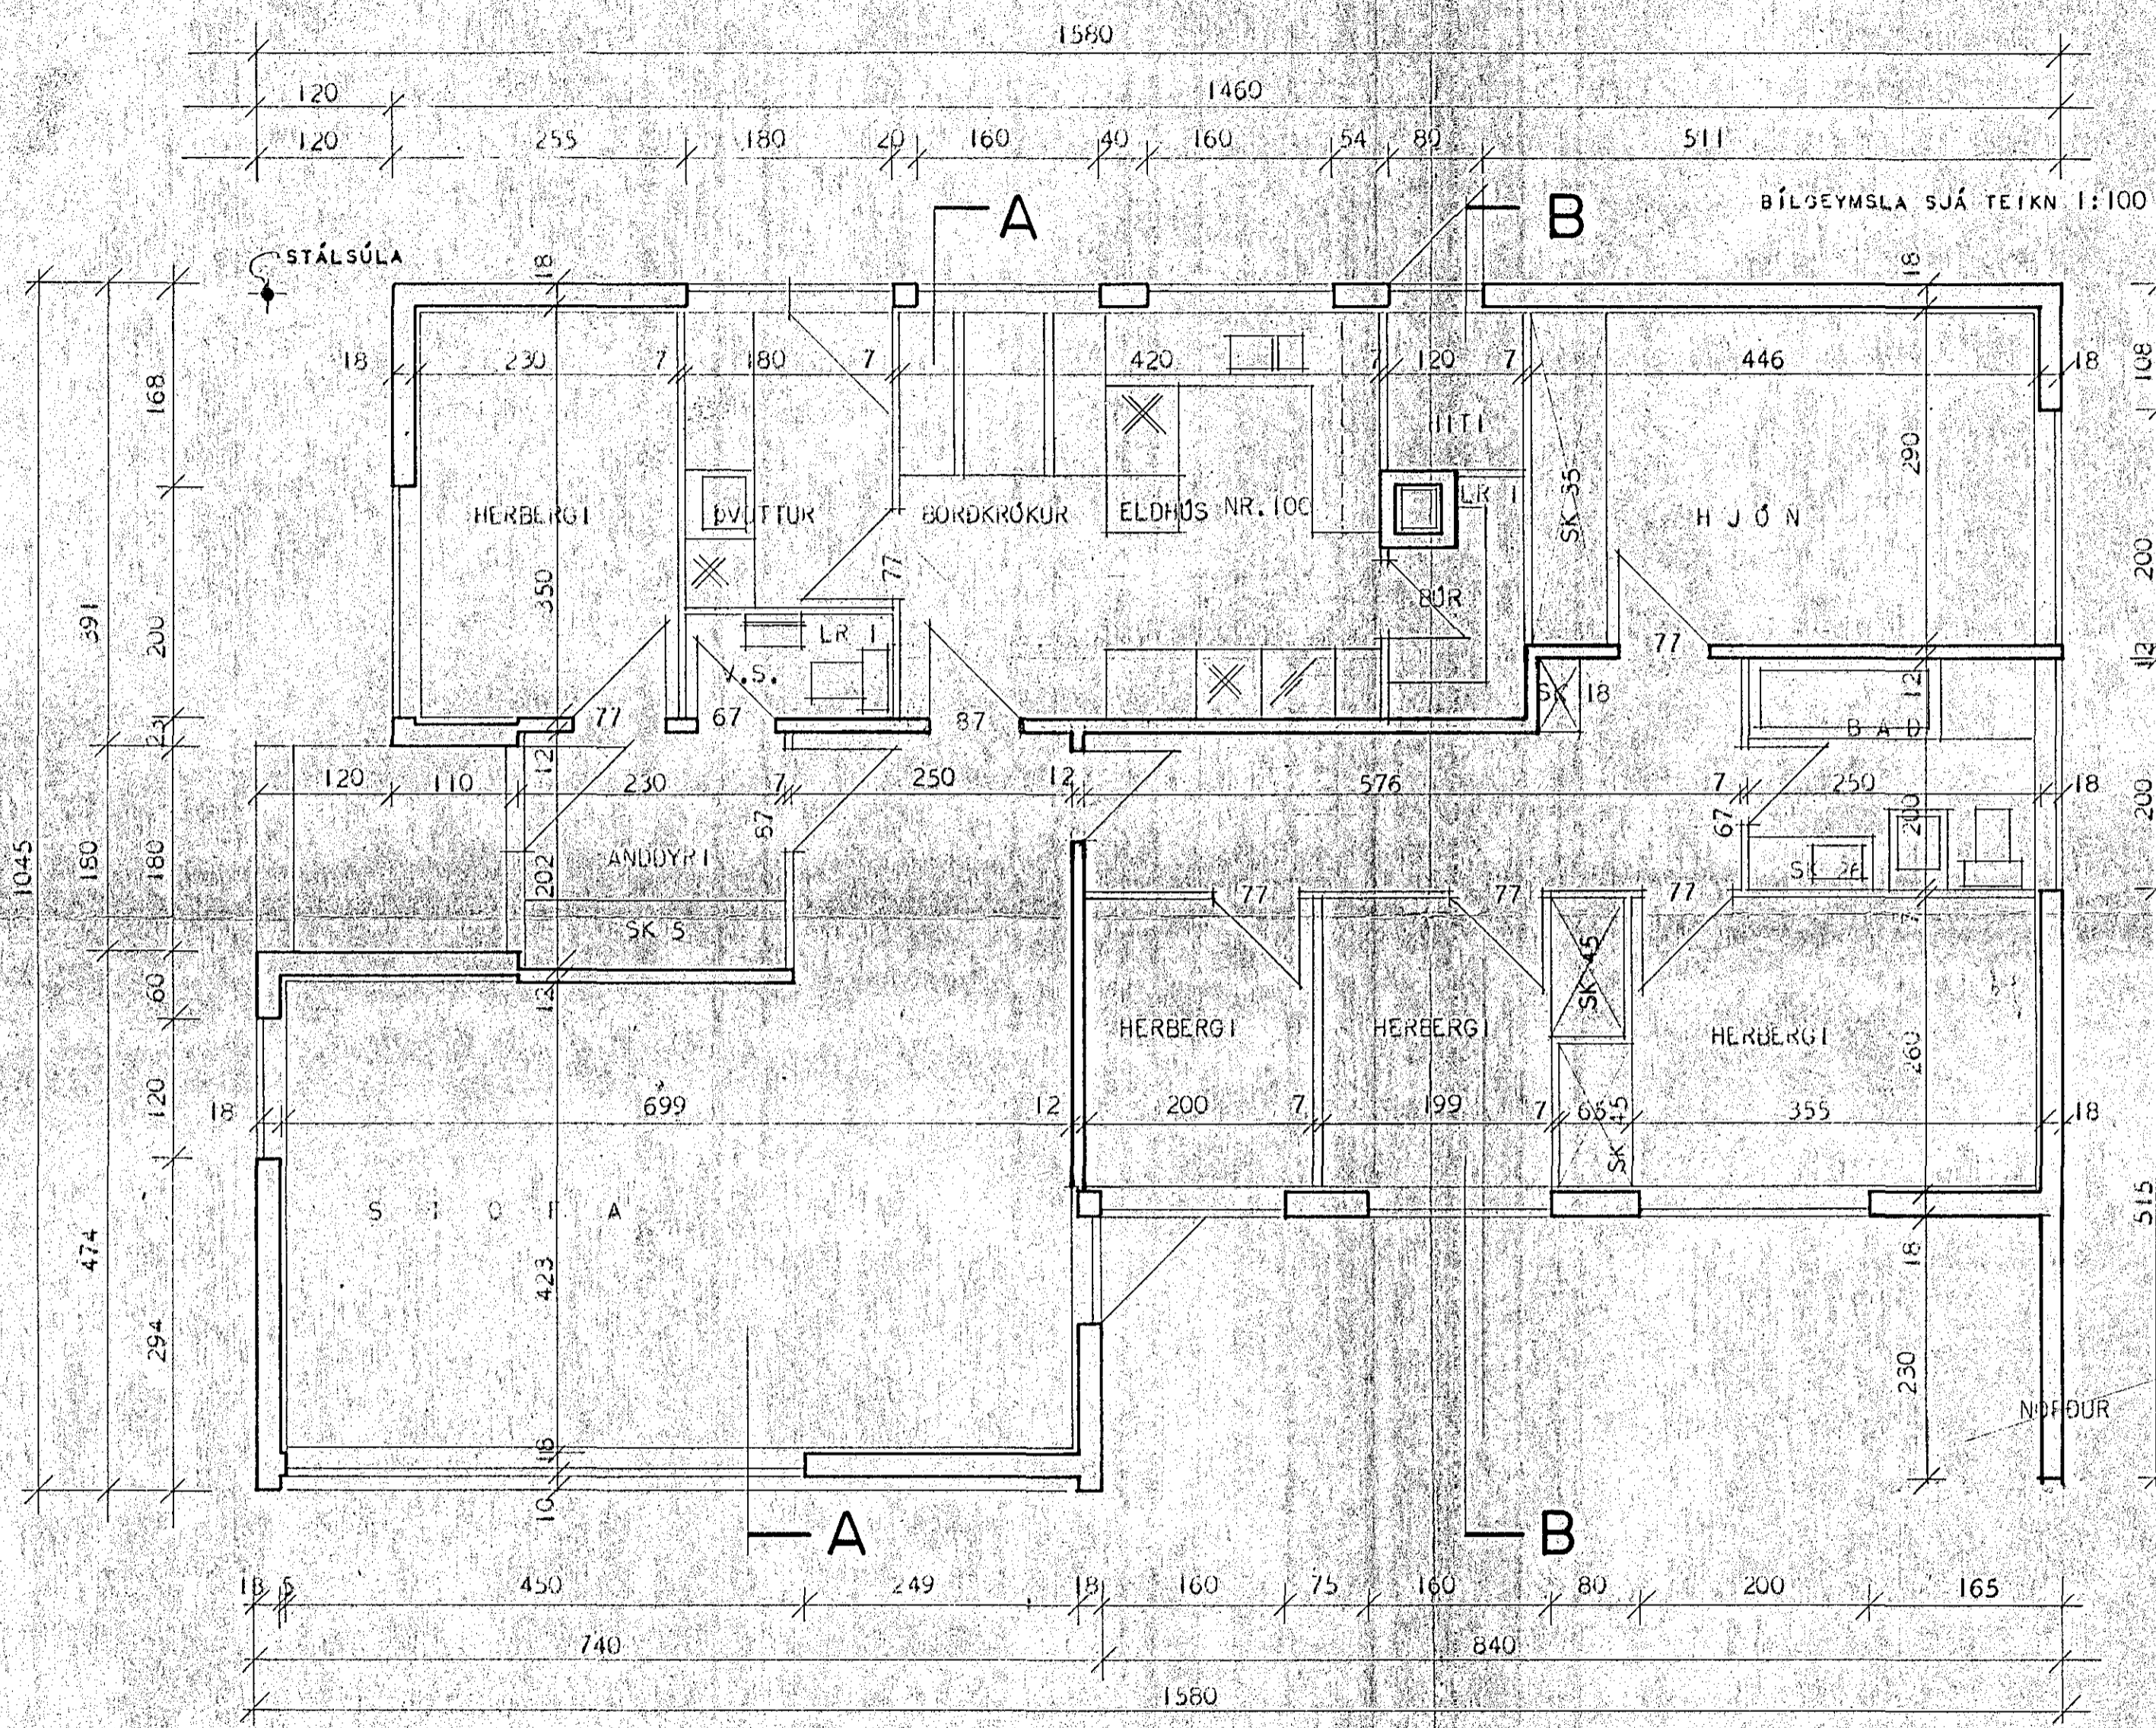

BÍLGEYMSLA SJÁ TEIKN 1:100

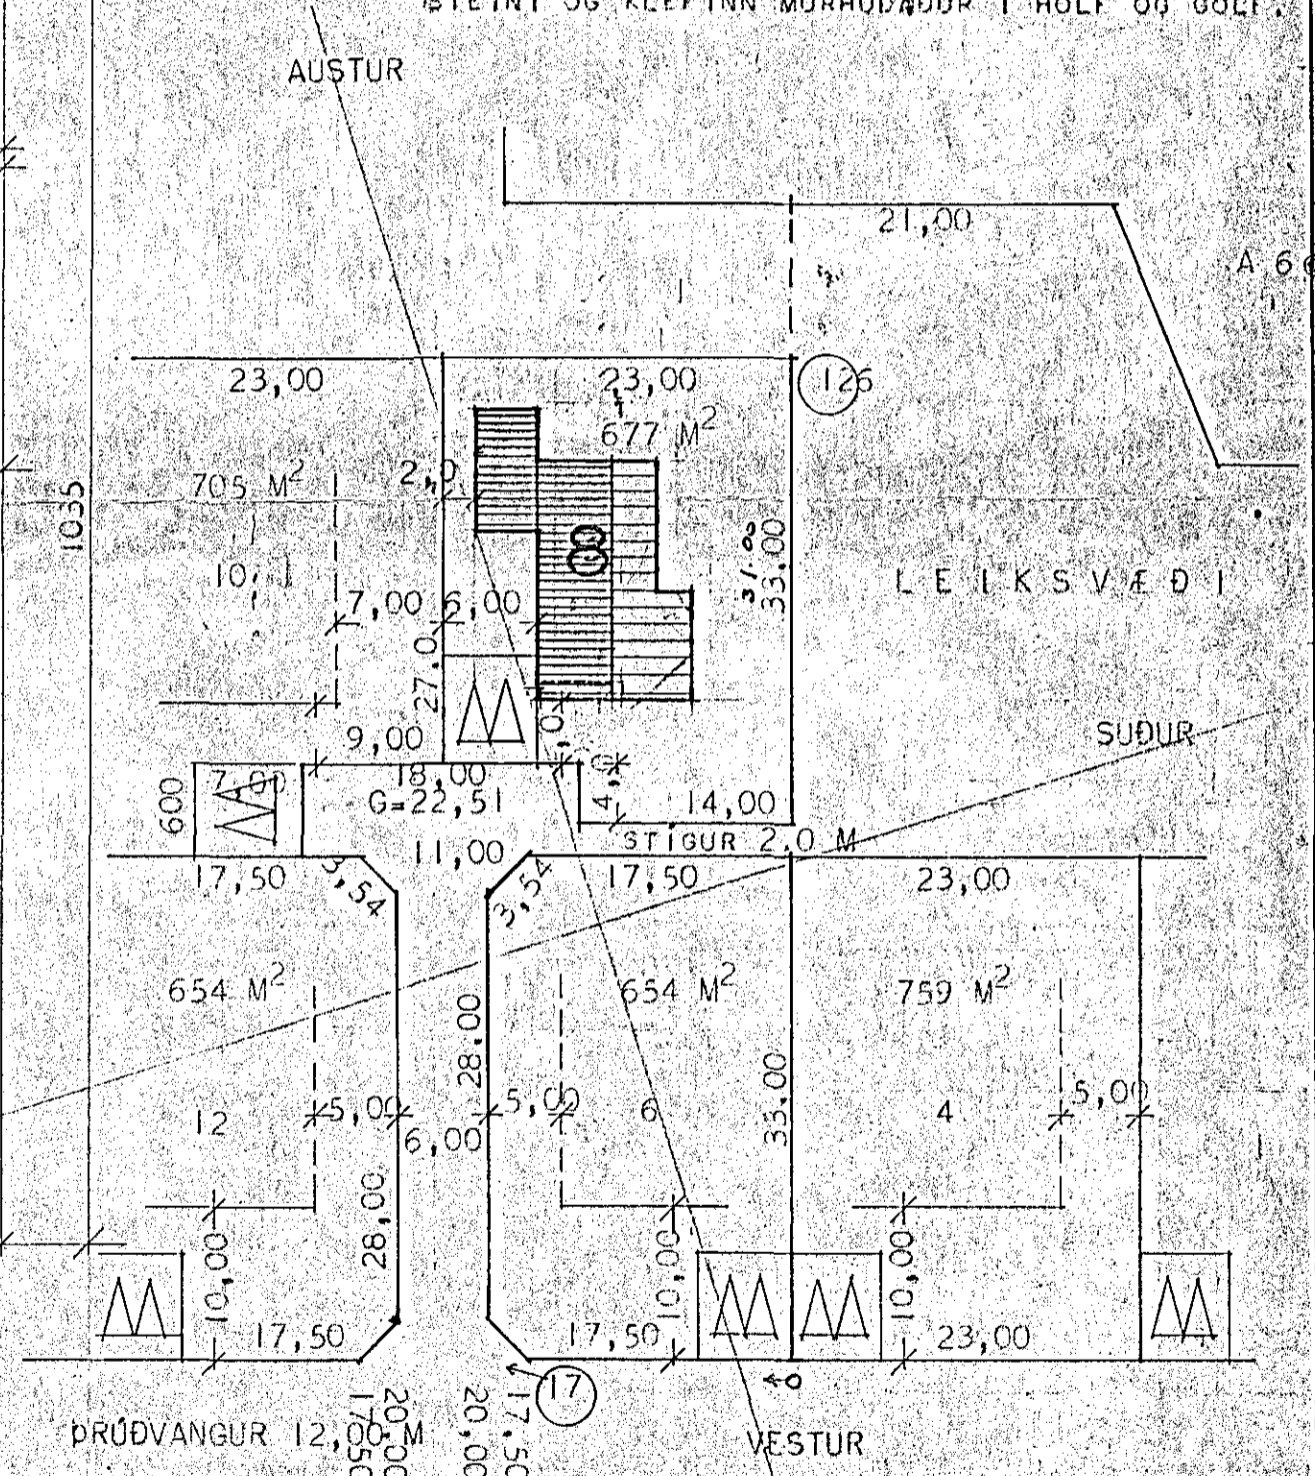

AFSTÖÐUMYND MÁL 1:500

BREYTT 1 JAN. 1969 SGM 11

HÚSNÆÐISMÁLASTOFNUN RÍKISINS	
GRUNNMYND MÁL 1:50	EINBYLISHÚS VERK 83
	BLAÐ NR. 2
	FEBR. 1966

Sigurður Sigmundsson