




HÚS MARKÚSAR EINARSSONAR  
 PRÚÐVANGI 9  
 HAFNARFIRÐI.

Hæð hlífeymslunnar verði eigi meiri en 2,59 m. Veggjum á Göngibi verði frá/lóðamörkum í samræmi við brunavarnalöggjöf.

Samþykkt á fundi byggingar-  
 nefndar þ. 16. 7. 1969

BYGGINGAFLUTRINN  
 Í HAFNARFIRÐI

*[Signature]*

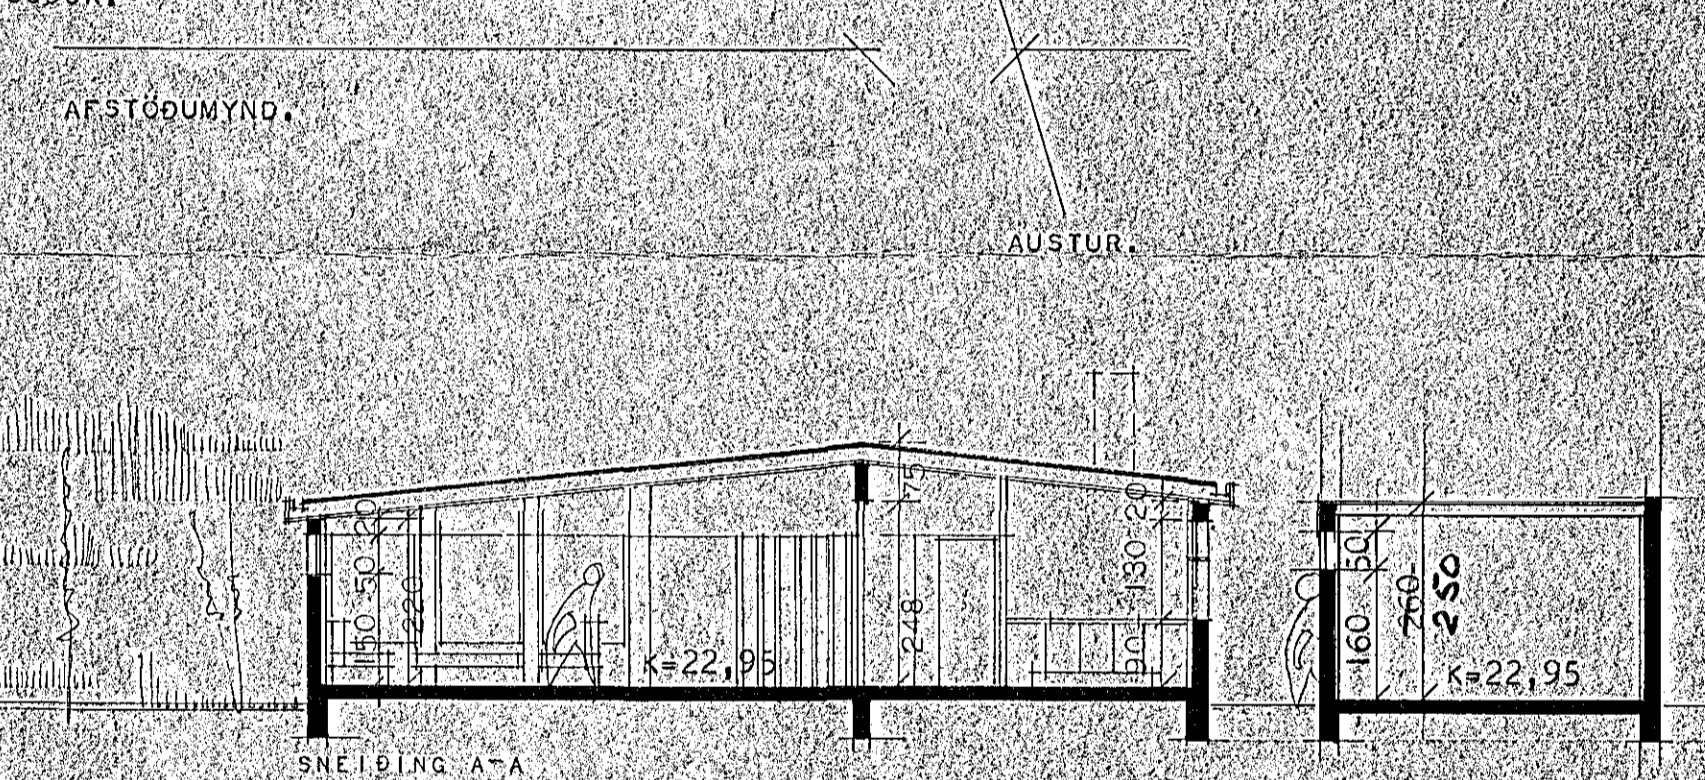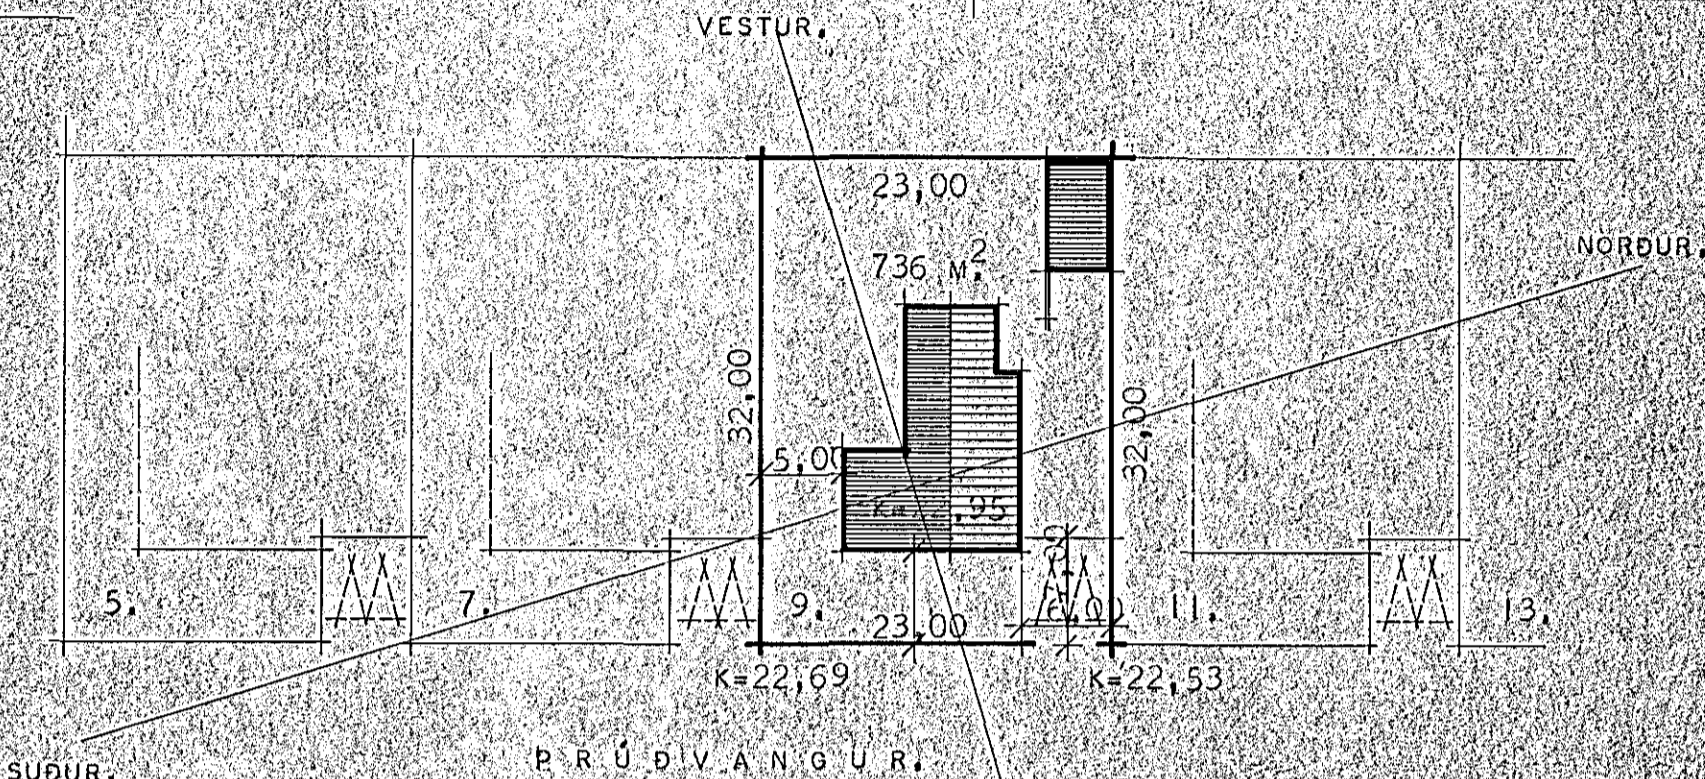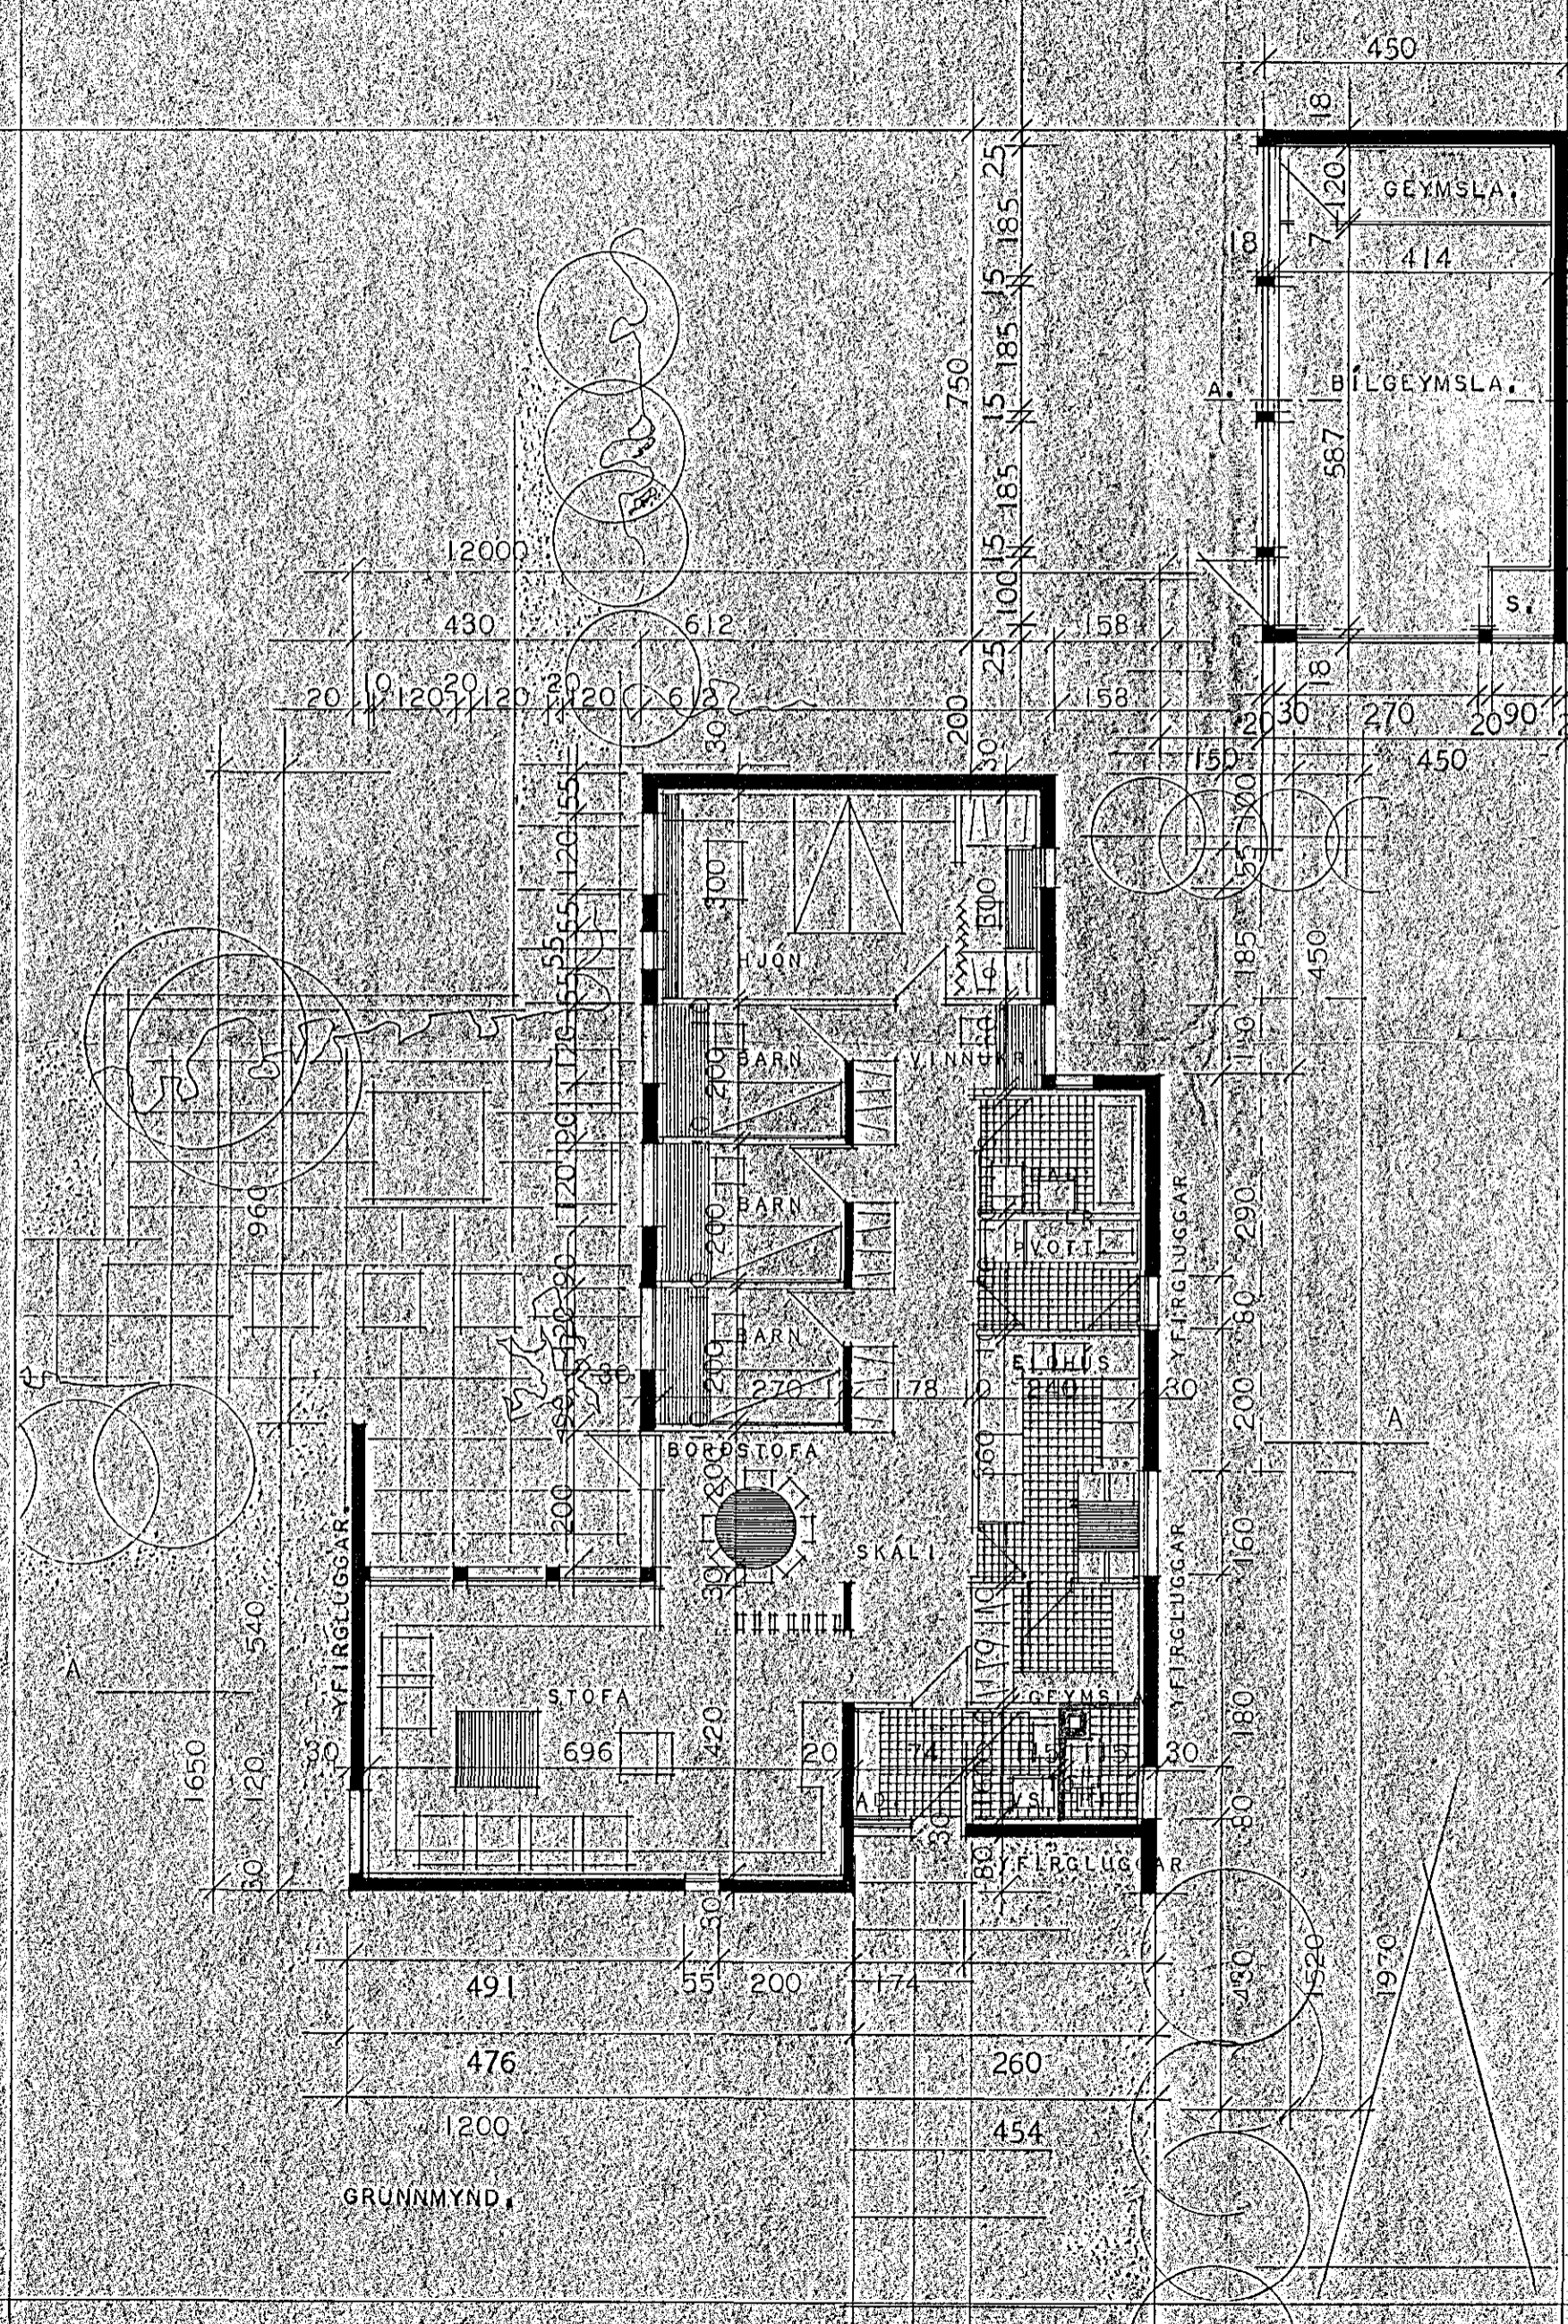

GEYMSLA Í HÚSI + GEYMSLA Í HLÍFGEYMSLU  
 GA. 8 M<sup>2</sup>

VEGGI OG LOFT HITAKLEFA SKAL GERA ÚR  
 ELDTRAUÐU EFNI.

ELDVARNARYEGGUR SÉ Á LÓÐARMÖRKUM.

GRUNNMYND

PRÚÐVANGUR

BREYTT Í JÚLÍ 1969.

HUSNAÐISMÁLASTOFNUN RÍKISINS	
GRUNNMYND	EINBYLISHUS
SNEIÐING	VERK
K 1:100	<b>1100</b>
AFSTÖÐUMYND,	FEBRUAR 1969
M. 1:500,	BL. NR. 1

*[Signature]*  
*[Signature]*