


Timbur skal vera af styrkleikaflokki T20 eða betra.  
Stál er KS40  
Öll mál eru í millimetrum.

Járnbinding í veggjum og steyptum bitum skal vera samkvæmt fyrri teikningu. Gæta skal sérstaklega að skeiða ekki þversnið bita (snið D-D í fyrri teikningu).

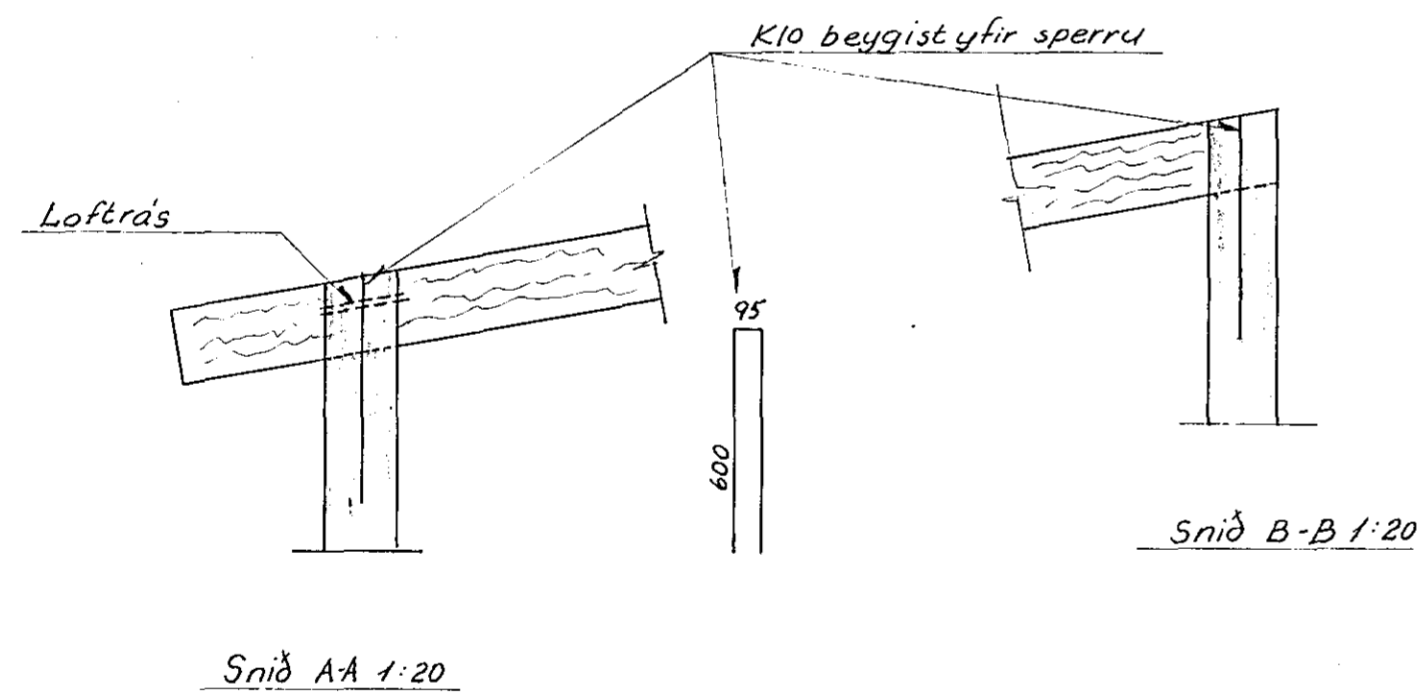

Teikning þessi kemur í staðinn fyrir járnateikningu af plötu yfir bilskúr. Allt annað er óbreytt.



<b>Högni Jónsson</b> Byggingaverkfræðingur, MSc.		Hávallagötu 55 101 Reykjavík s. 12249	Kvarði: 1:50, 1:20 Staðlar:
Verk:		Púfubarð 16. Hafnarfirði	
Heiti teikningar:		Pak yfir bilskúr Breyting	
Hönnun:	27. október	Teikning nr:	89004-001
Yfirt.		Blað	1
Teikn.	27. október	Al	2
Hlut:	Bilskúrþak	Ný teikn.:	
Undirskrift:	Högni Jónsson	Ureitt teikn.:	
Hluti	Breyting	Dags.	Nafn
			Tilvisun: