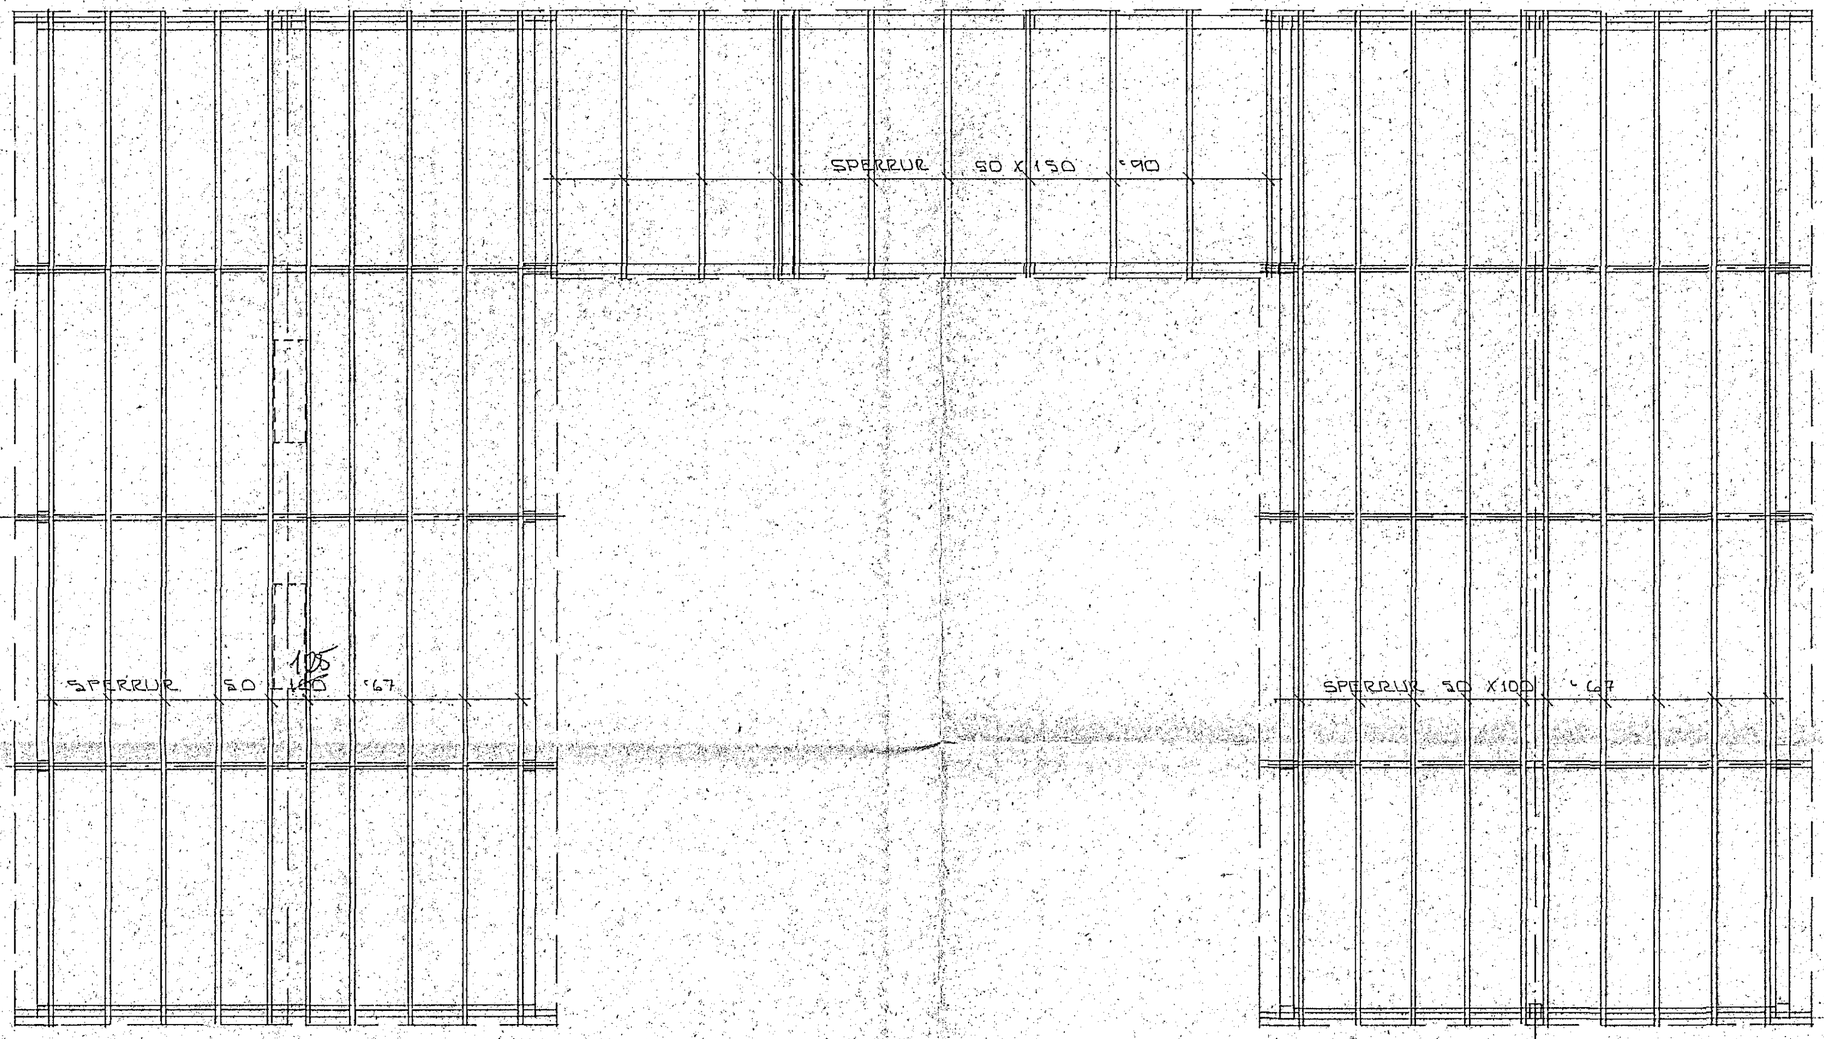

GRUNNMYND - 1:50

18. apríl 1988
HAFNARFJARÐARBÆR
BYGGINGAFULLTRÚI

BR.NR.	DAGS.	EÐLI BREYTINGAR	SIGN.

KARMELKLAUSTUR Í HAFNARFIRÐI
GRÓÐURHÚS GEYMSLUR OG HÆNSNAHÚS
BURÐARVIRKI : GRUNNMYND SPERRA.

MÆLIKV. 1:50

DAGS. DES. '87
HANNAÐ
TEIKNAÐ
VERK NR. 8751

SIGURÐUR ÞORLEIFSSON TÆKNIFRÆÐINGUR F.T.F.Í.
STRANDGÖTU 11 HAFNARFIRÐI SÍMI 54751

BLAÐ NR. L-03