KARMELKLAUSTUR. HAFNARFIRÐI.

BREYTING.

KVARÐI 1:100

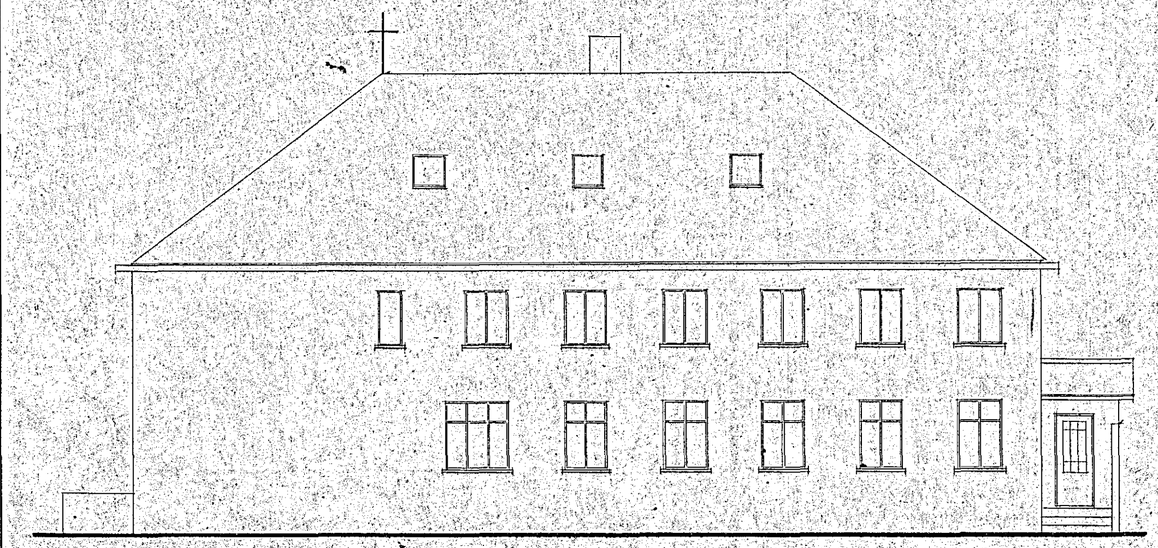

SUÐUR

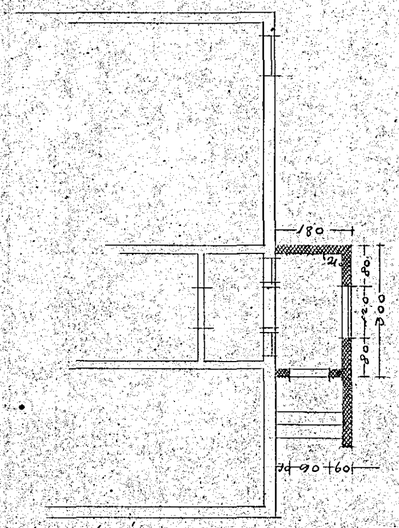

1. GÓLF

BYGGINGAFÉLAGIÐ BÖR H/F HAFNARFIRÐI

Gþ. 23/7 1954

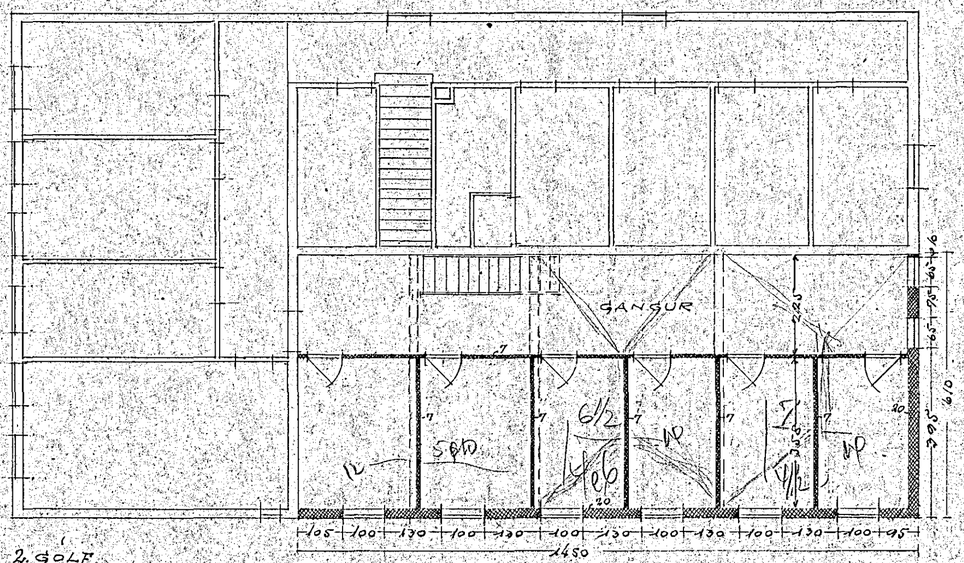

2. GÓLF

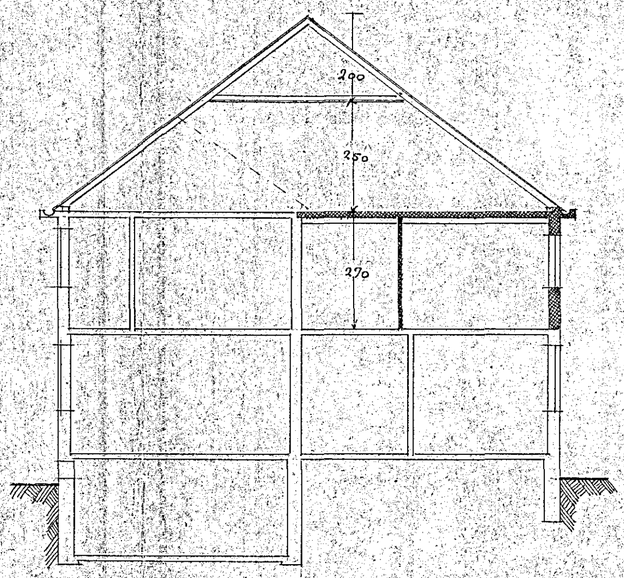

ÞVERSK.

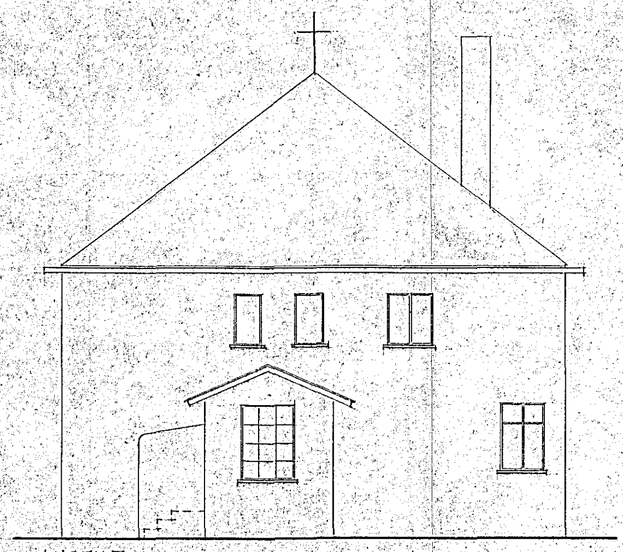

AUSTUR

REYKJAVÍK Í JÚLÍ 1954

Guðm. H. Þorláksson