


KERFI RÚMMYND

≈ 1:50

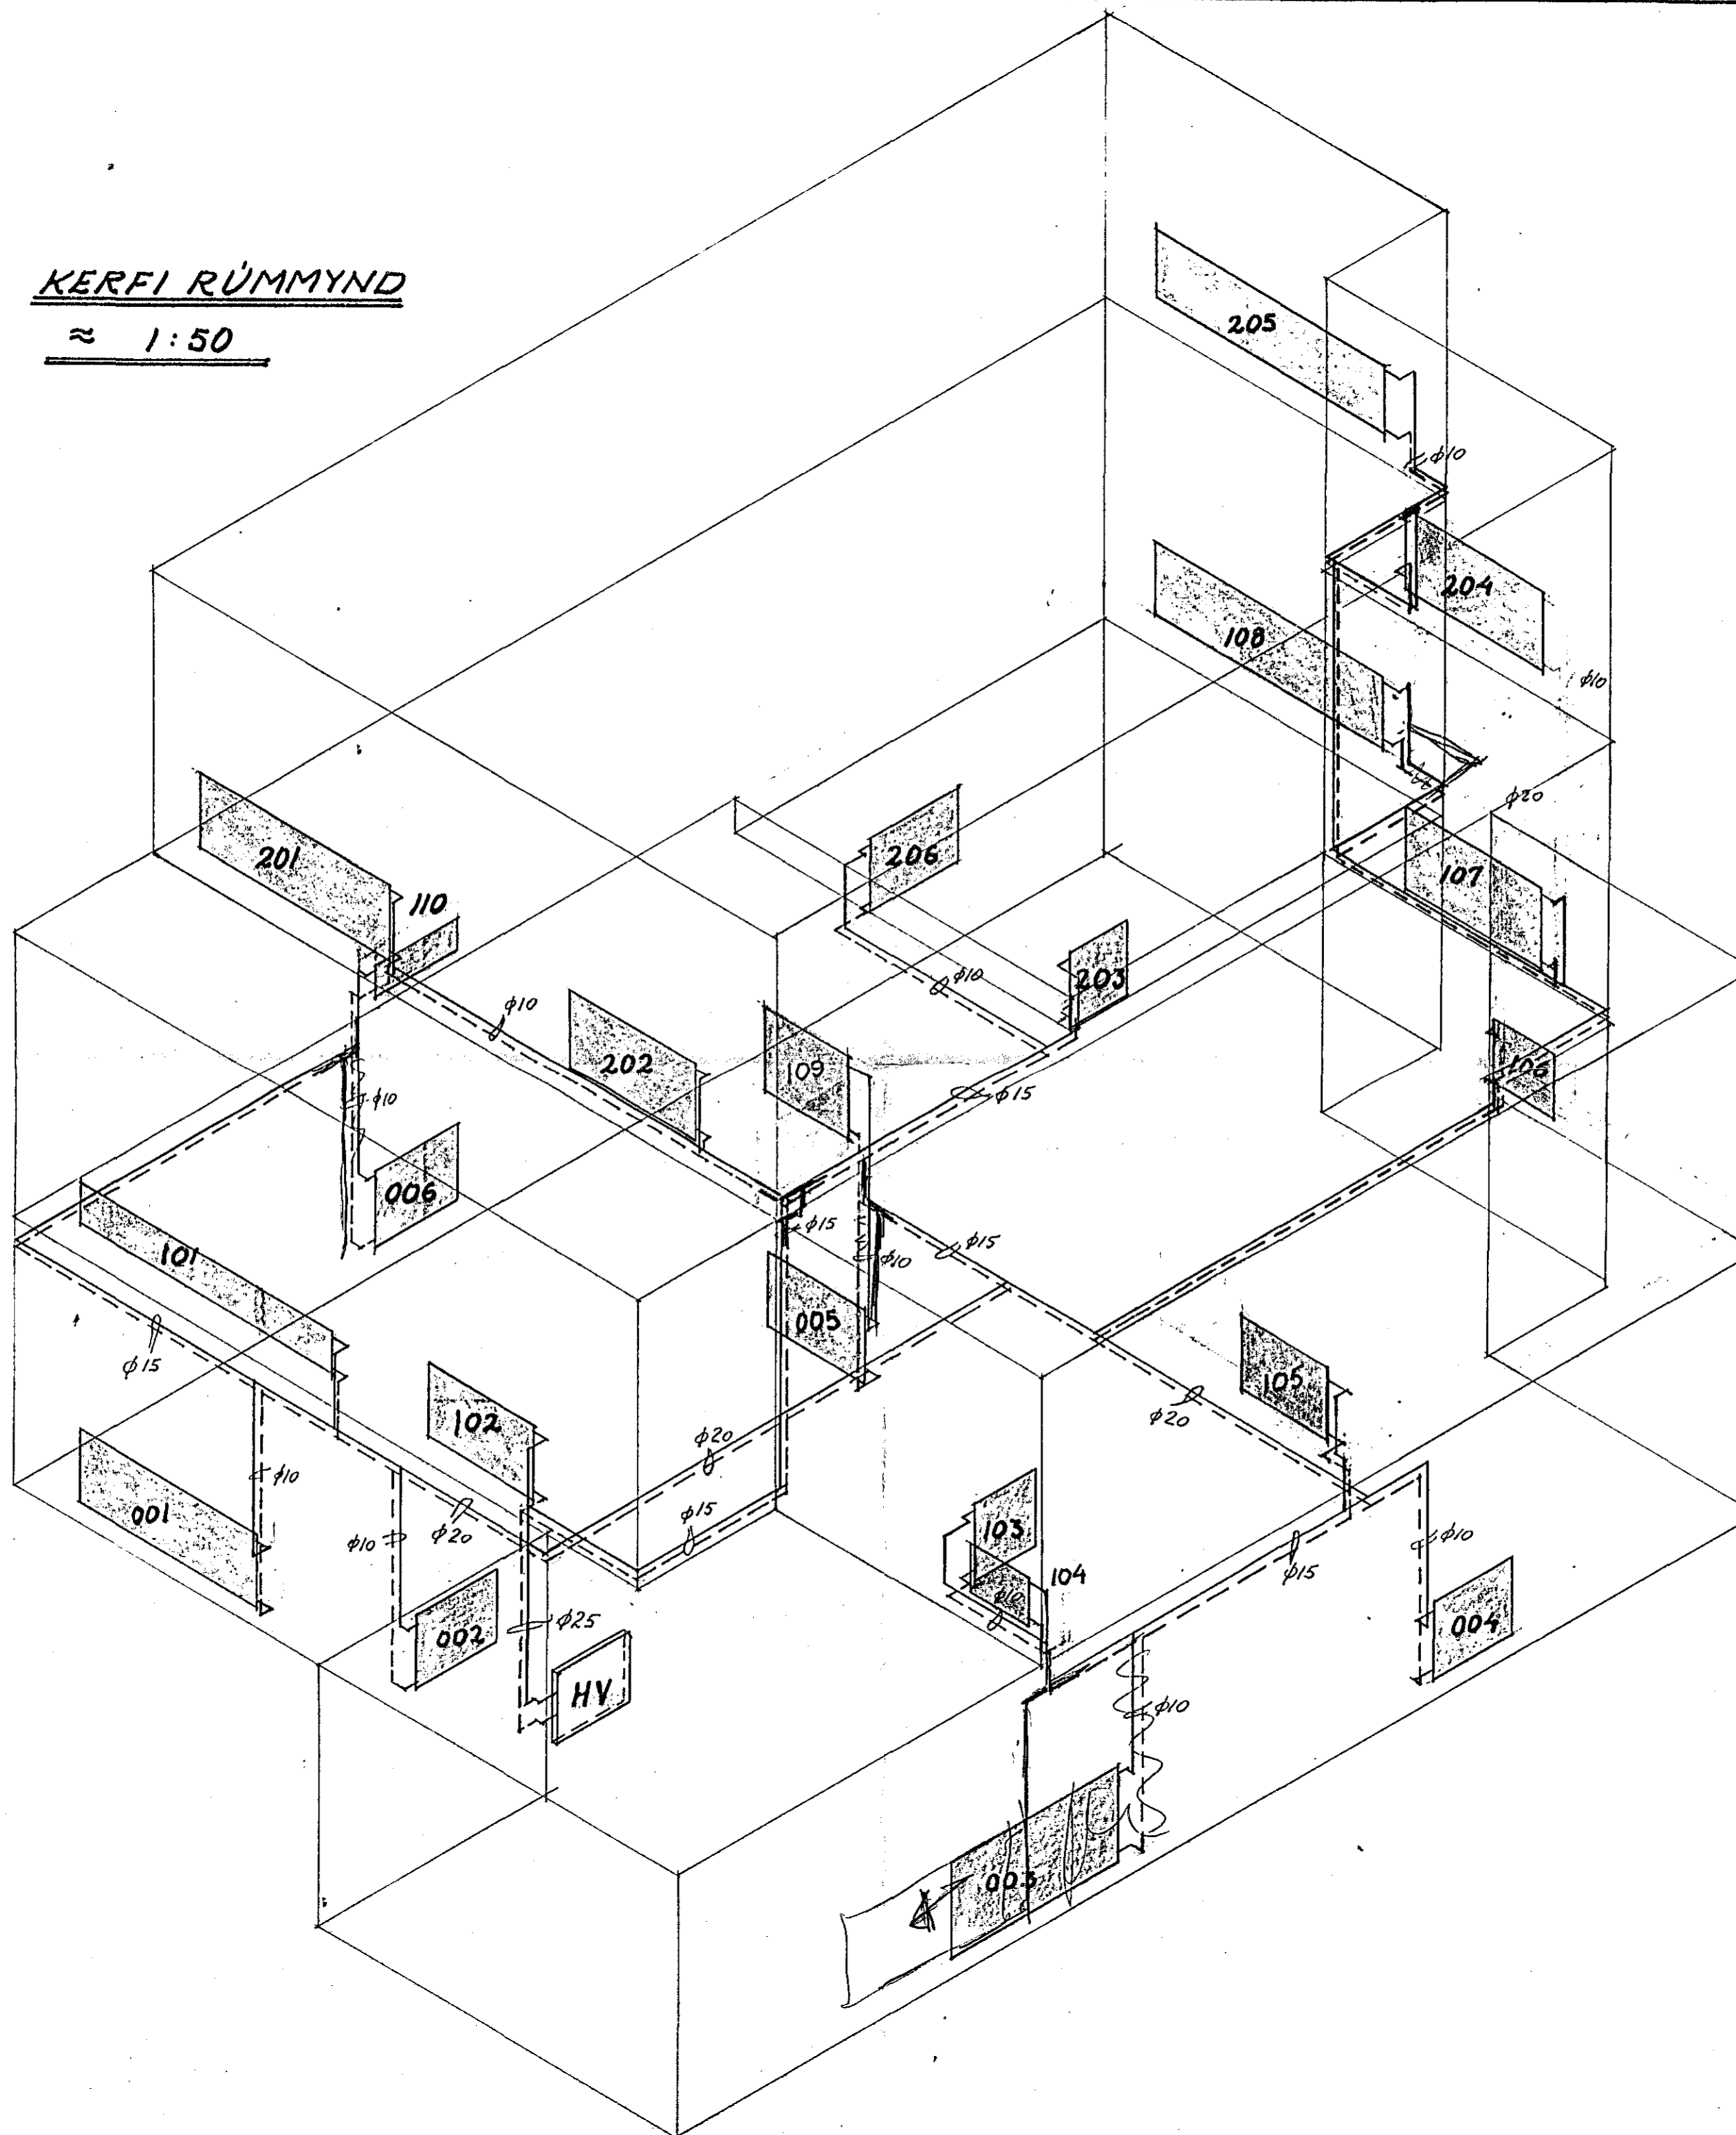

Breytt í sept. 82

ÖLDUSLÓÐ 39 HAFNARFIRÐI	HAFNARF. JÚN. 1982
HITALAGNIR RÚMMYND	TEIKNING NR. 4.2. REIKN. <i>[Signature]</i> TEIKN. <i>[Signature]</i>
HALDÓR HANNESSON BYGG. VERKFR. GUNNARSSUNDI 10 HAFN. 5. 534 23	