



Samþykkt á fundi bygginga-
nefndar þ. 11/5 1977
BYGGINGAFULLTRUINN
I HAFNARREIÐI
E. Jónsson

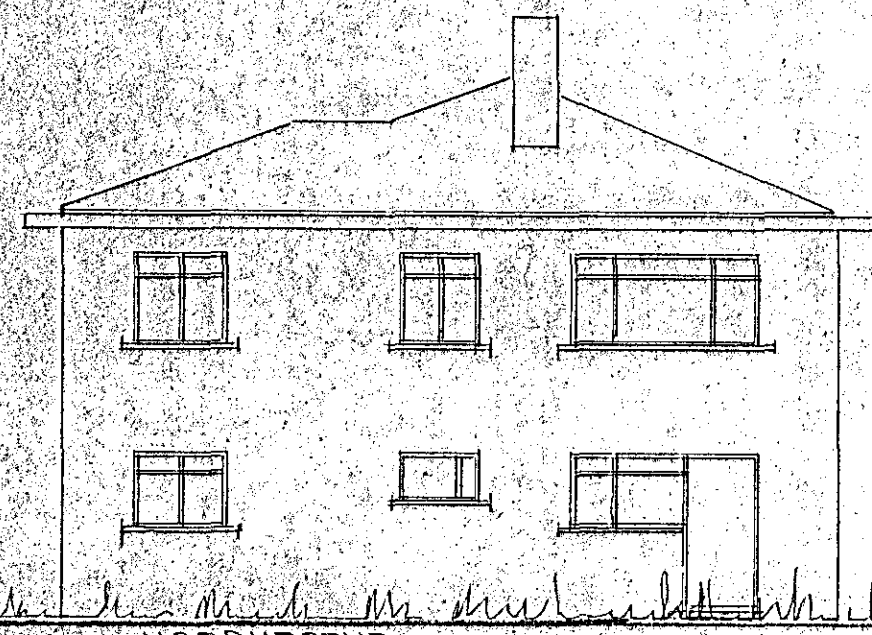


NORÐVESTUR

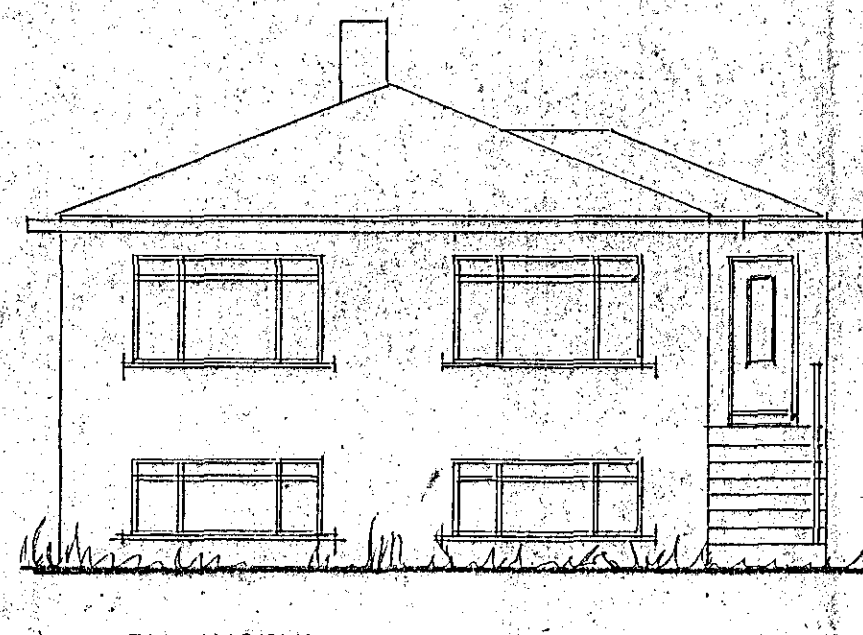

SUÐAUSTUR




NORÐAUSTUR

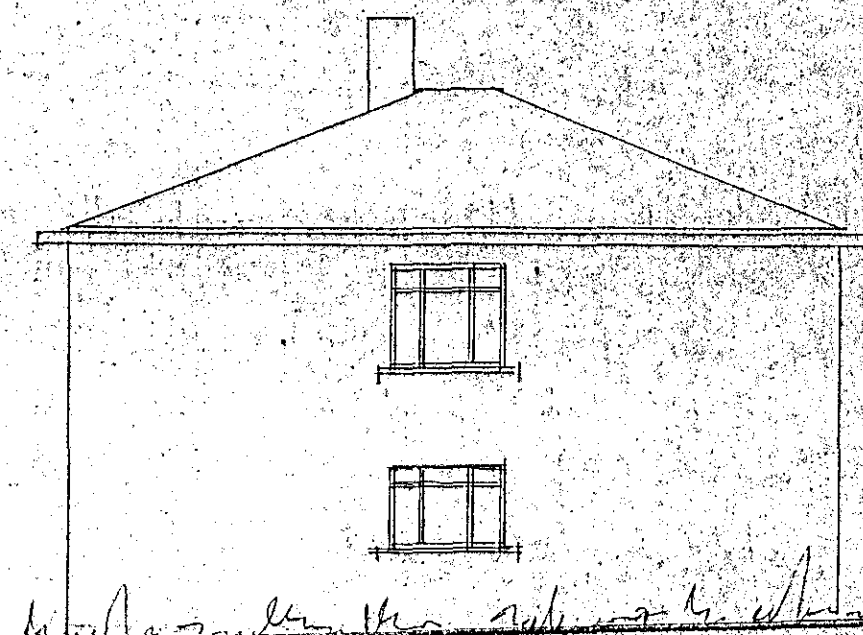


SUÐVESTUR


FYRIR BREYTINGU
EFTIR BREYTINGU

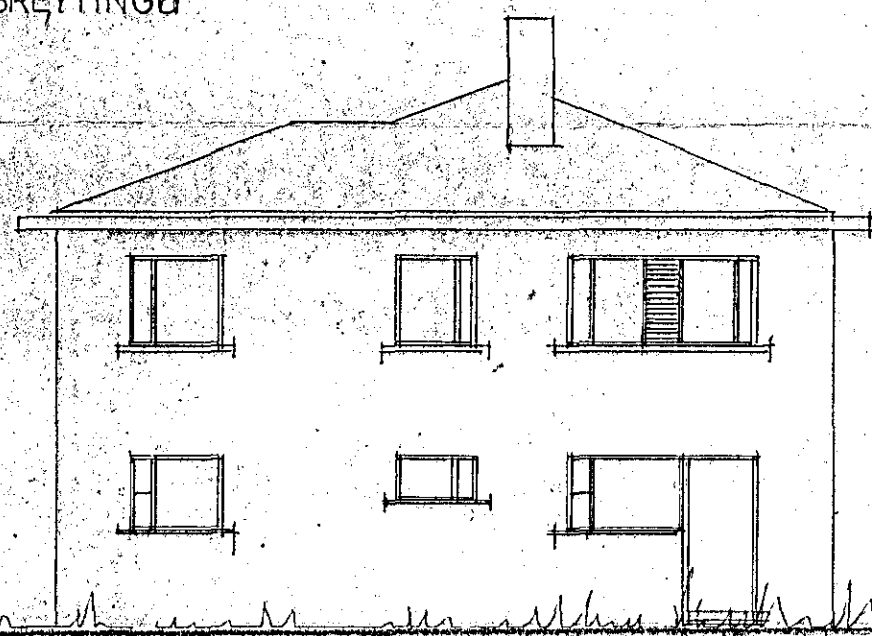


NORÐVESTUR

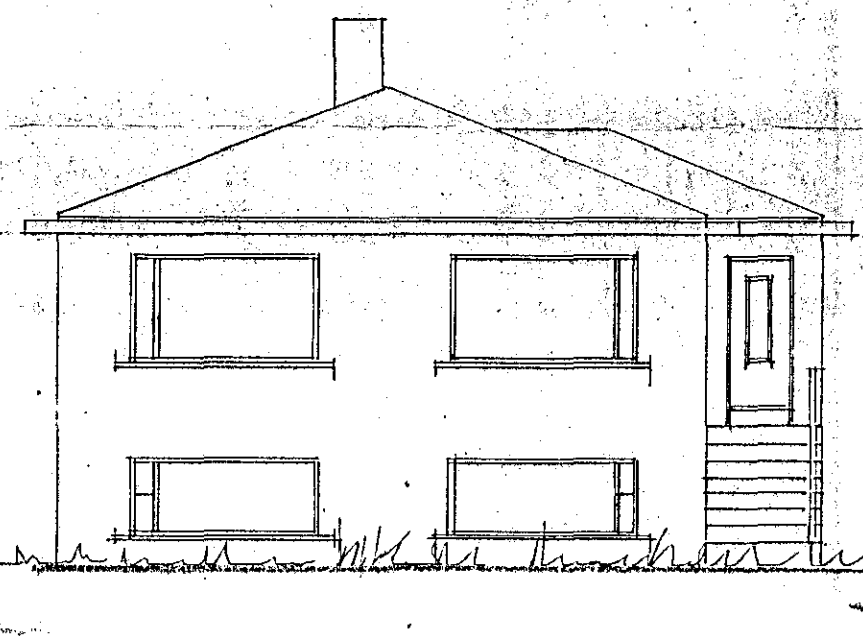

SUÐAUSTUR

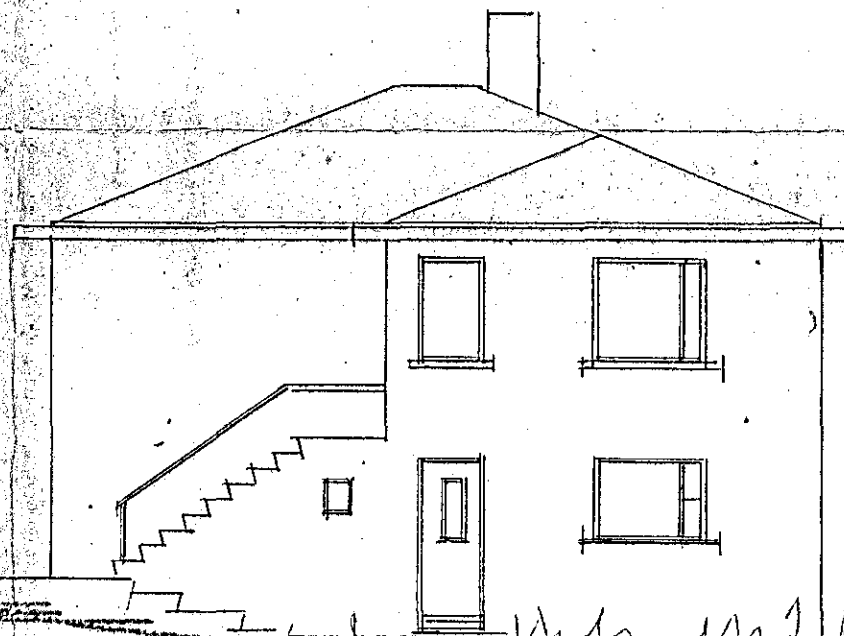

NORÐAUSTUR

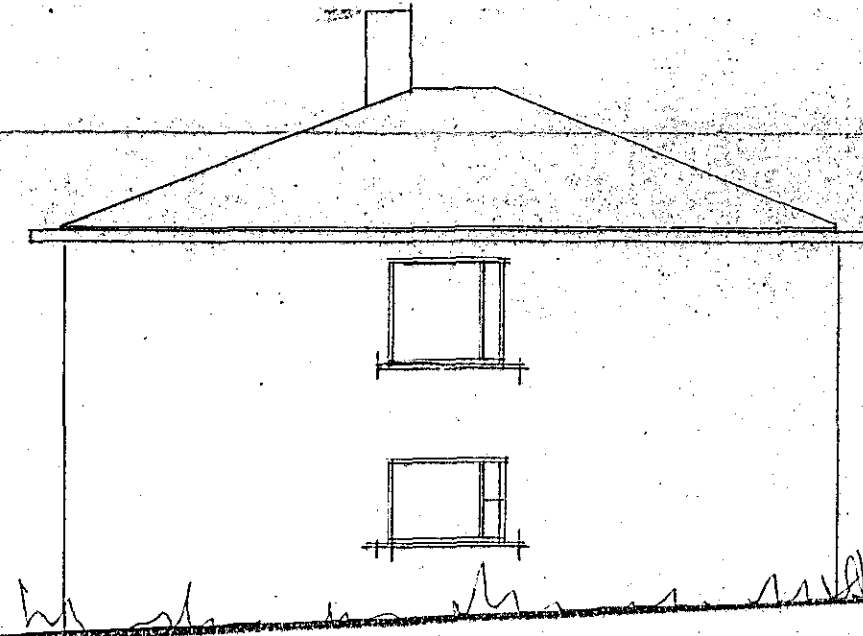

SUÐVESTUR

ÖLDUSLÓÐ NR 8

GLUGGABREYTING

ÚTLÍT 1:100

Hafnarfjörði 2. maí 1977
E. Jónsson