


bak, 1:20.

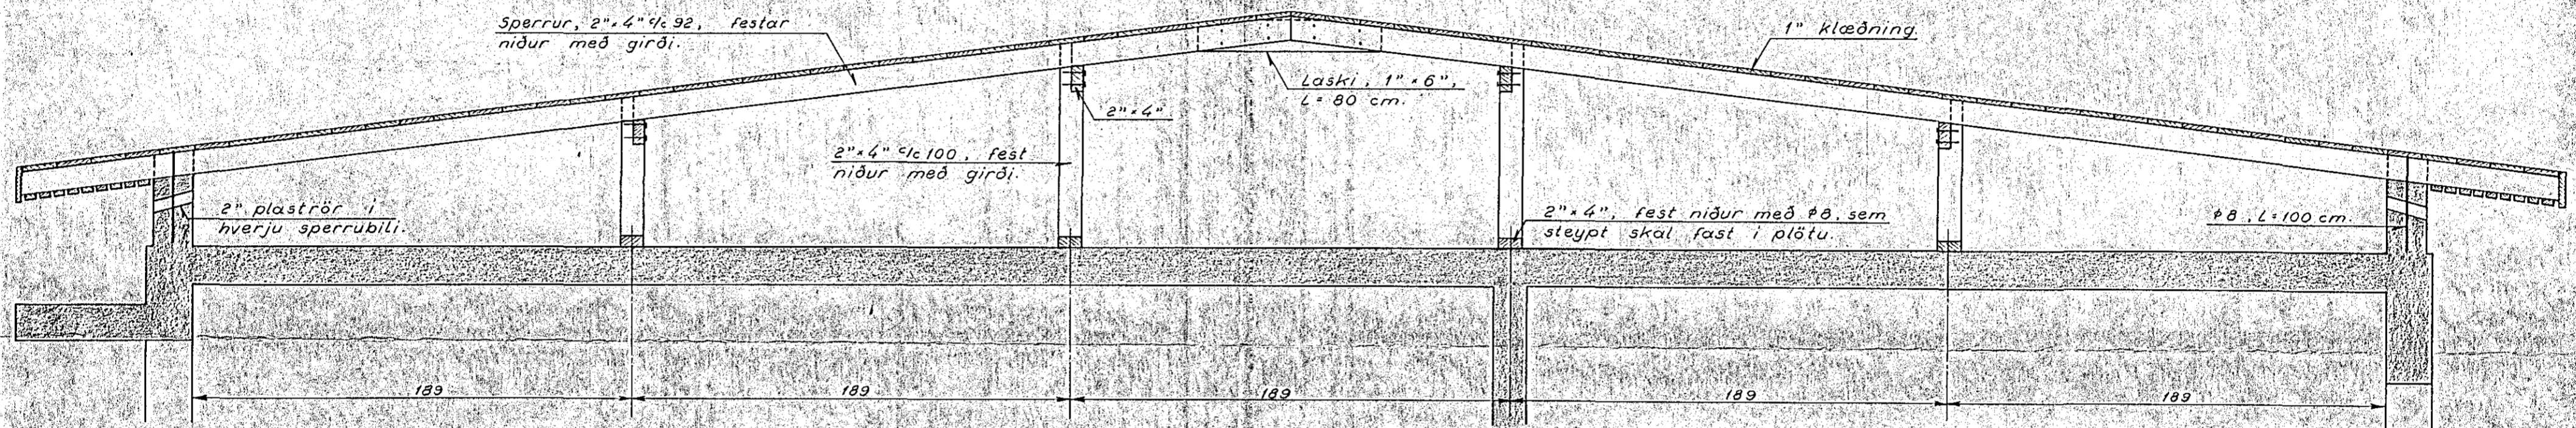

Uppdráttur þessi fellir úr gildi mynd af þaki á uppdrætti nr 4305.

Öldutún nr. 12, Hafnarfirði.  
 Breyting á þaki.

Gunnar Baldvinsson, verkfræðingur

M: 1:20

Dags: 11-1-70

Uppdr: G.B.

Nr: 4306