



Samþykkt á fundi bygginga-
nefndar þ. 23/2 1983
BYGGINGAFULLTRÚINN
Í HAFNARFIRÐI
[Signature]

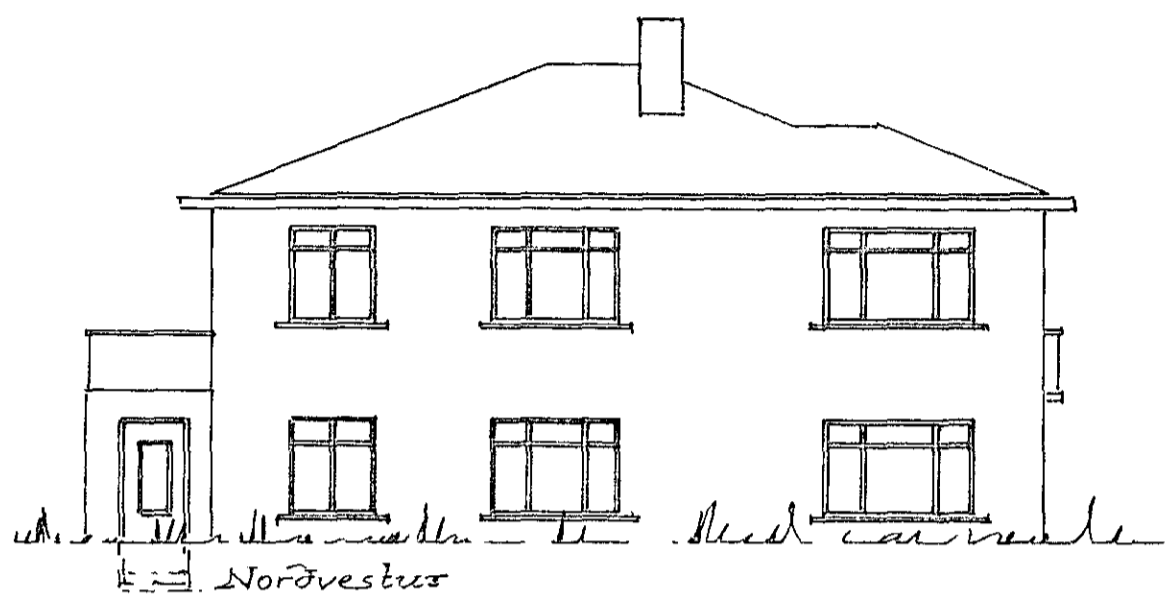

Norðvestur

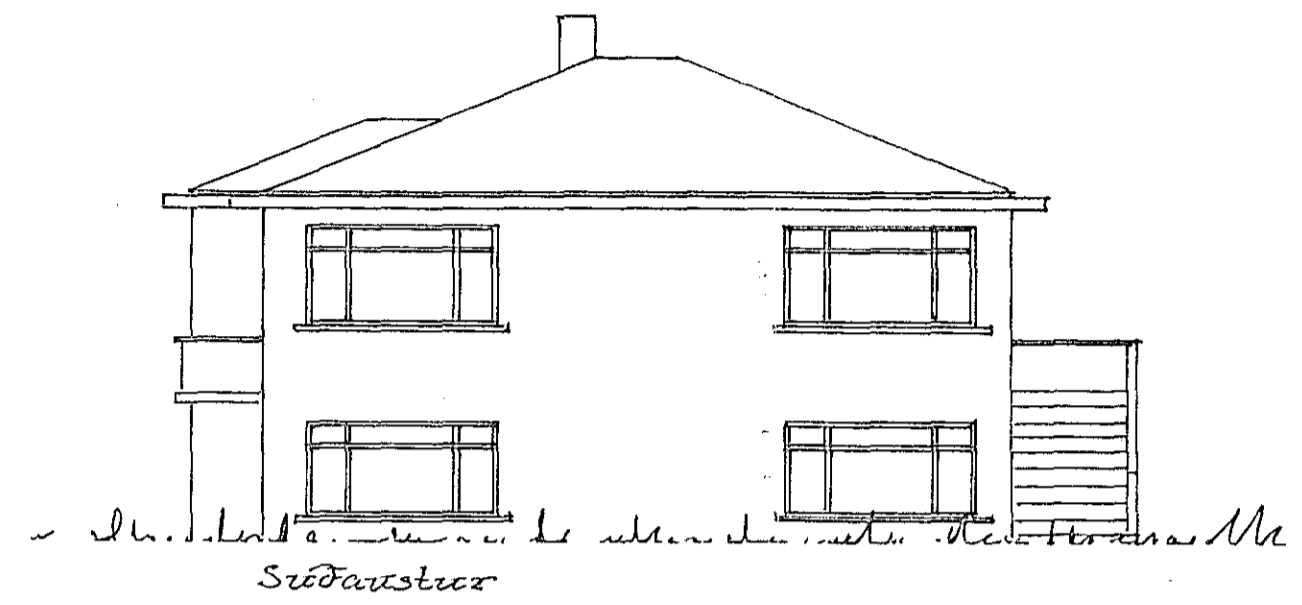


Súðaustur




Súðvestur


Fjáir Breytingu
Eftir Breytingu

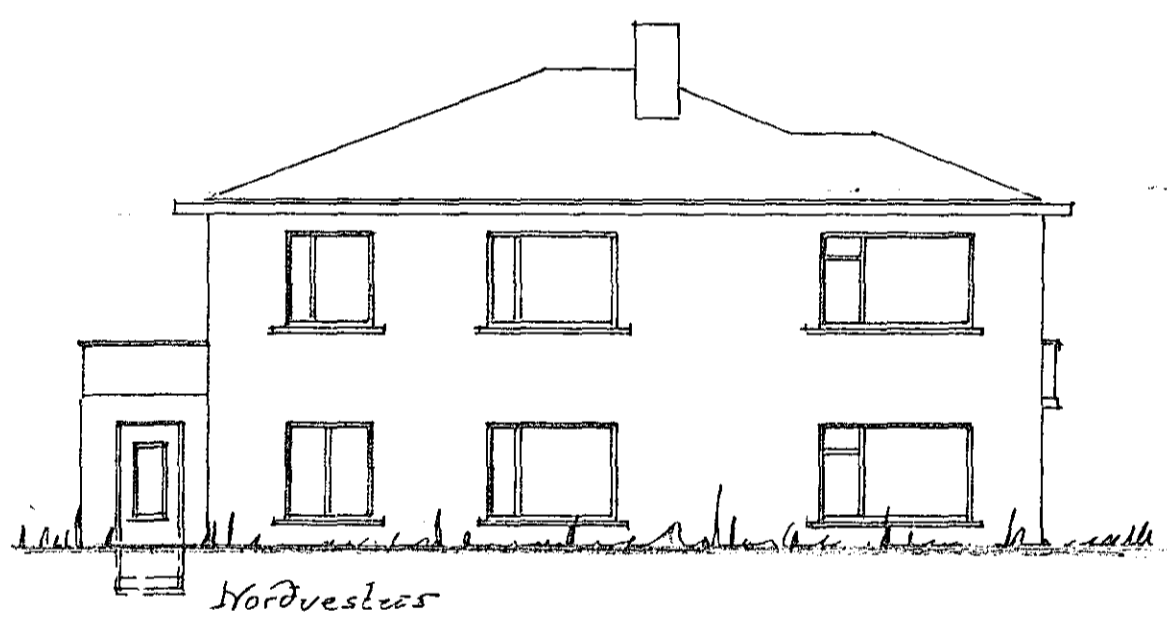

Norðvestur

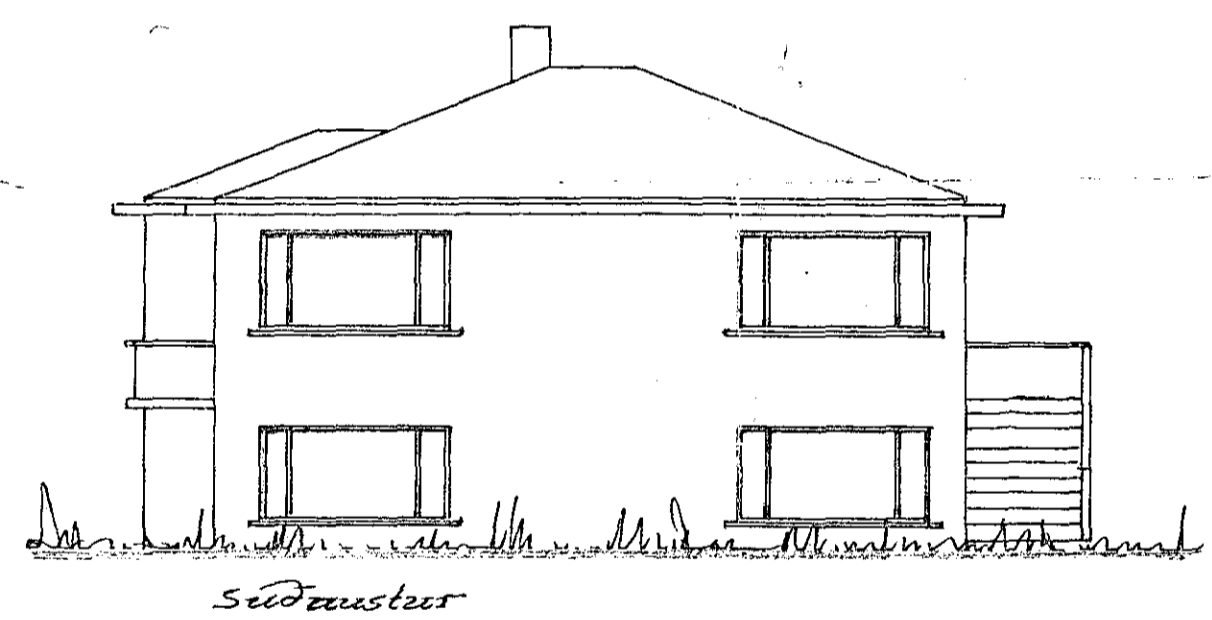

Súðaustur

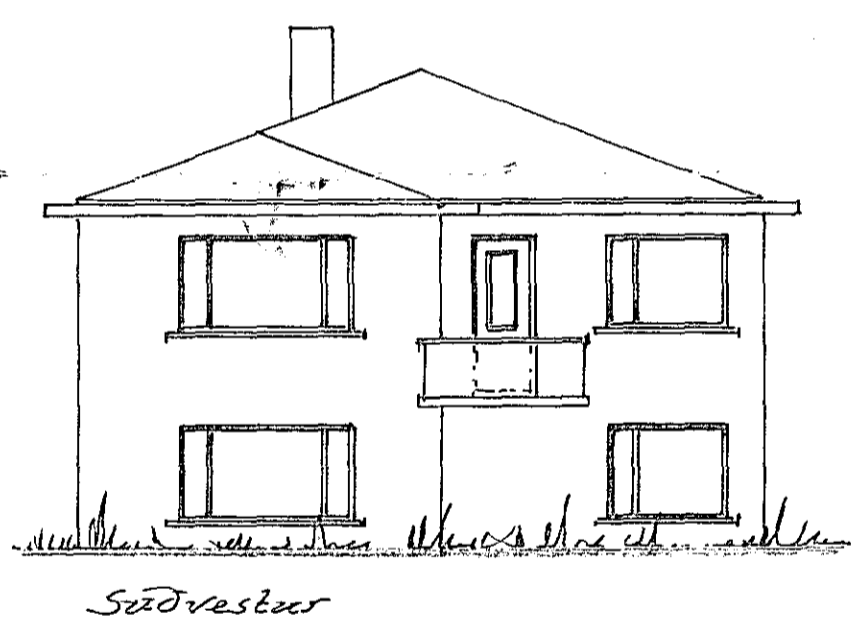

Súðvestur

ÖLDUÍN NRG
Gleðgabreyting.
útlit 1:100
Hafnarfirði 1 febr. 1983
[Signature]