



PARNASKÓLI Í HAFNAFIRDI

BREYTTING

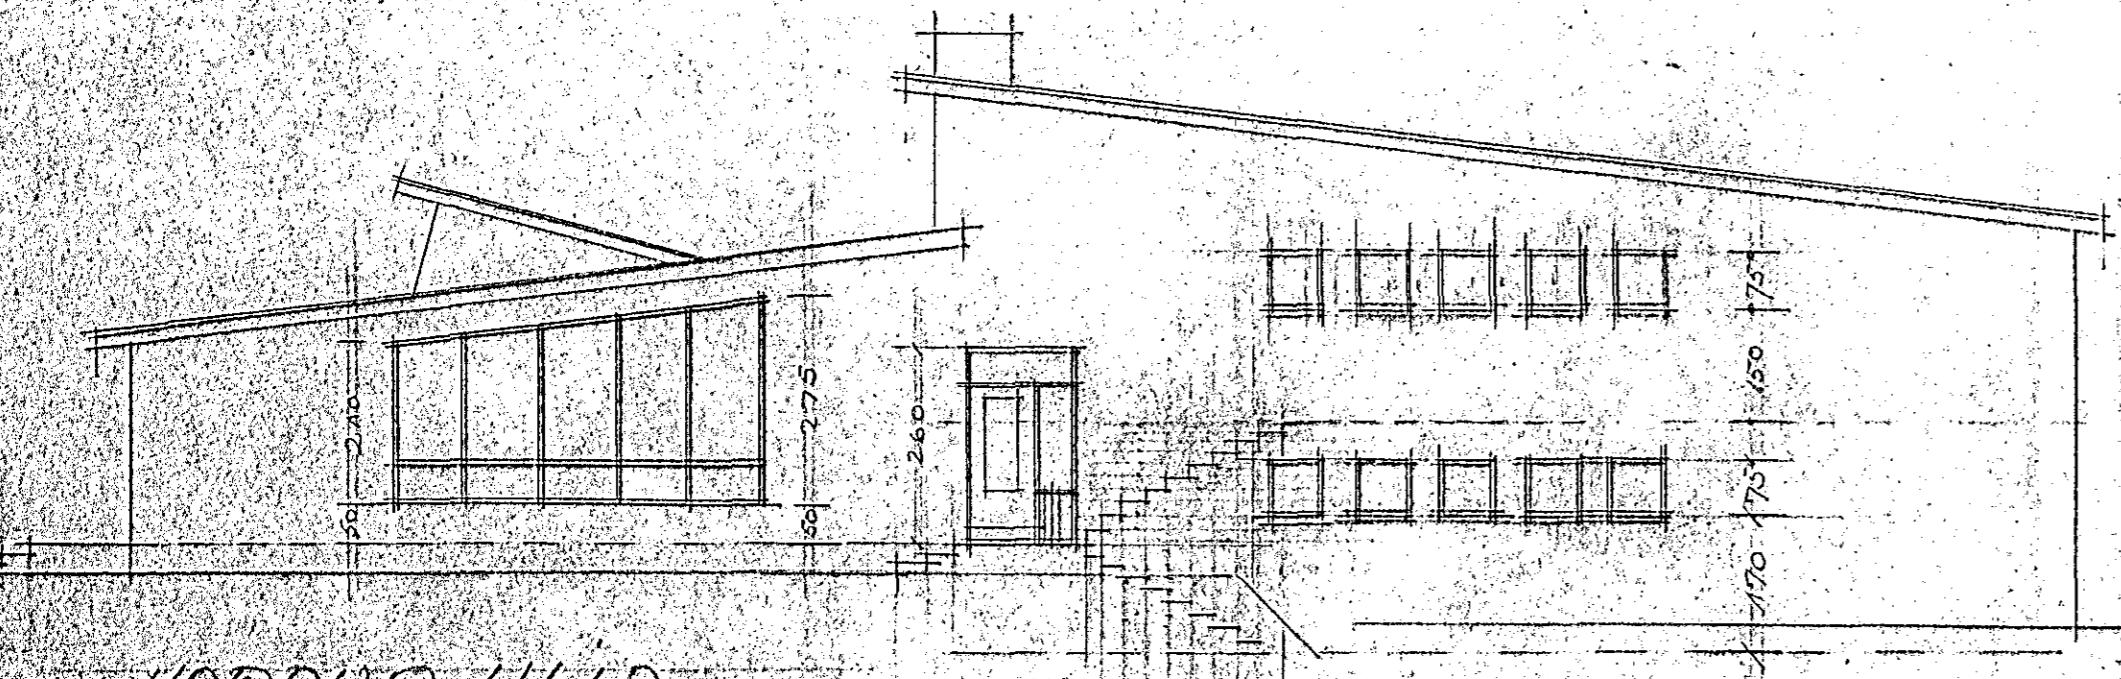

NORDUR-HLID

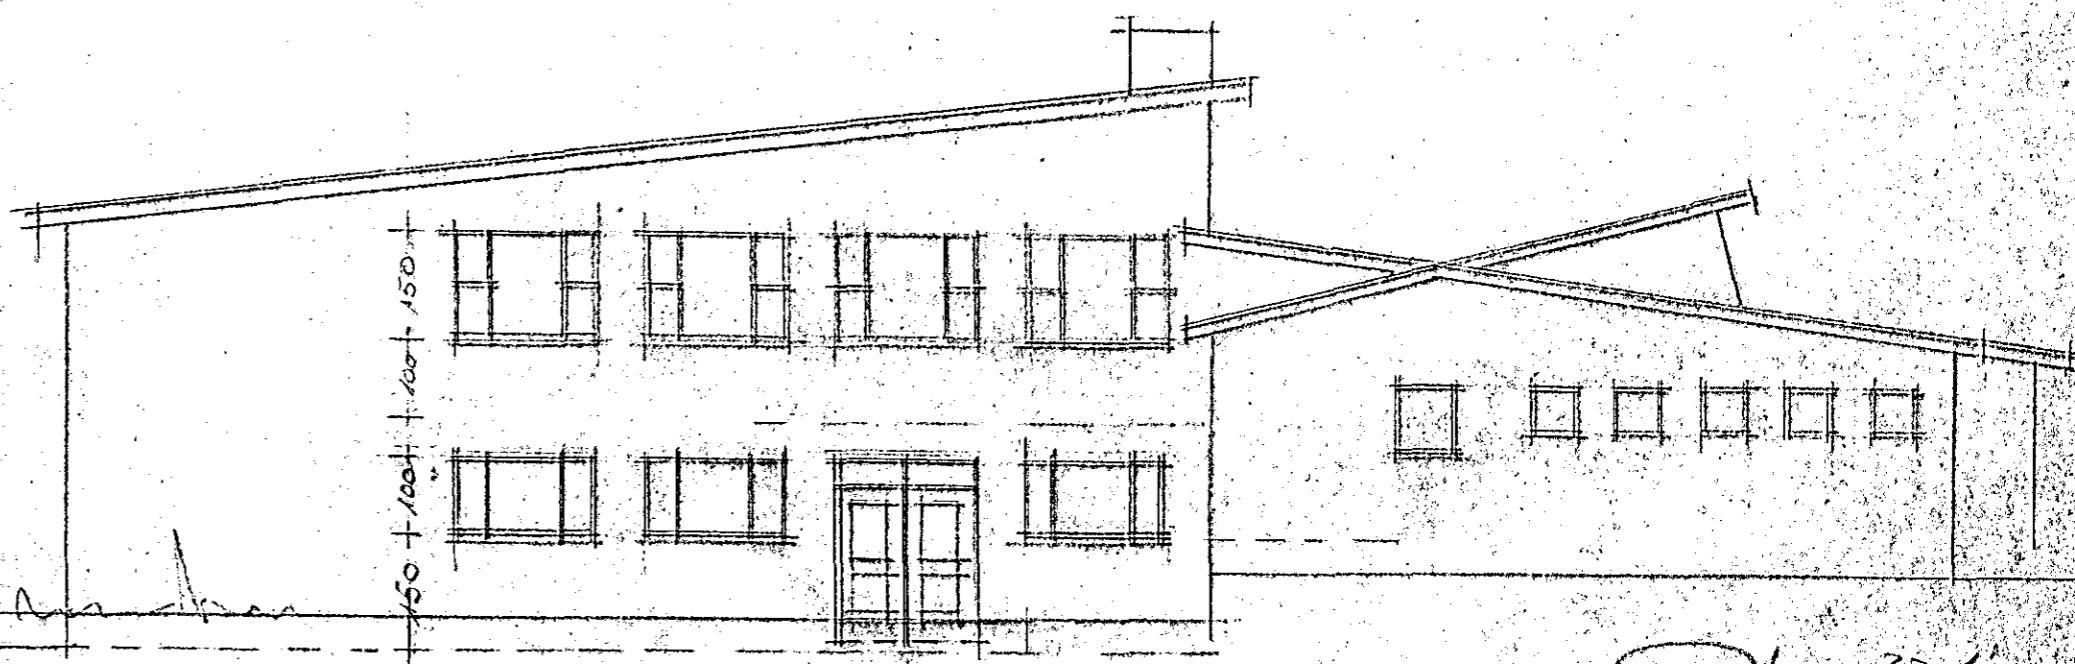

SODUR-HLID

Röður 27/11/19