


PELJAVIR OKT. 1957

BARNAKOLI HÄTNÄRTRID  
KJALLARI FUNDAMENT 1:100

TEKNING 2

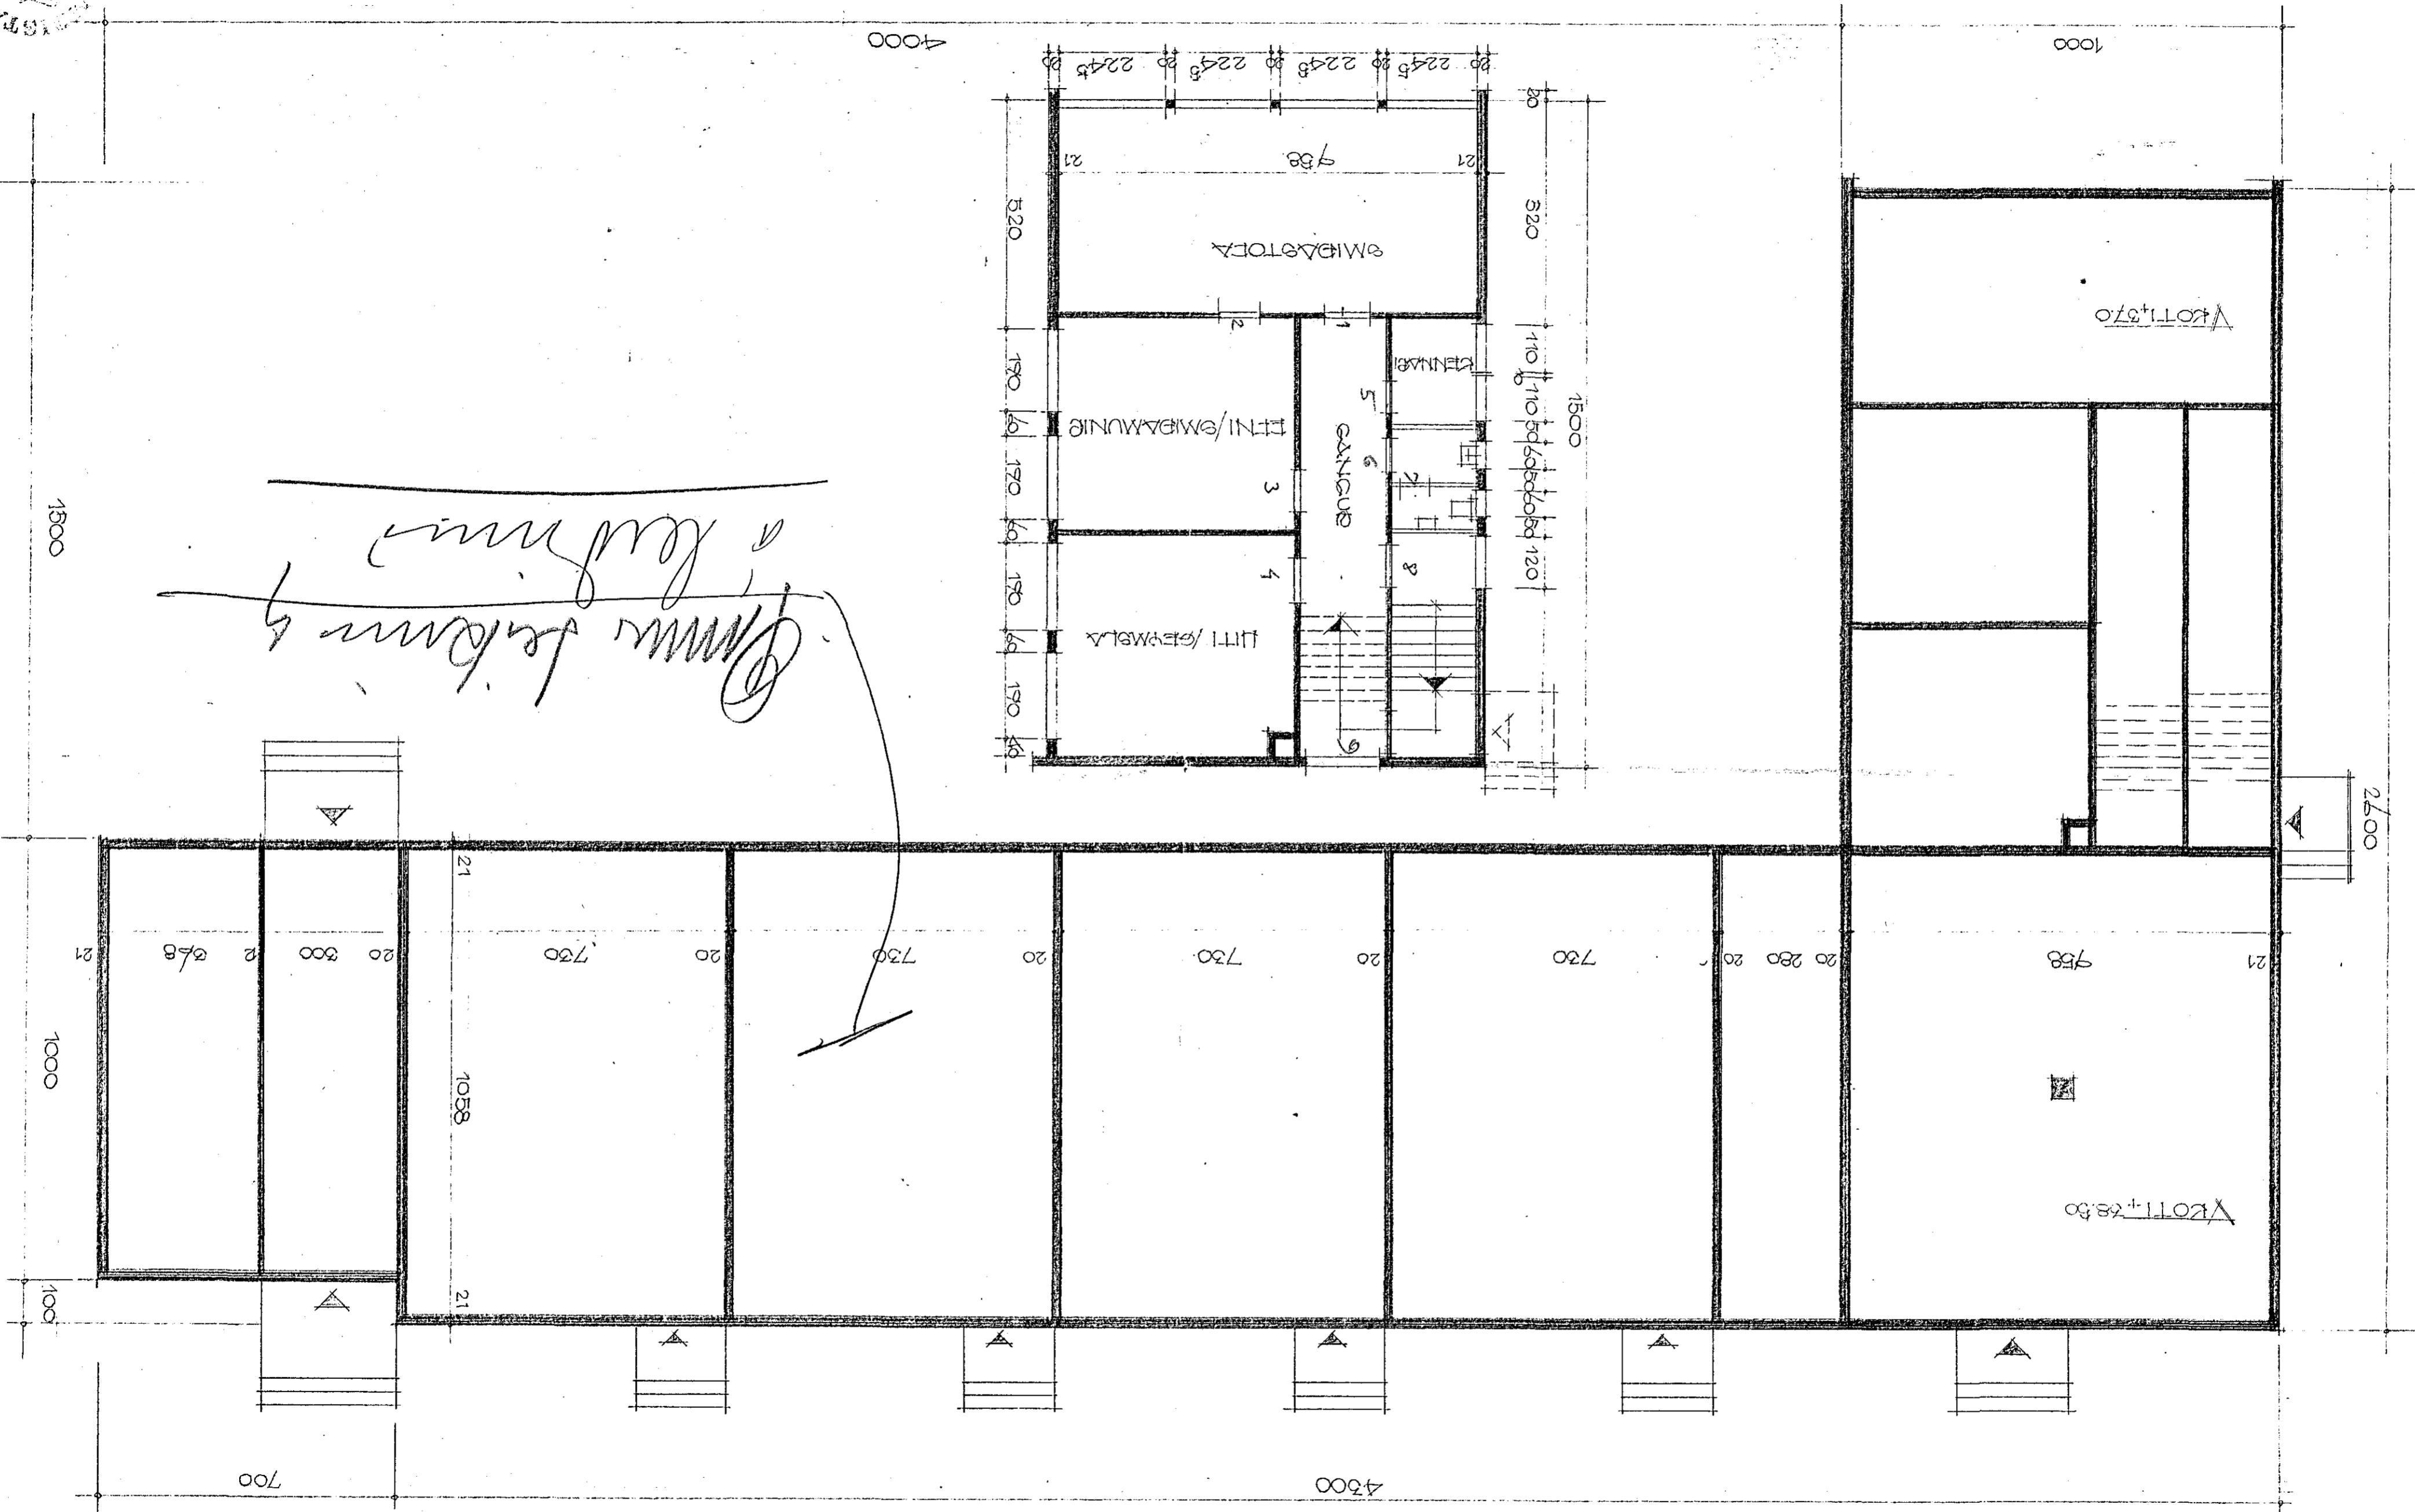

